


仕 様 書

- 1 件 名 令和6年度 津波避難施照明取替修繕
- 2 履行場所 磐田市 駒場 地内 外8箇所（別添のとおり）
- 3 履行期間 令和7年1月31日から令和7年3月21日まで
- 4 業務内容 別添「仕様書」のとおり
- 5 その他
 - (1)着手前に作業工程表を提出すること
 - (2)交換する照明には、取替年度及び施工者がわかるシールを貼付すること
 - (3)完了時に修繕着手前後の確認できる写真を提出すること
 - (4)設置した照明灯、点滅灯は転落防止措置を講ずること

令和6年度 磐田市津波避難施設照明取替修繕


磐田市危機管理課


施工者 アキヤマ (H24 掛塚タワー)

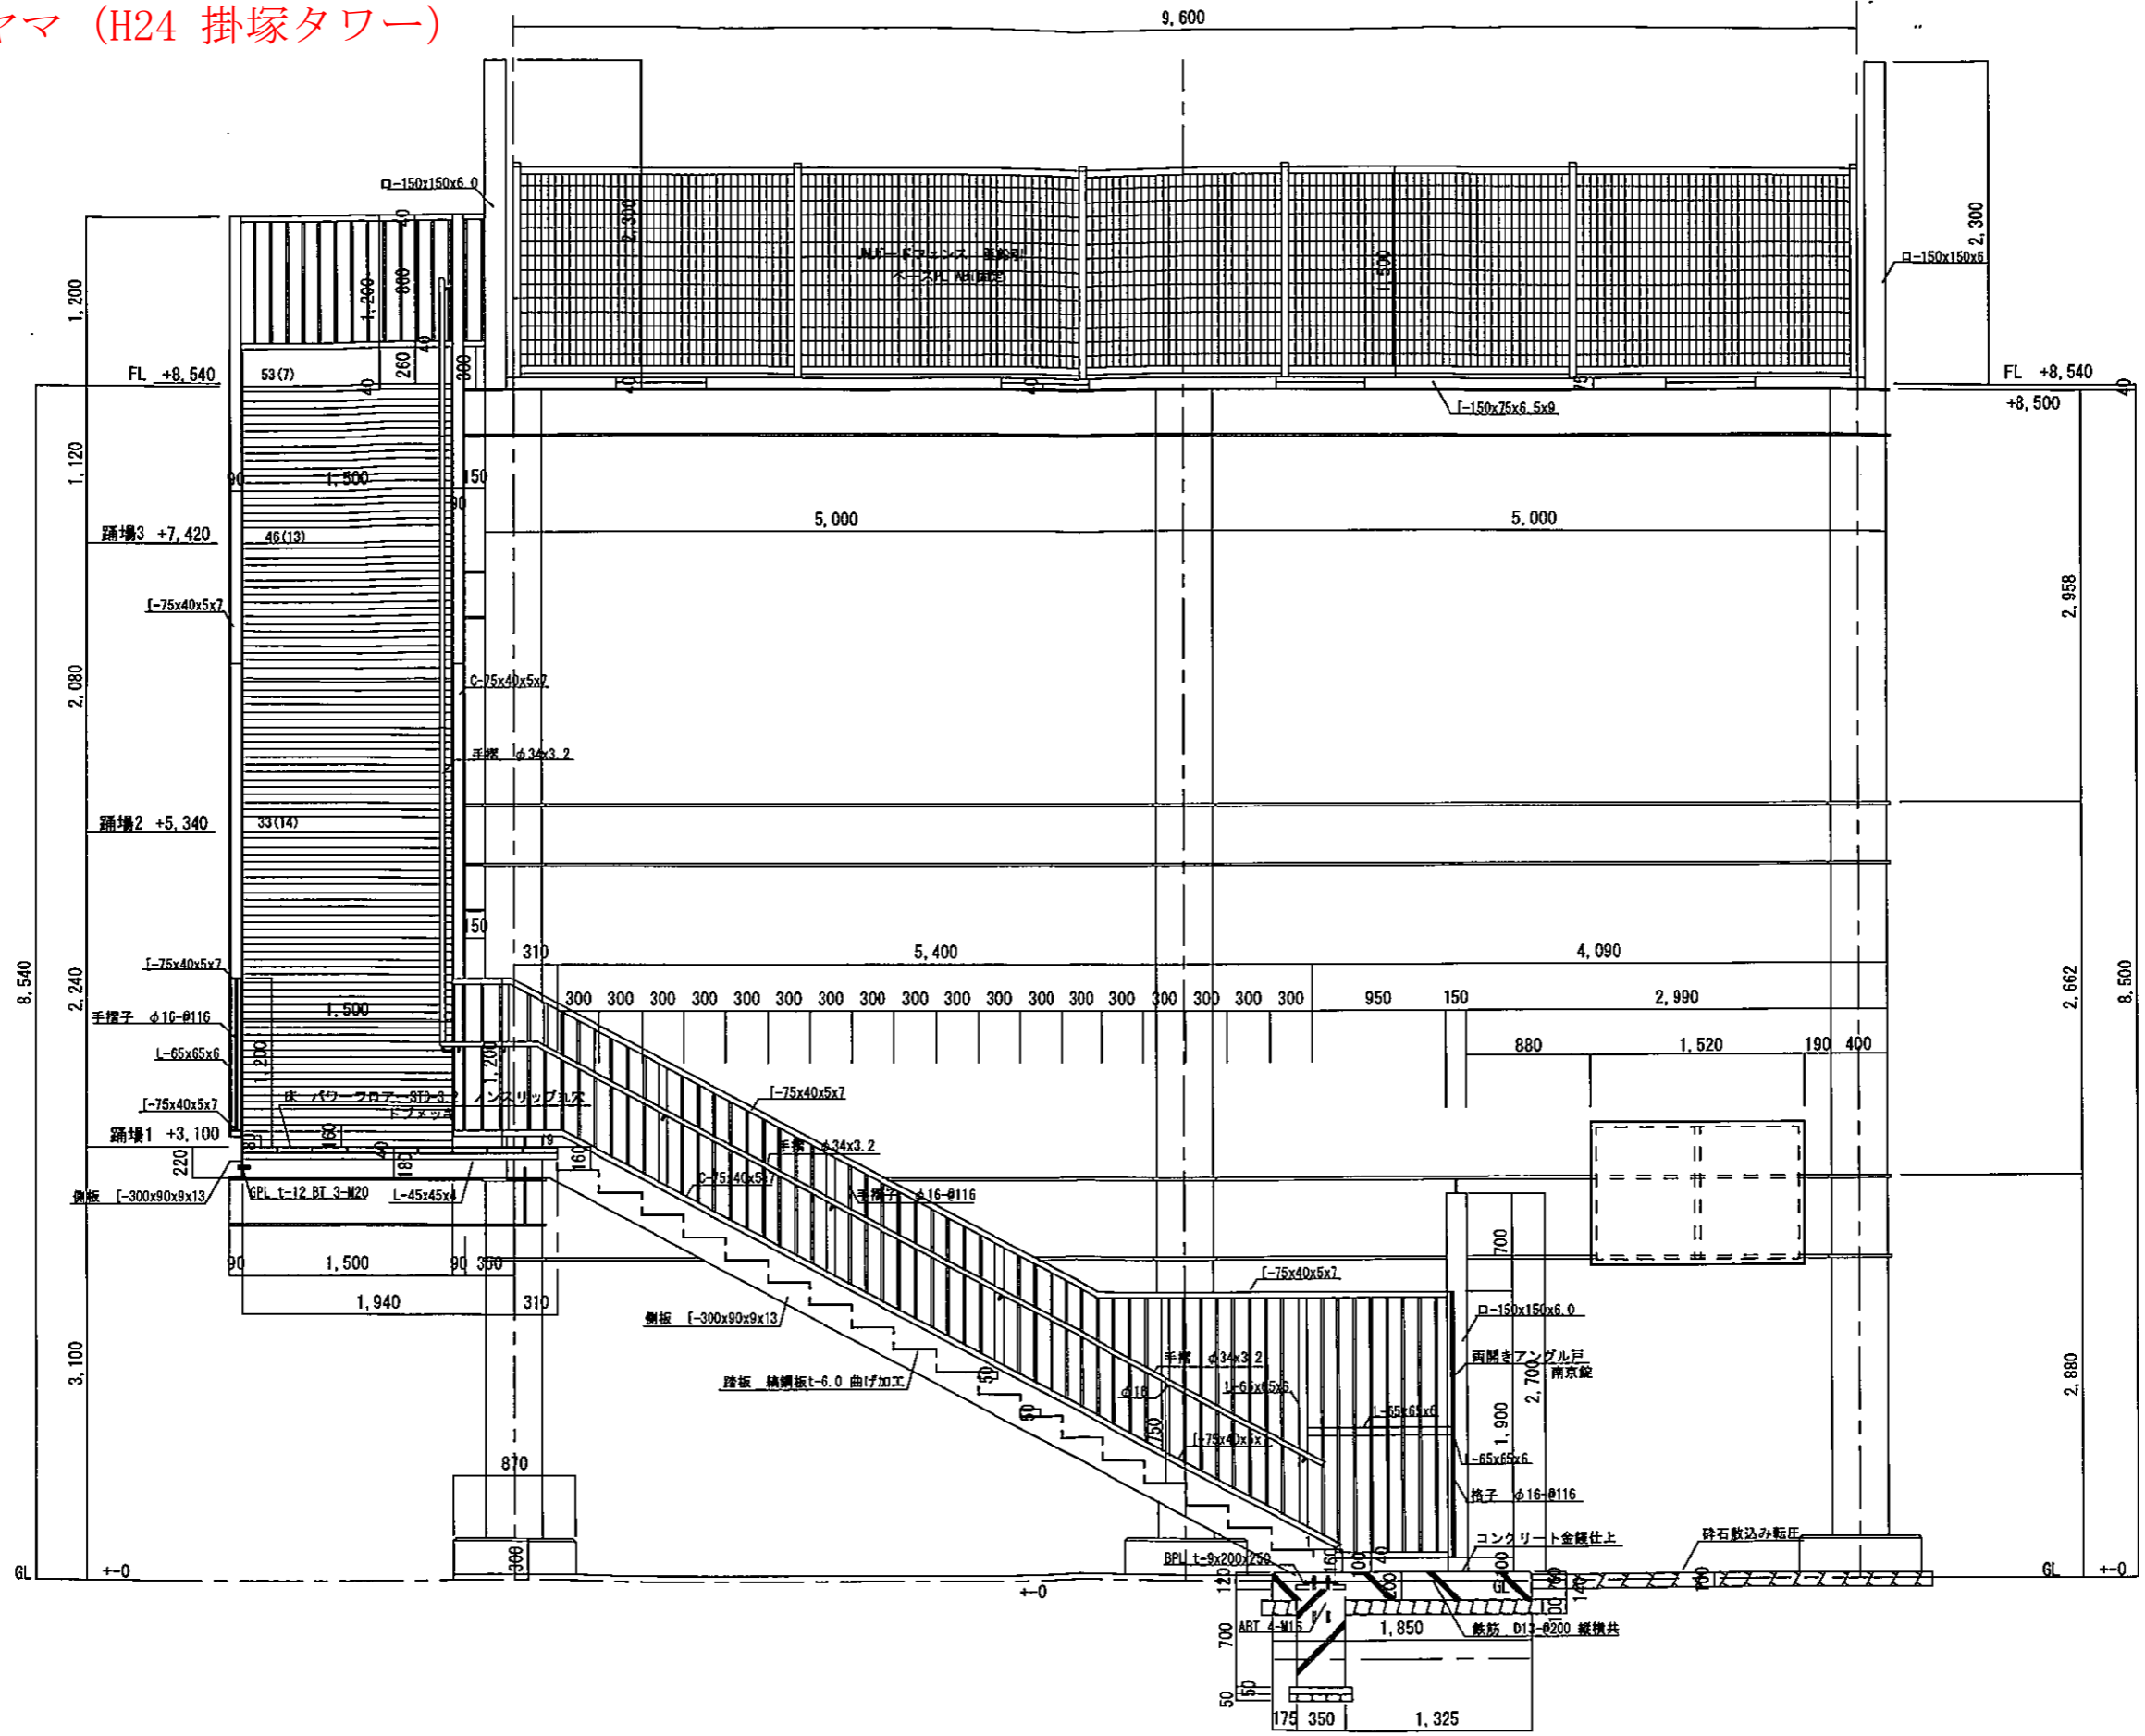



図名	階段断面詳細図 A			工 事 名	平成24年度 津波避難タワー建設工事 (掛塚) 完成図			図 番	A25	縮 尺	1	設 計	50	製 図 所	製 図 所	D A T E	 事務所登録第 () 1461号 一級建築士第118176号 新貝令之 株式会社 新貝一級建築設計事務所 〒438-0823 静岡県静岡市下本郷 1051-1 TEL. (0538)35-9427(代) FAX. (0538)35-9423 E-mail: shingai-seikei@nifty.com
	38	38	50		製 図 所												

施工者 アキヤマ (H24 掛塚タワー)

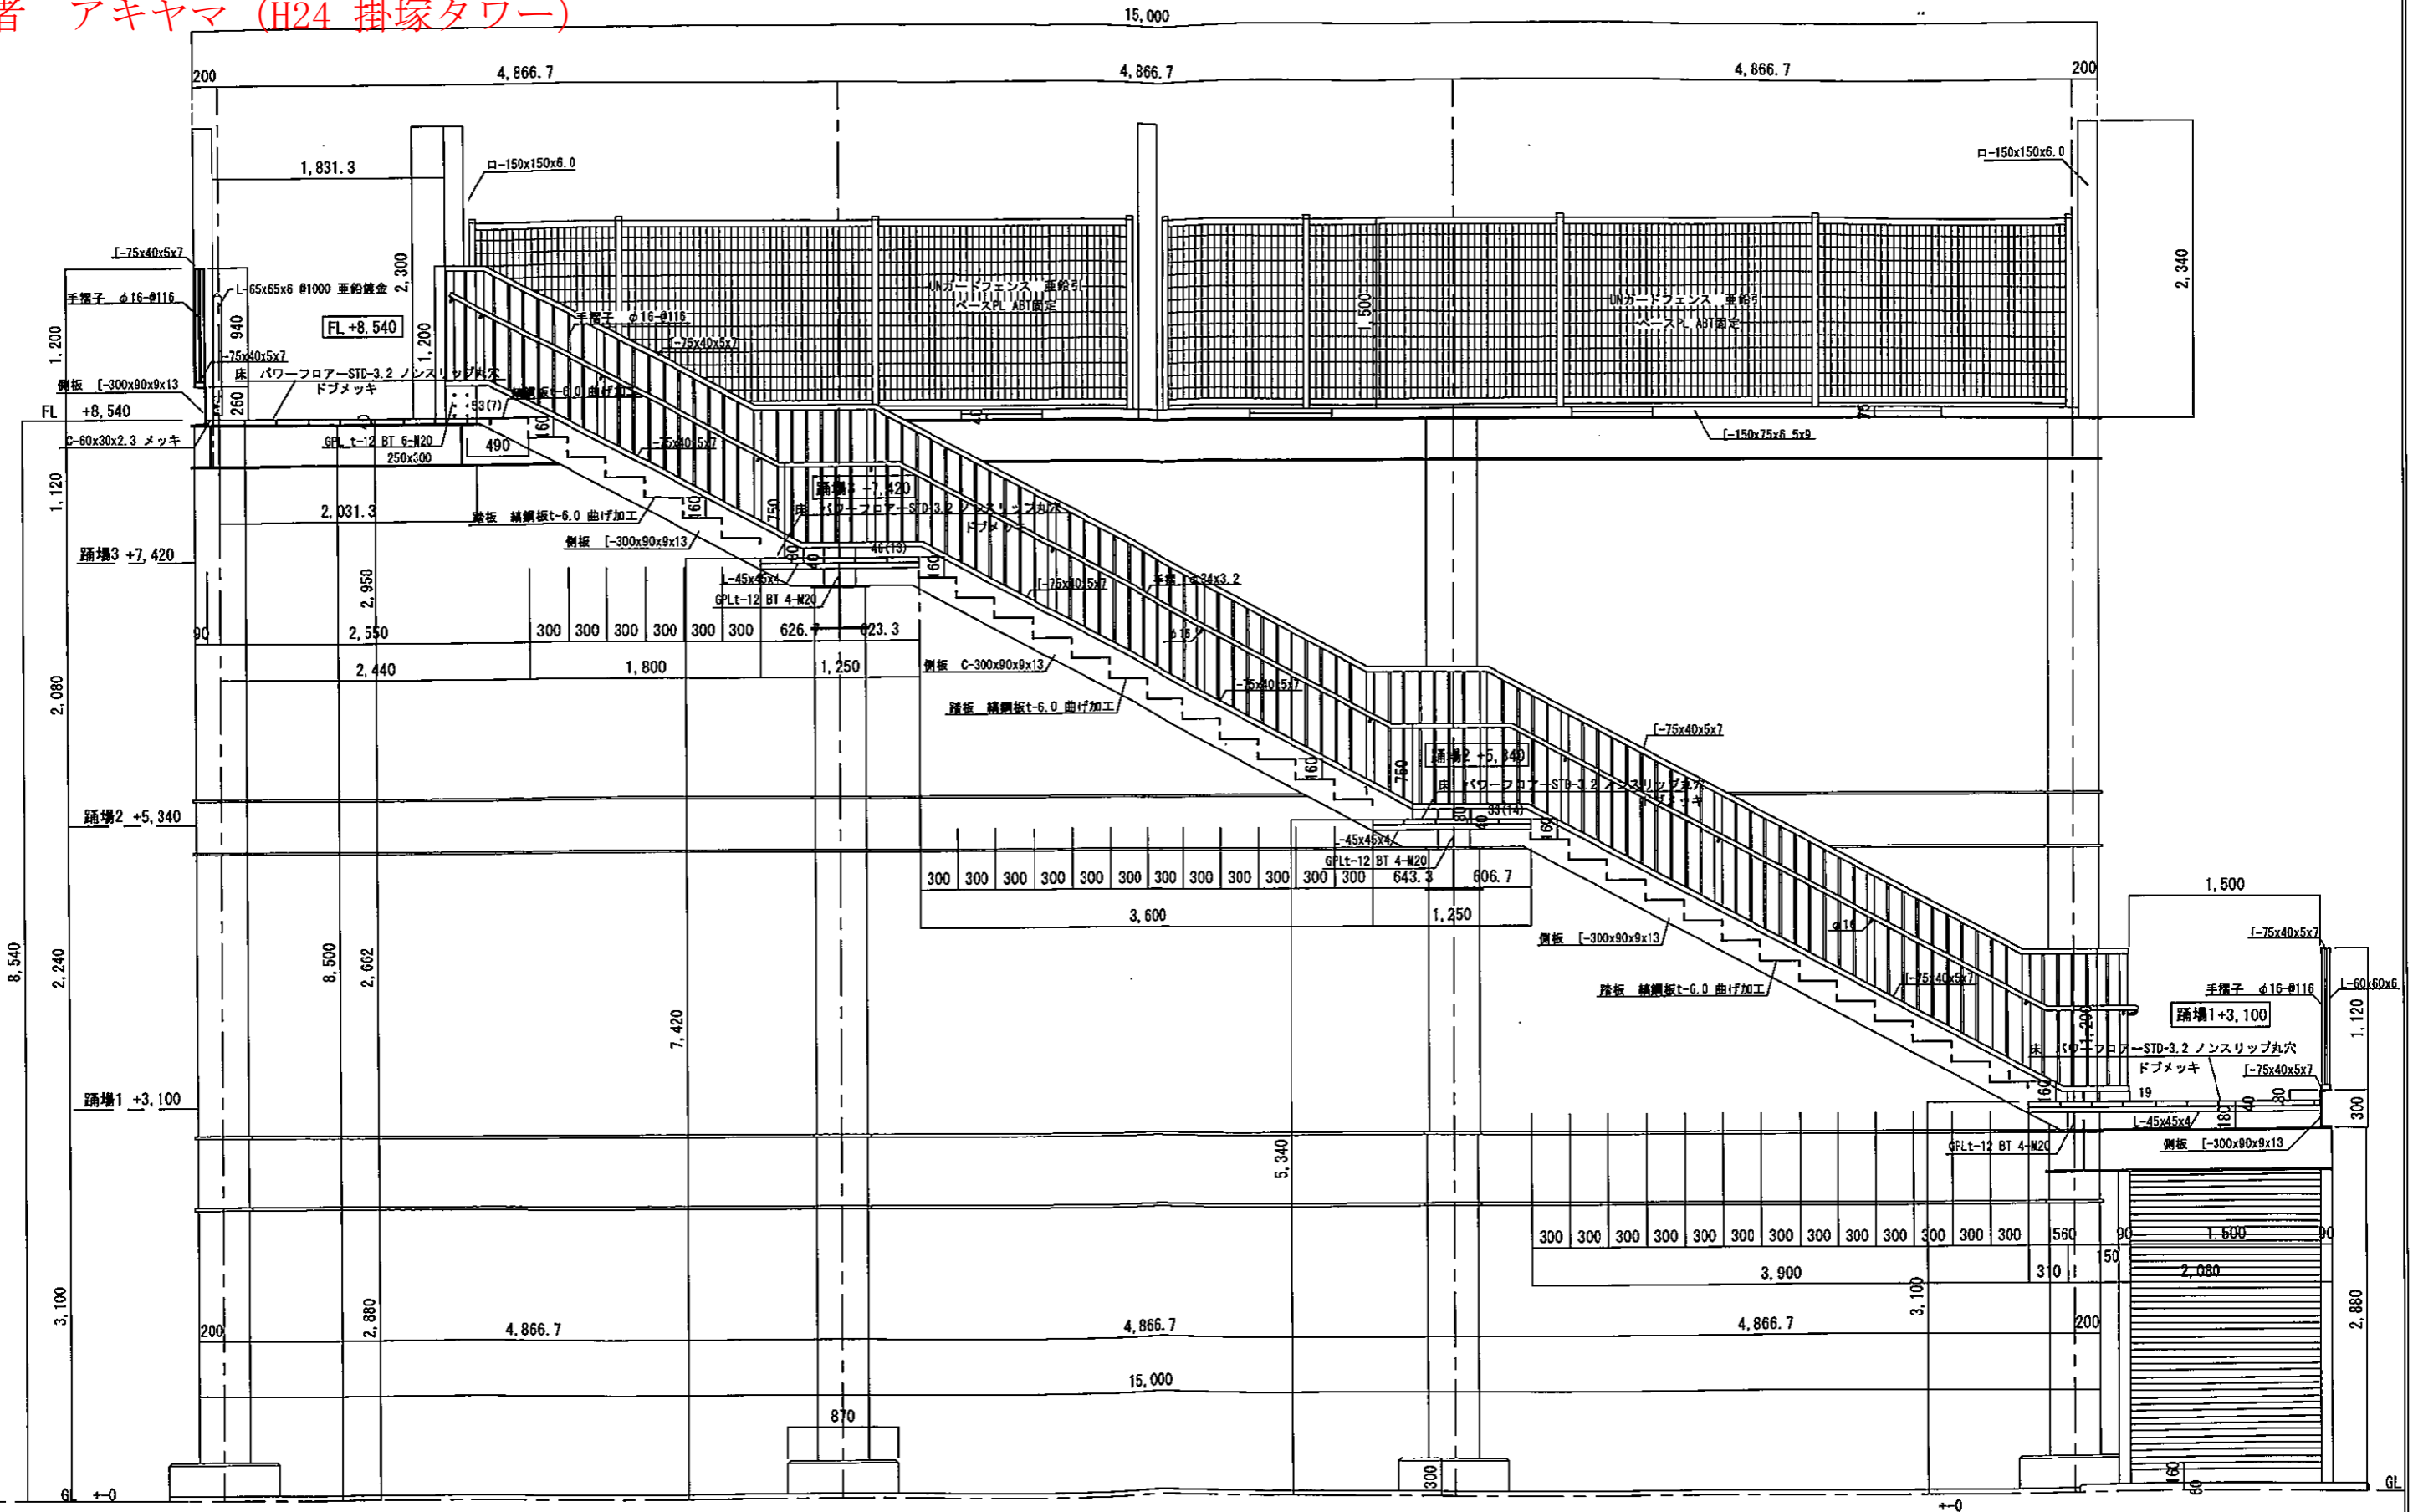

図名	階段断面詳細図 B			工事名	平成24年度 津波避難タワー建設工事 (掛塚) 完成図			図番	A26	縮尺	1	設計	50	製図		所長		DATE		事務所登録第 () 1481号 一級建築士第118176号 新貝令之	 新貝一級建築設計事務所 〒438-0823 静岡県静岡市下本第 1051-1 TEL. (0538) 35-9427 (代) FAX. (0538) 35-9428 E-mail: shingai-sekkei@nifty.com
	工	平	成		2	4	年		度		津		波		避		難		タ		


施工者 アキヤマ H24 駒場南タワー

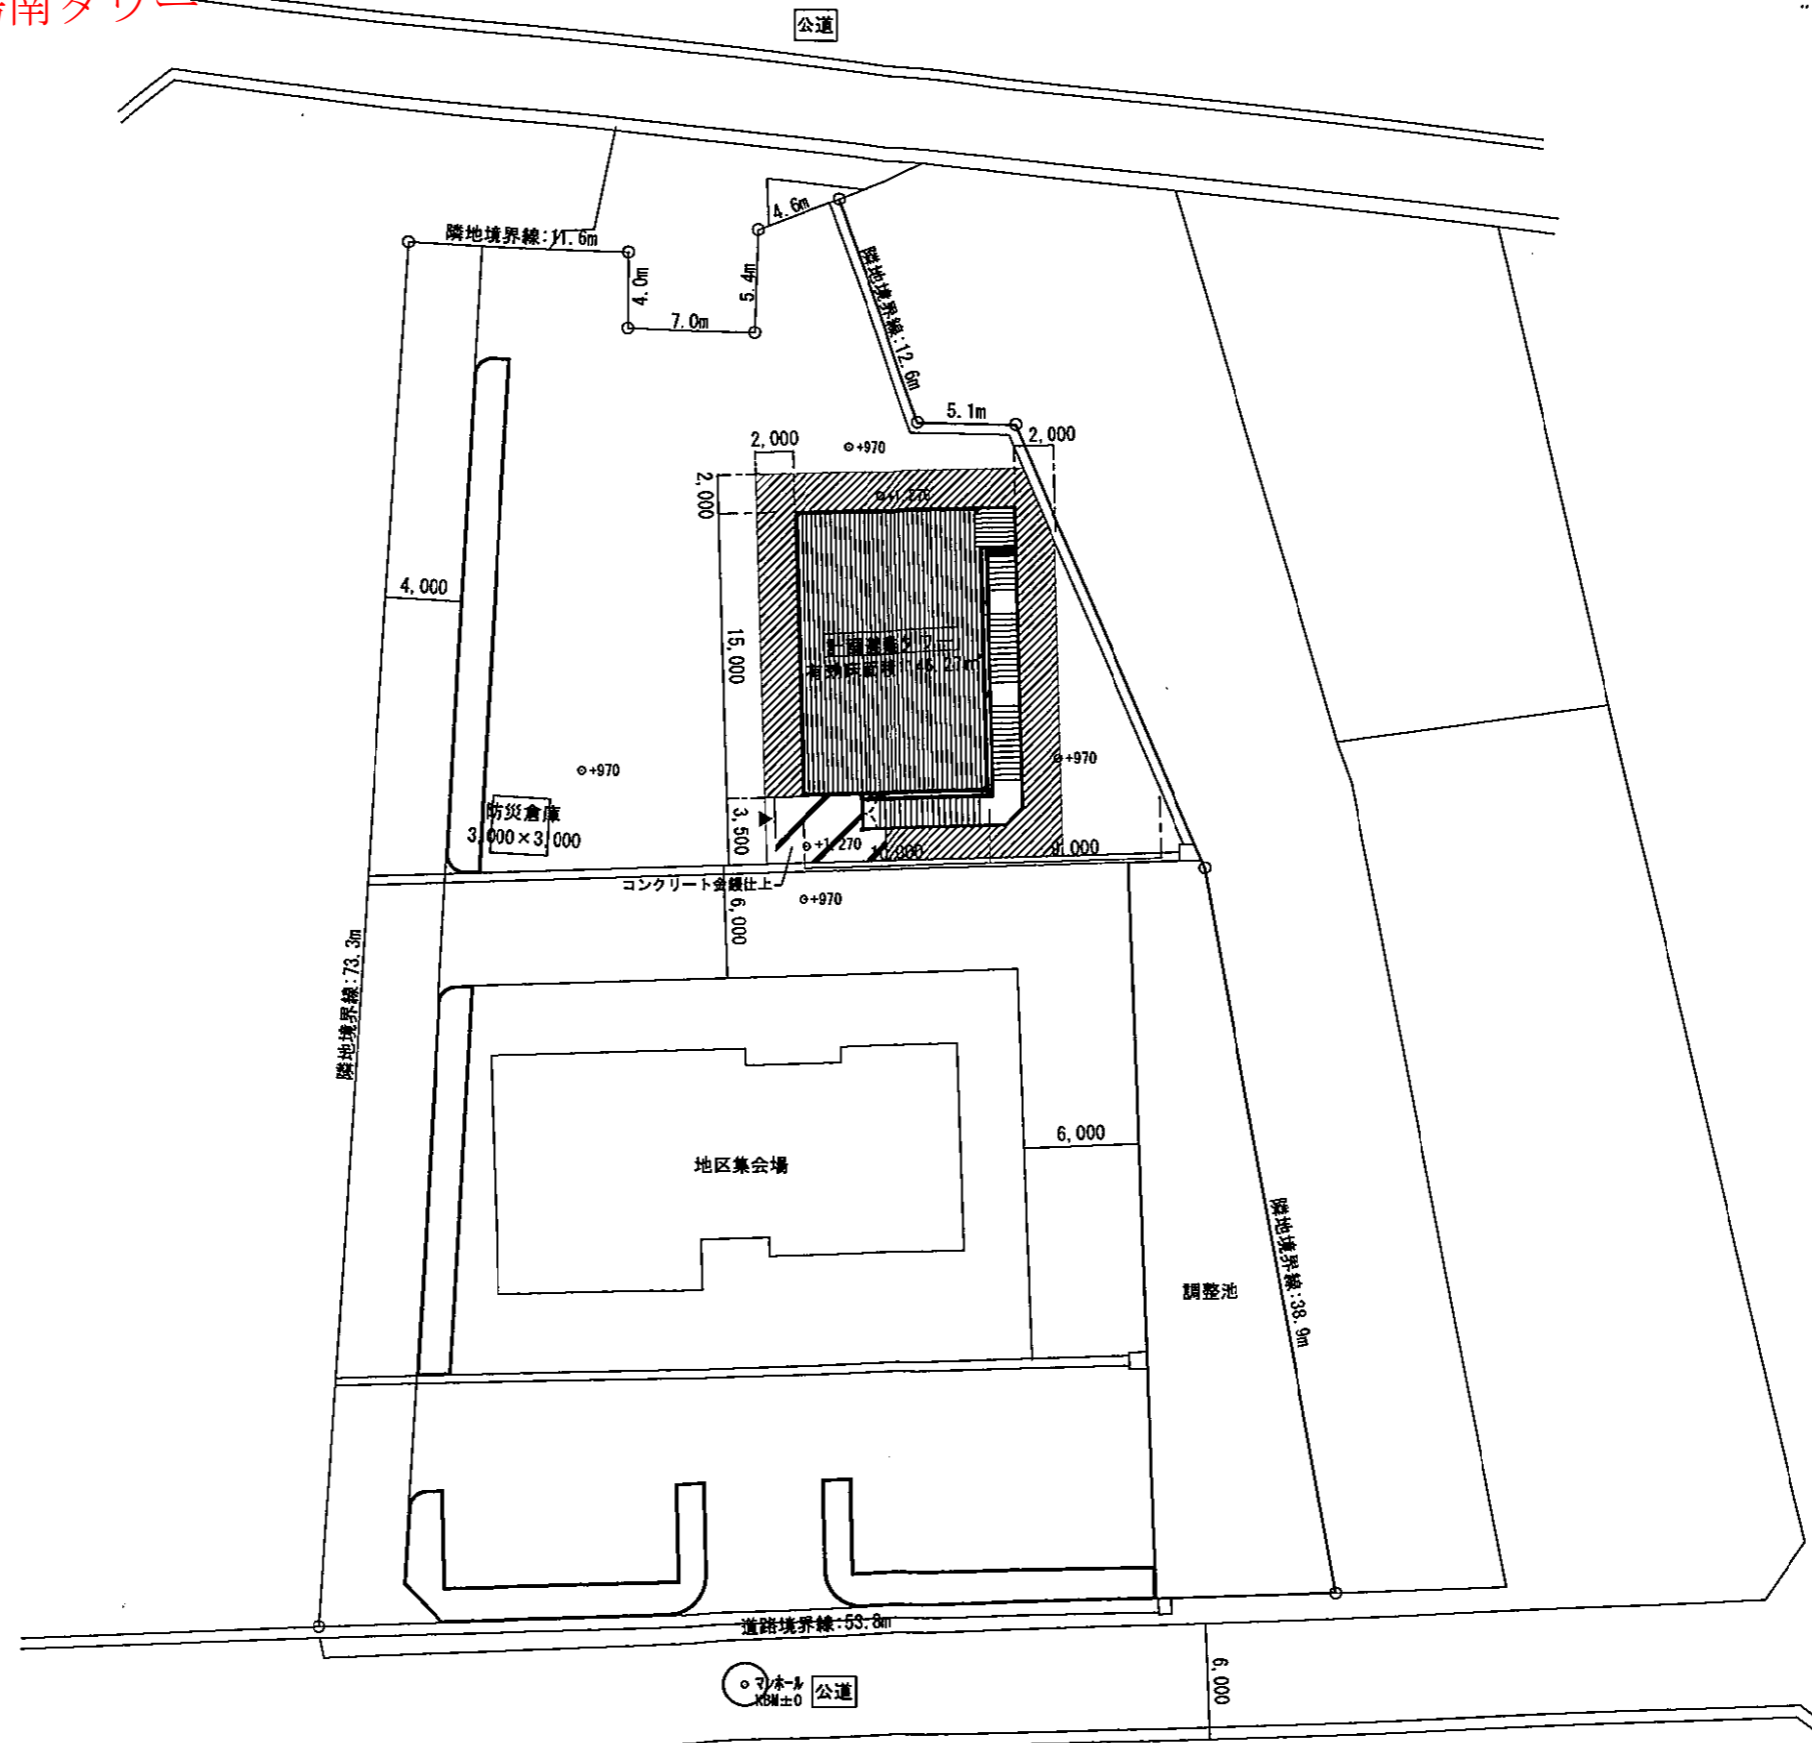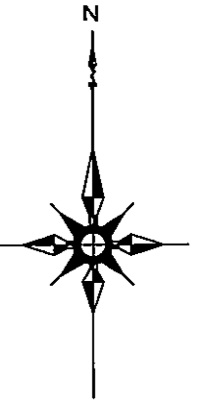


計画配置図 S=1/400

※ 現況 = KBM+970 ※ 盛土周囲は周辺地面と摺り合わせとする。
設計GL = KBM+1,270 (盛土@240)

新設 砕石敷@100
新設 盛土@240

図名	計画配置図	工事名	平成24年度 津波避難タワー建設工事 (駒場南)	完成図	図番	A16	縮尺	1/400	枚数	1	製図者		所長		D A T E		 事務所登録第 () 1481号 一級建築士第118176号 新貝令之 株式会社 新貝一級建築設計事務所 〒438-0823 静岡県磐田市下本郷 1051-1 TEL. (0538) 35-9427 (代) FAX. (0538) 35-9428 E-mail: shingai-sekkei@nifty.com
図名		工事名		完成図	番	38	尺		計								

施工者 アキヤマ H24 駒場南タワー

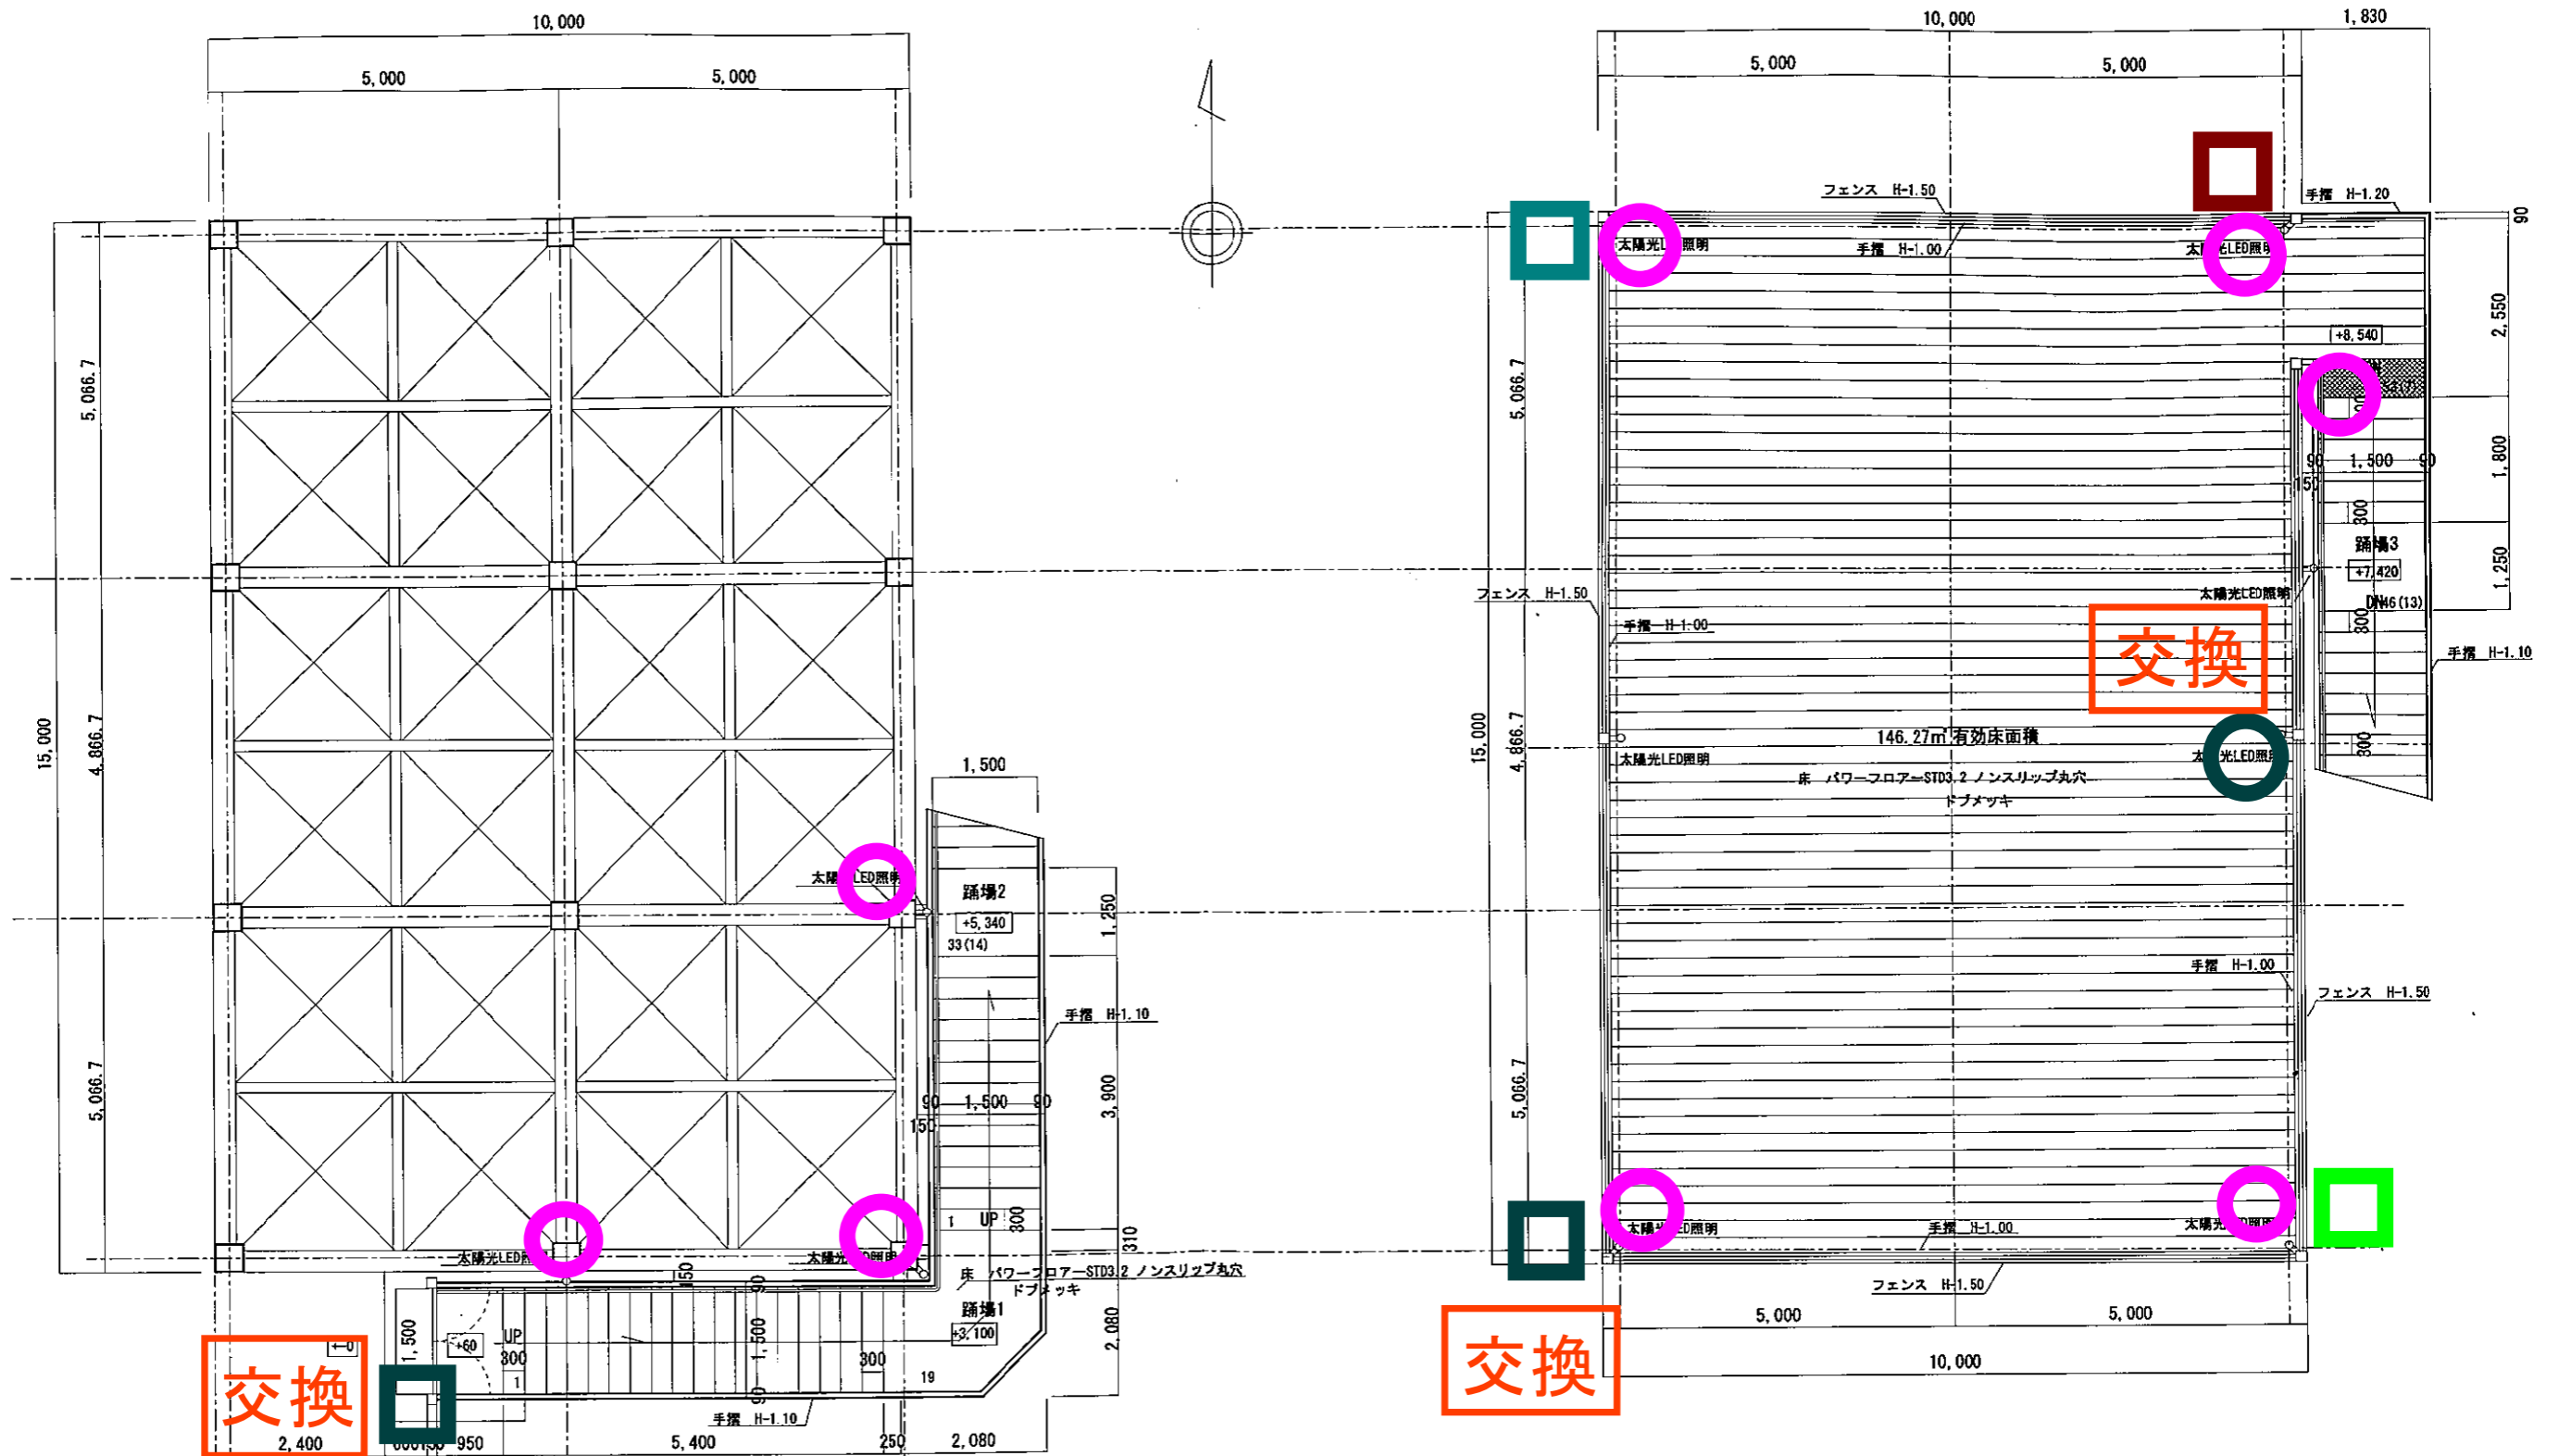


○照明灯 □点滅灯

緑H25新設 青H27交換 赤H28交換 黄H29交換 紫H30交換 紺R1交換 茶R2交換 黒R3交換 濃い紫R4交換 濃緑R6交換

図名	平面図	工事名	平成24年度 津波避難タワー建設工事(駒場南)	完成図	図番	A19	縮尺	1/38	股数	1	股計	100	製図		所長		D A T E	
<p>事務所登録第()1481号 一級建築士第118176号 新貝令之 株式会社 新貝一級建築設計事務所 〒438-0823 静岡県静岡市下本郷 1051-1 TEL. (0538)35-9427(代) FAX. (0538)35-9428 E-mail: shingal-sekkel@nifty.com</p>																		

施工者 アキヤマ H24 駒場北タワー

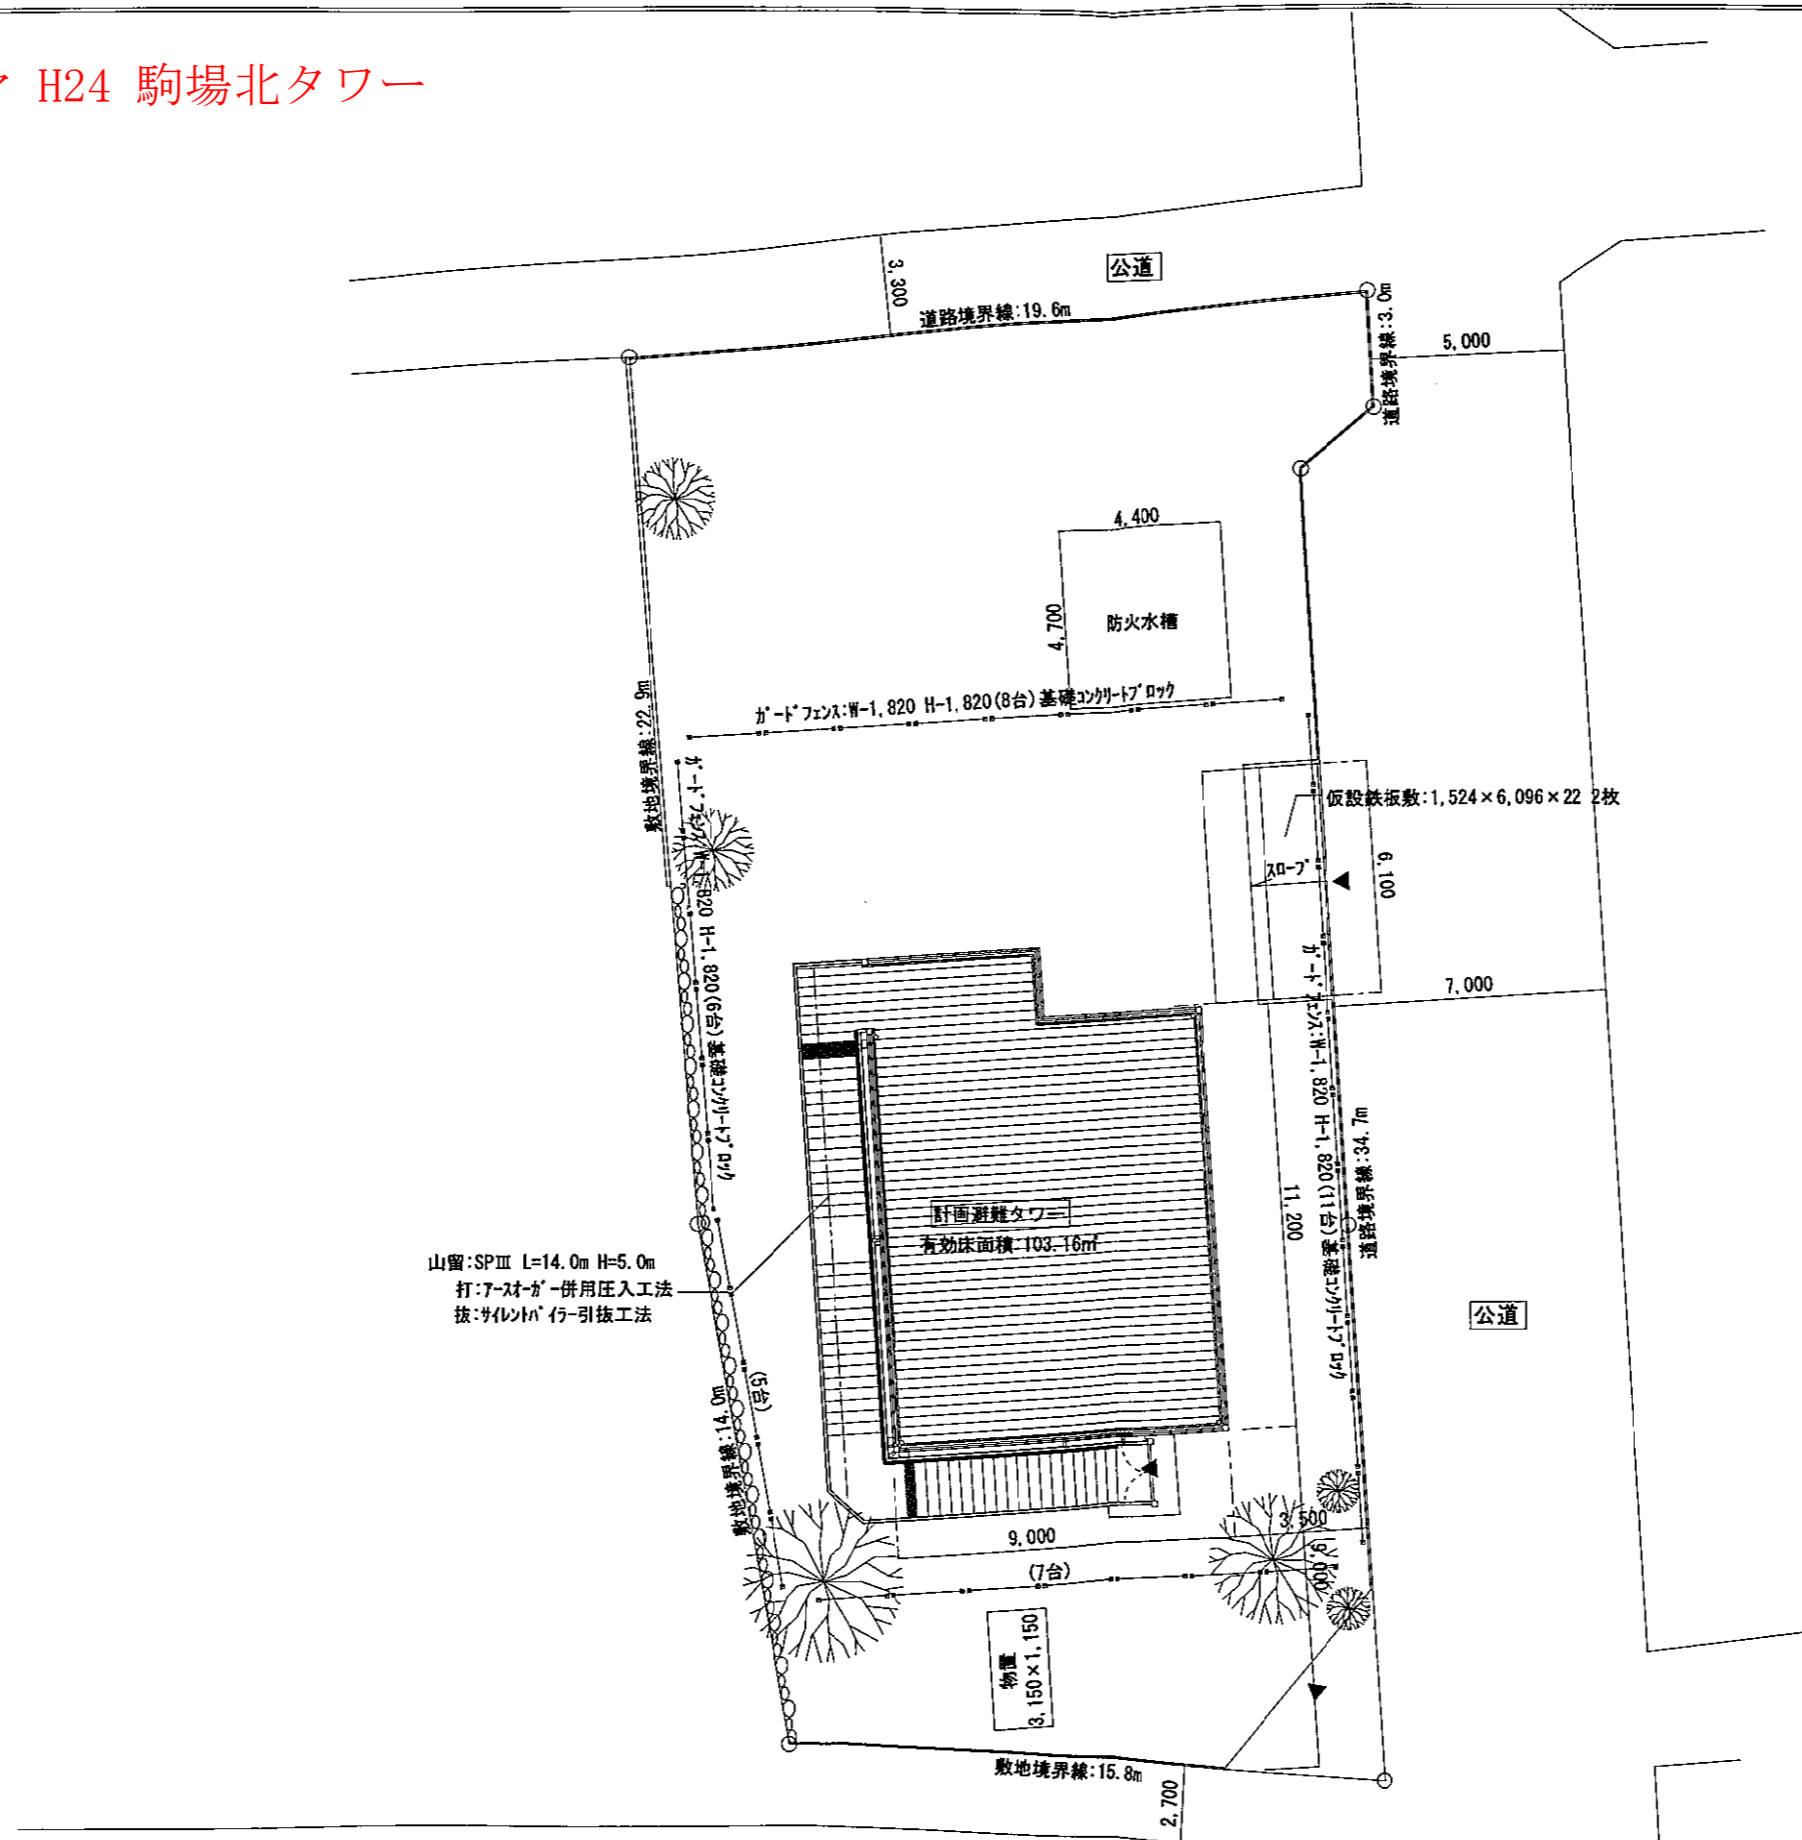


山留:SPⅢ L=14.0m H=5.0m

仮設計画図 S=1/200 ※ ガードフェンスは、転倒防止策をすること。


図名	仮設計画図		工 事 名	平成24年度 津波避難タワー建設工事 (駒場北)		完成図	図 番	A18	縮 尺	1	設 計	製 図	所 長	D A T E	事務所登録第()1481号 一級建築士第118176号 新貝令之 株式会社 新貝一級建築設計事務所 〒438-0823 静岡県磐田市下本第 1051-1 TEL. (0538)35-9427 (ft) FAX. (0538)35-9428 E-mail:shingai-sekkei@nifty.com
	37	200													


施工者 アキヤマ H24 駒場北タワー

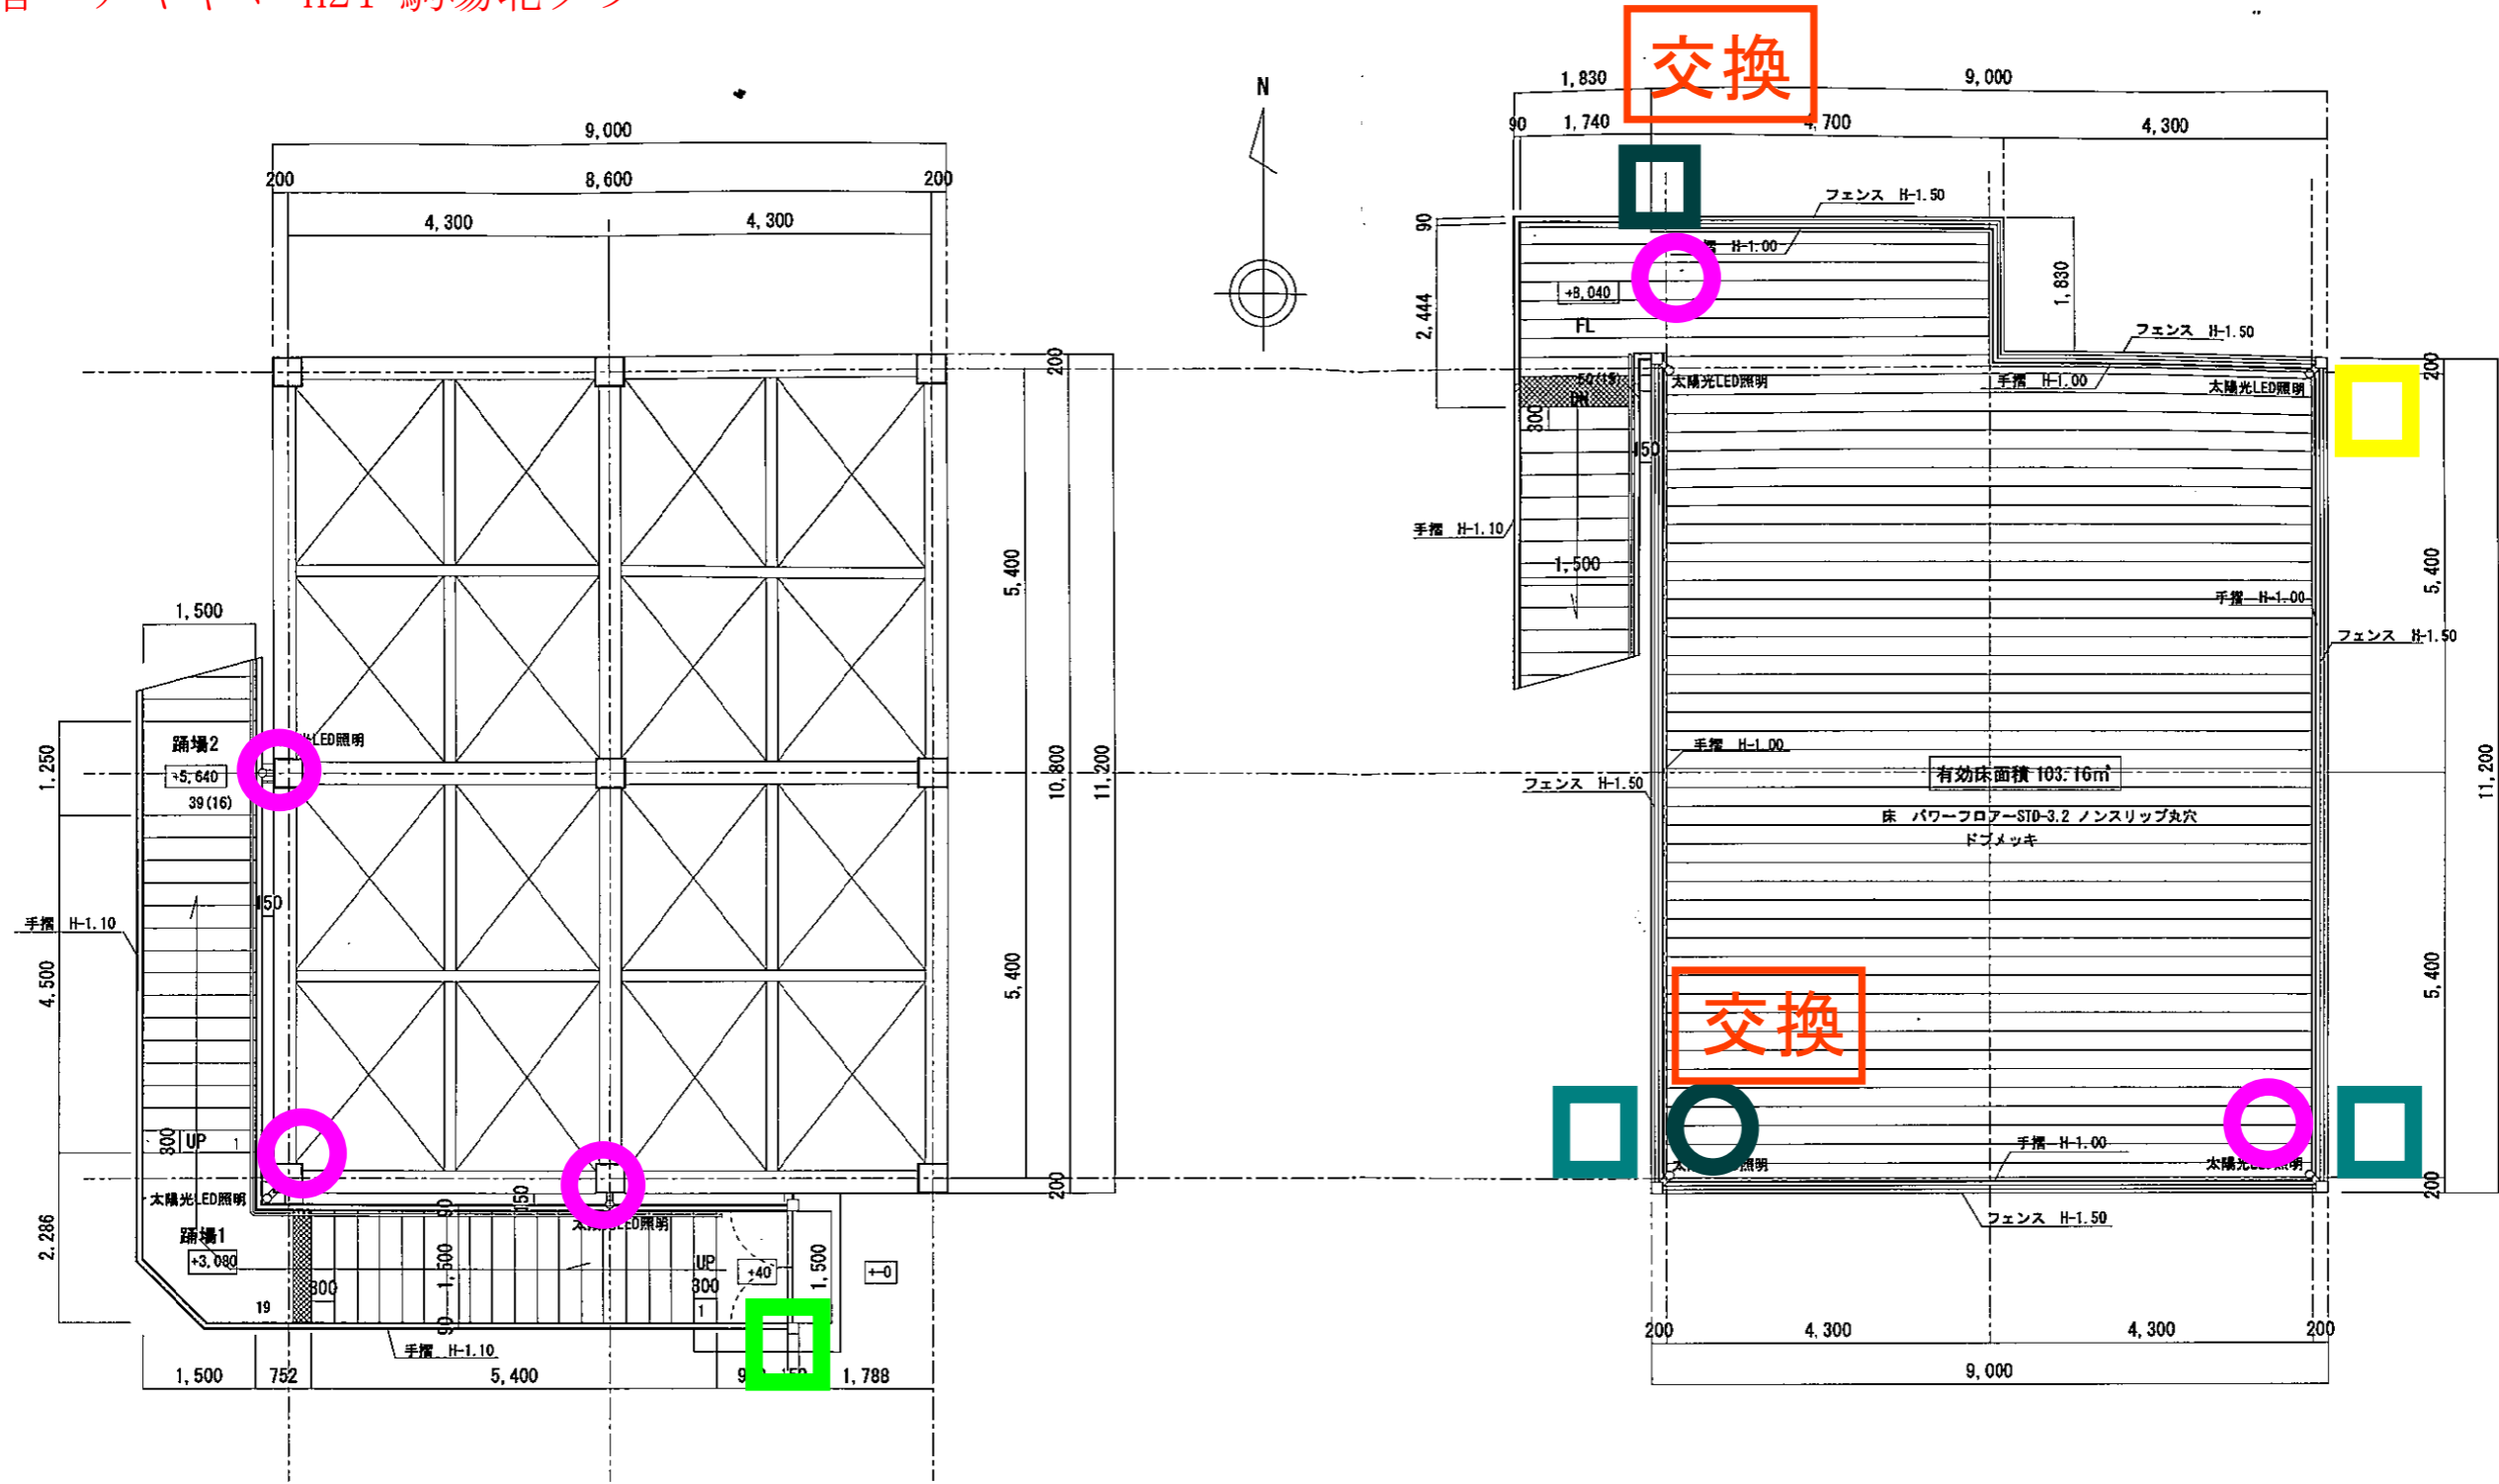


○照明灯 □点滅灯


緑H25新設 青H27交換 赤H28交換 黄H29交換 紫H30交換 紺R1交換 茶R2交換 黒R3交換 濃い紫R4交換 濃緑R6交換

図名	平面図	工事名	平成24年度 津波避難タワー建設工事（駒場北）	完成図	図番	A19	縮尺	1/38	設	100	計	製	所	D A T E	 事務所登録第()1481号 一級建築士第118176号 新貝令之 株式会社 新貝一級建築設計事務所 〒438-0823 静岡県静岡市下本郷 1051-1 TEL. (0538)35-9427(代) FAX. (0538)35-9428 E-mail: shingai-sekkei@nifty.com

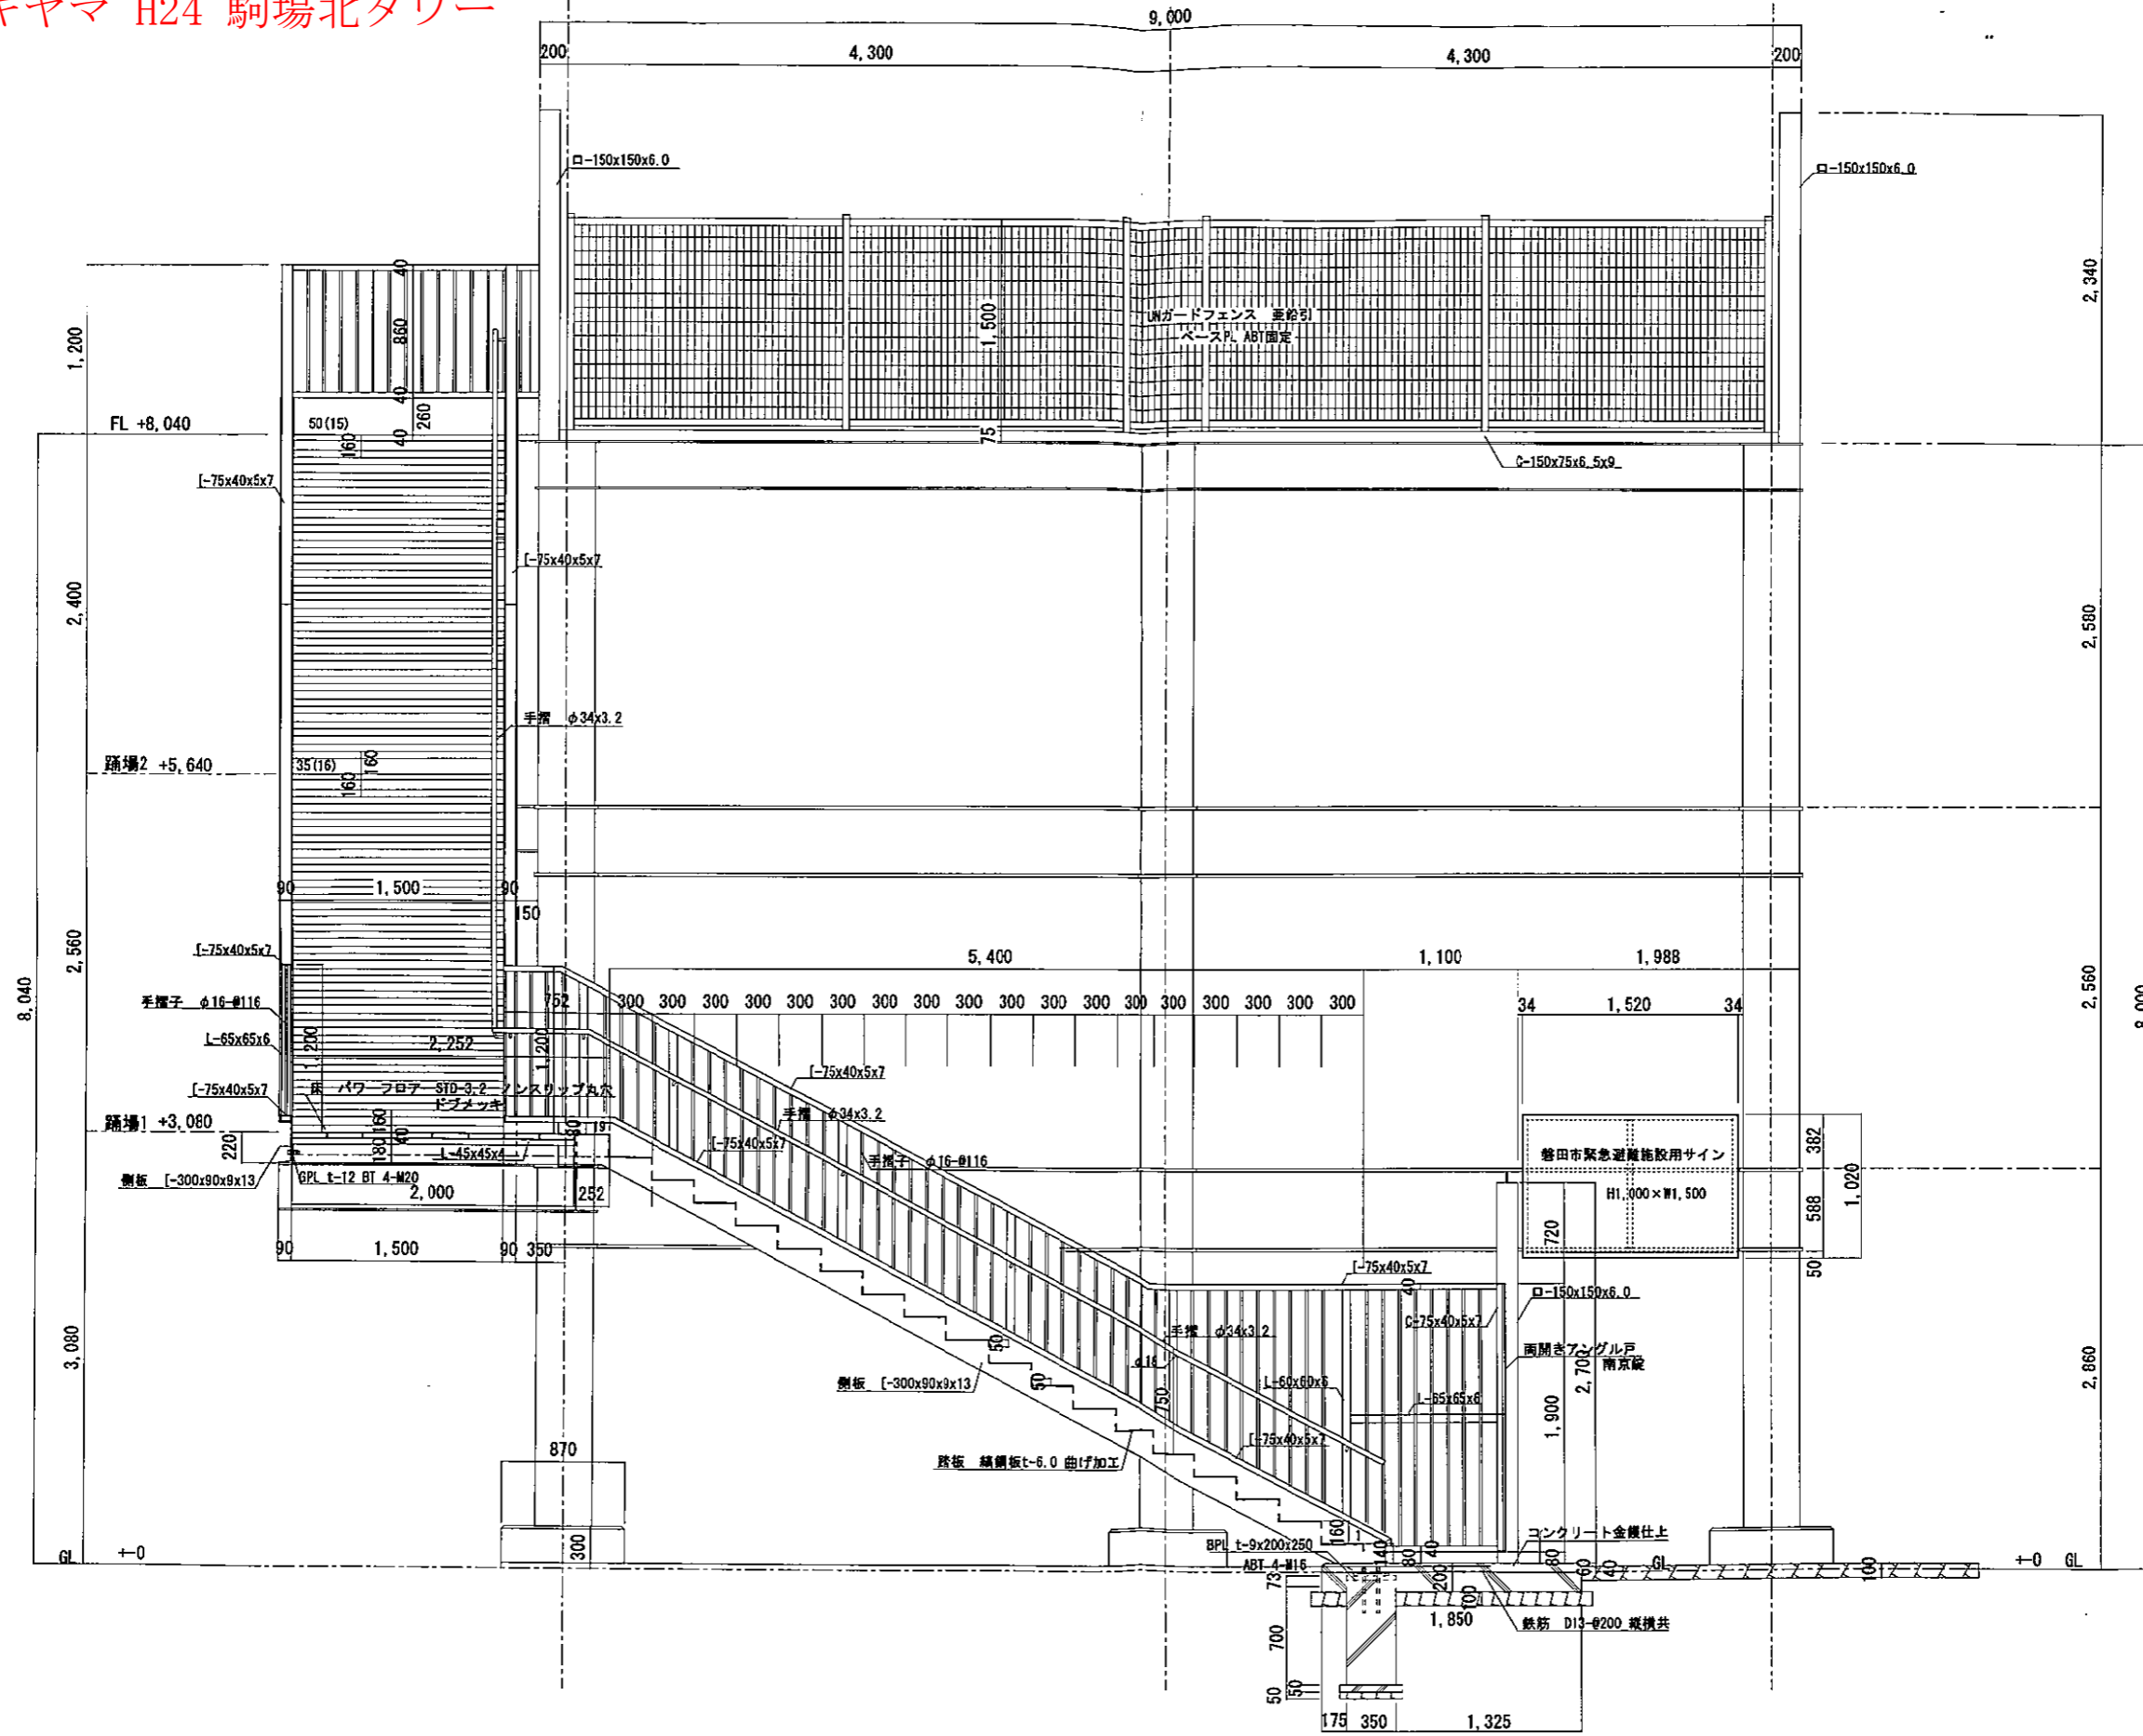

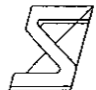
図名	階段断面詳細図 A	工事名	平成24年度 津波避難タワー建設工事(駒場北)	完成図	図番	A25 37	縮尺	1/50	設	製	所	D A T E	 事務所登録第()1481号 一級建築士第118176号 新貝令之 株式会社 新貝一級建築設計事務所 〒438-0823 静岡県静岡市下本郷 1051-1 TEL. (0538)35-9427(代) FAX. (0538)35-9428 E-mail: shingai-sekkei@nifty.com
----	-----------	-----	----------------------------	-----	----	-----------	----	------	---	---	---	------------------	--


施工者 アキヤマ H24 駒場北タワー

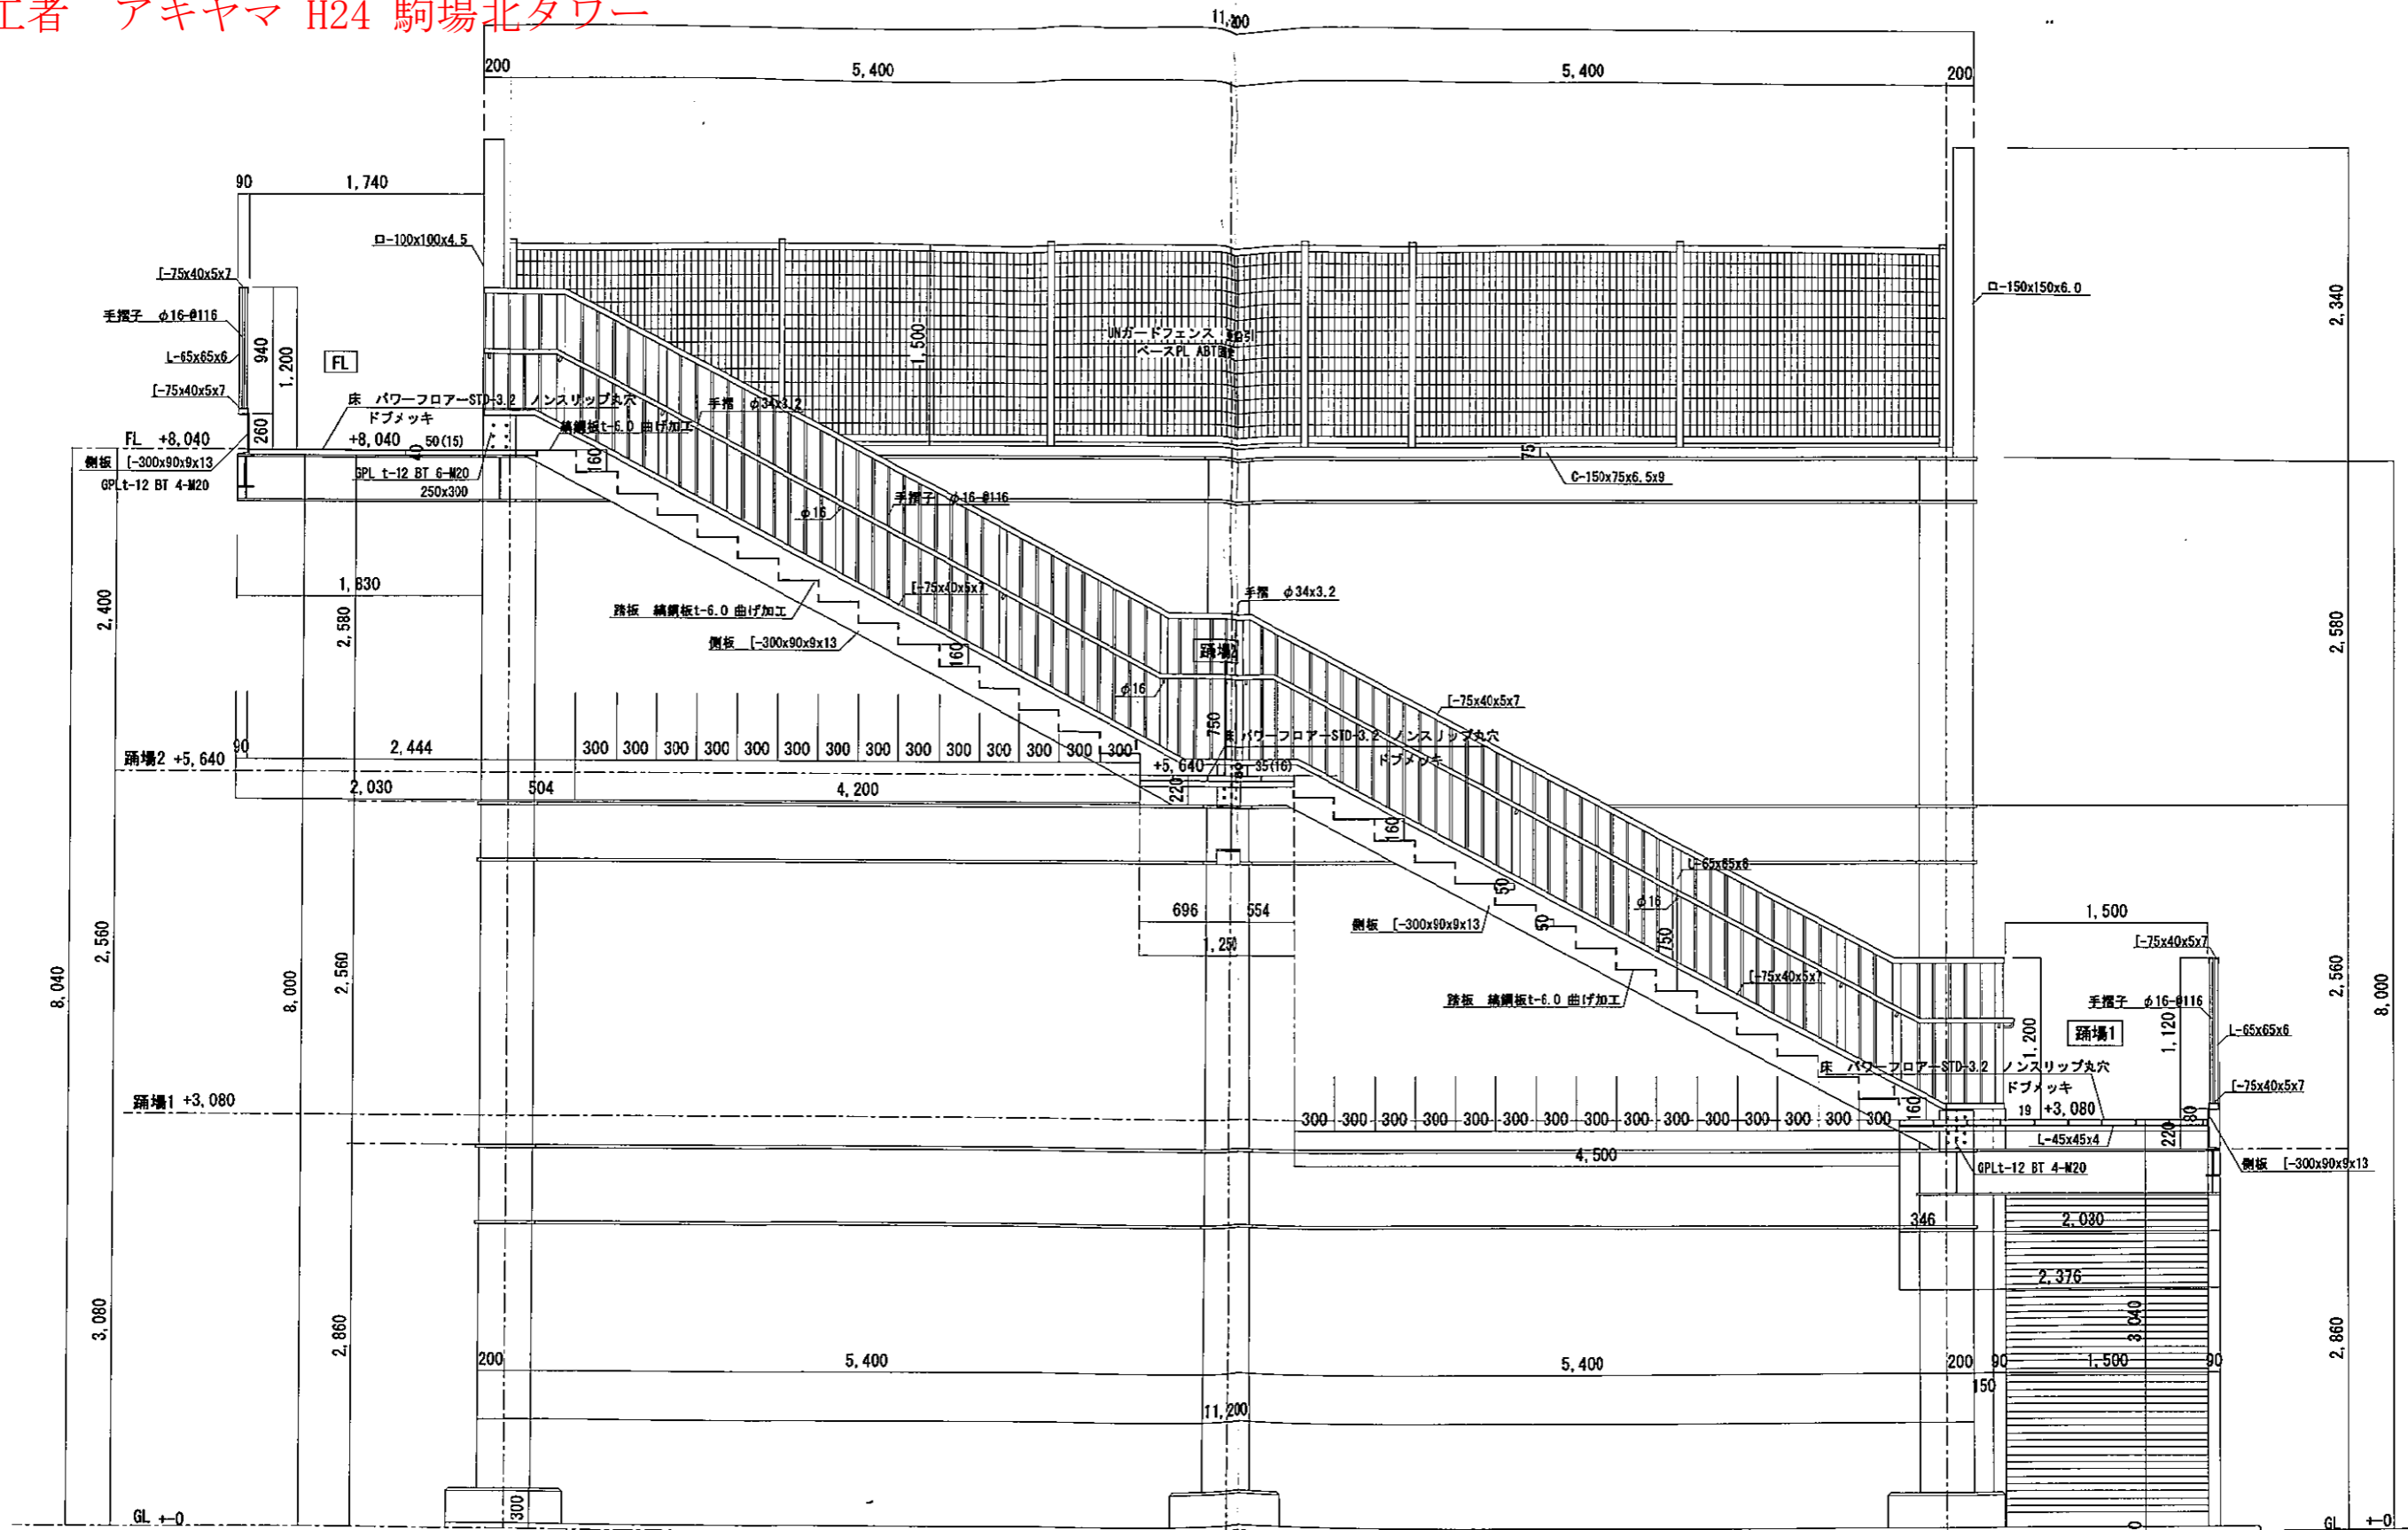


図名	階段断面詳細図 B			工事名	平成24年度 津波避難タワー建設工事 (駒場北) 完成図			図番	A26	縮尺	1	股数	50	製所		DATE	
					37												
事務所登録第 () 1481号 一級建築士第118176号 新貝令之 株式会社 新貝一級建築設計事務所 〒438-0823 静岡県静岡市下本郷 1051-1 TEL. (0538) 35-9427 (代) FAX. (0538) 35-9428 E-mail: chingai-sekko@nifty.com																	

施工者 松村建設 H24 小中瀬タワー

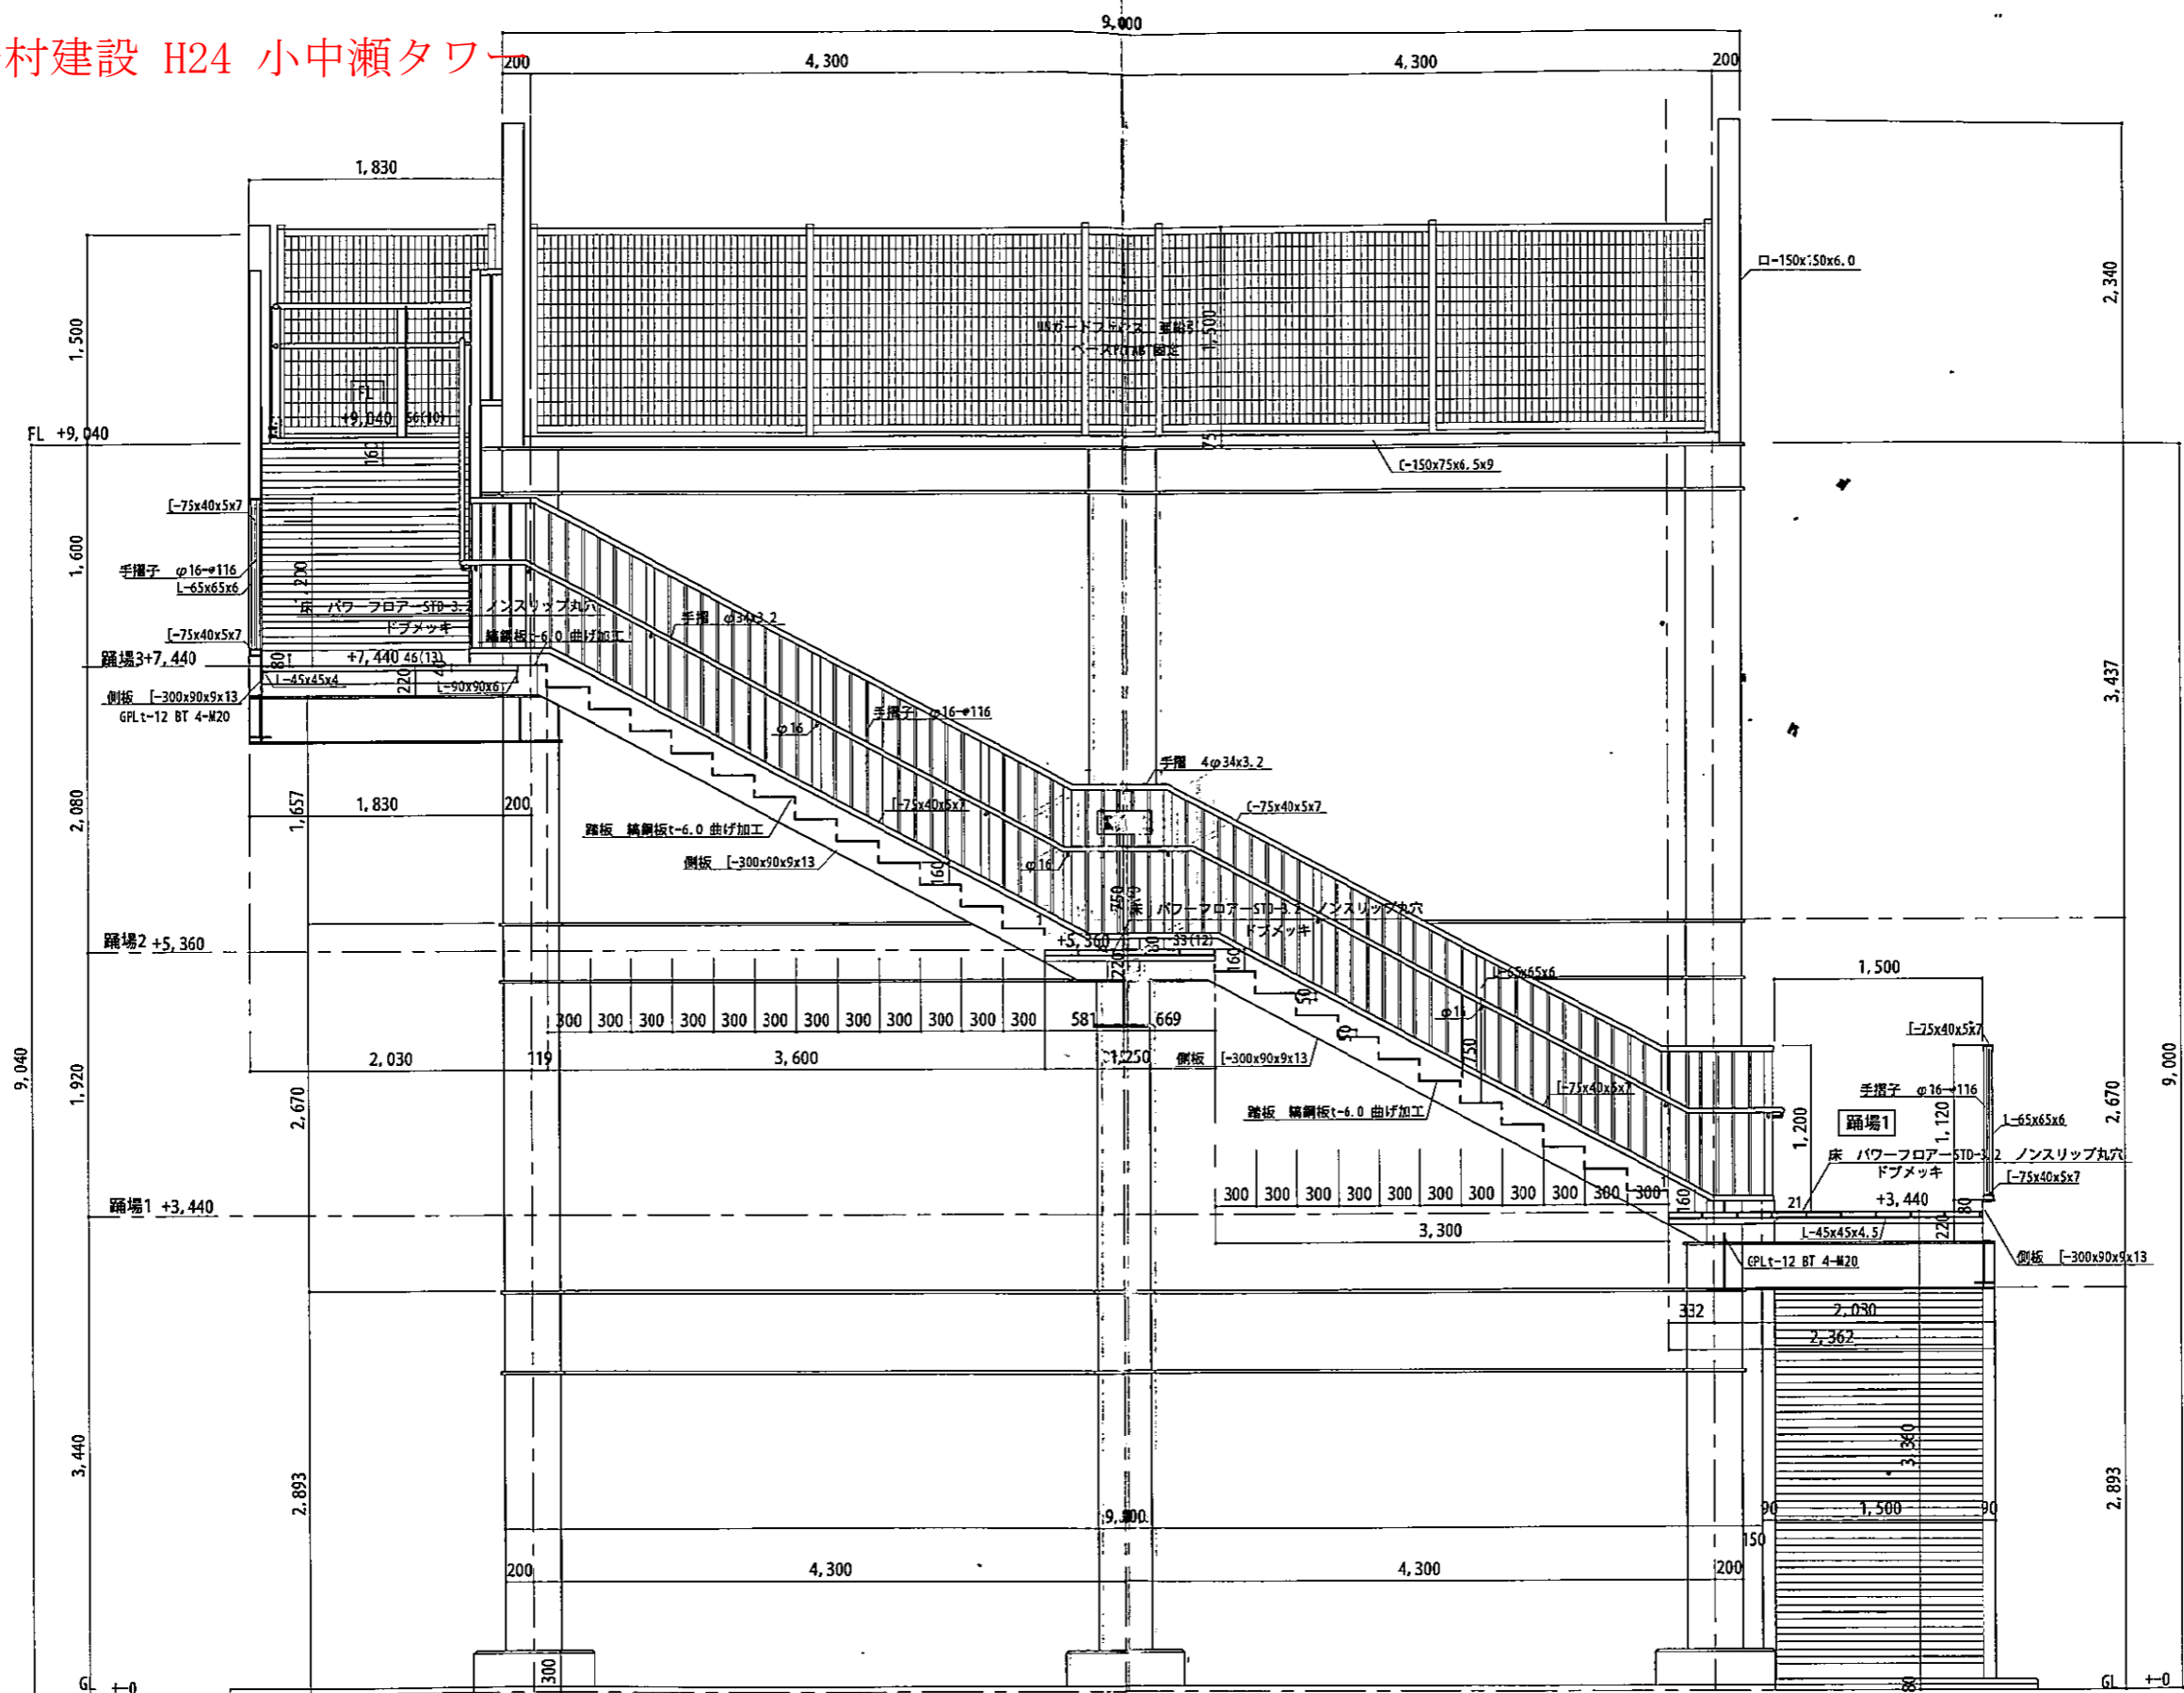



図名	階段断面詳細図 A		工名	平成24年度 津波避難タワー建設工事 (小中瀬)		設計図	図番	A25	縮尺	1/50	股数	50	製図	所長	DATE	 事務所登録第 () 1481号 一級建築士第118176号 新貝令之 株式会社 新貝一級建築設計事務所 〒438-0823 静岡県静岡市下本郷 1051-1 TEL. (0538) 35-9427(代) FAX. (0538) 35-9428 E-mail: shingal-sekkeneifty.com
	35	50														

施工者 松村建設 H24 小中瀬タワー

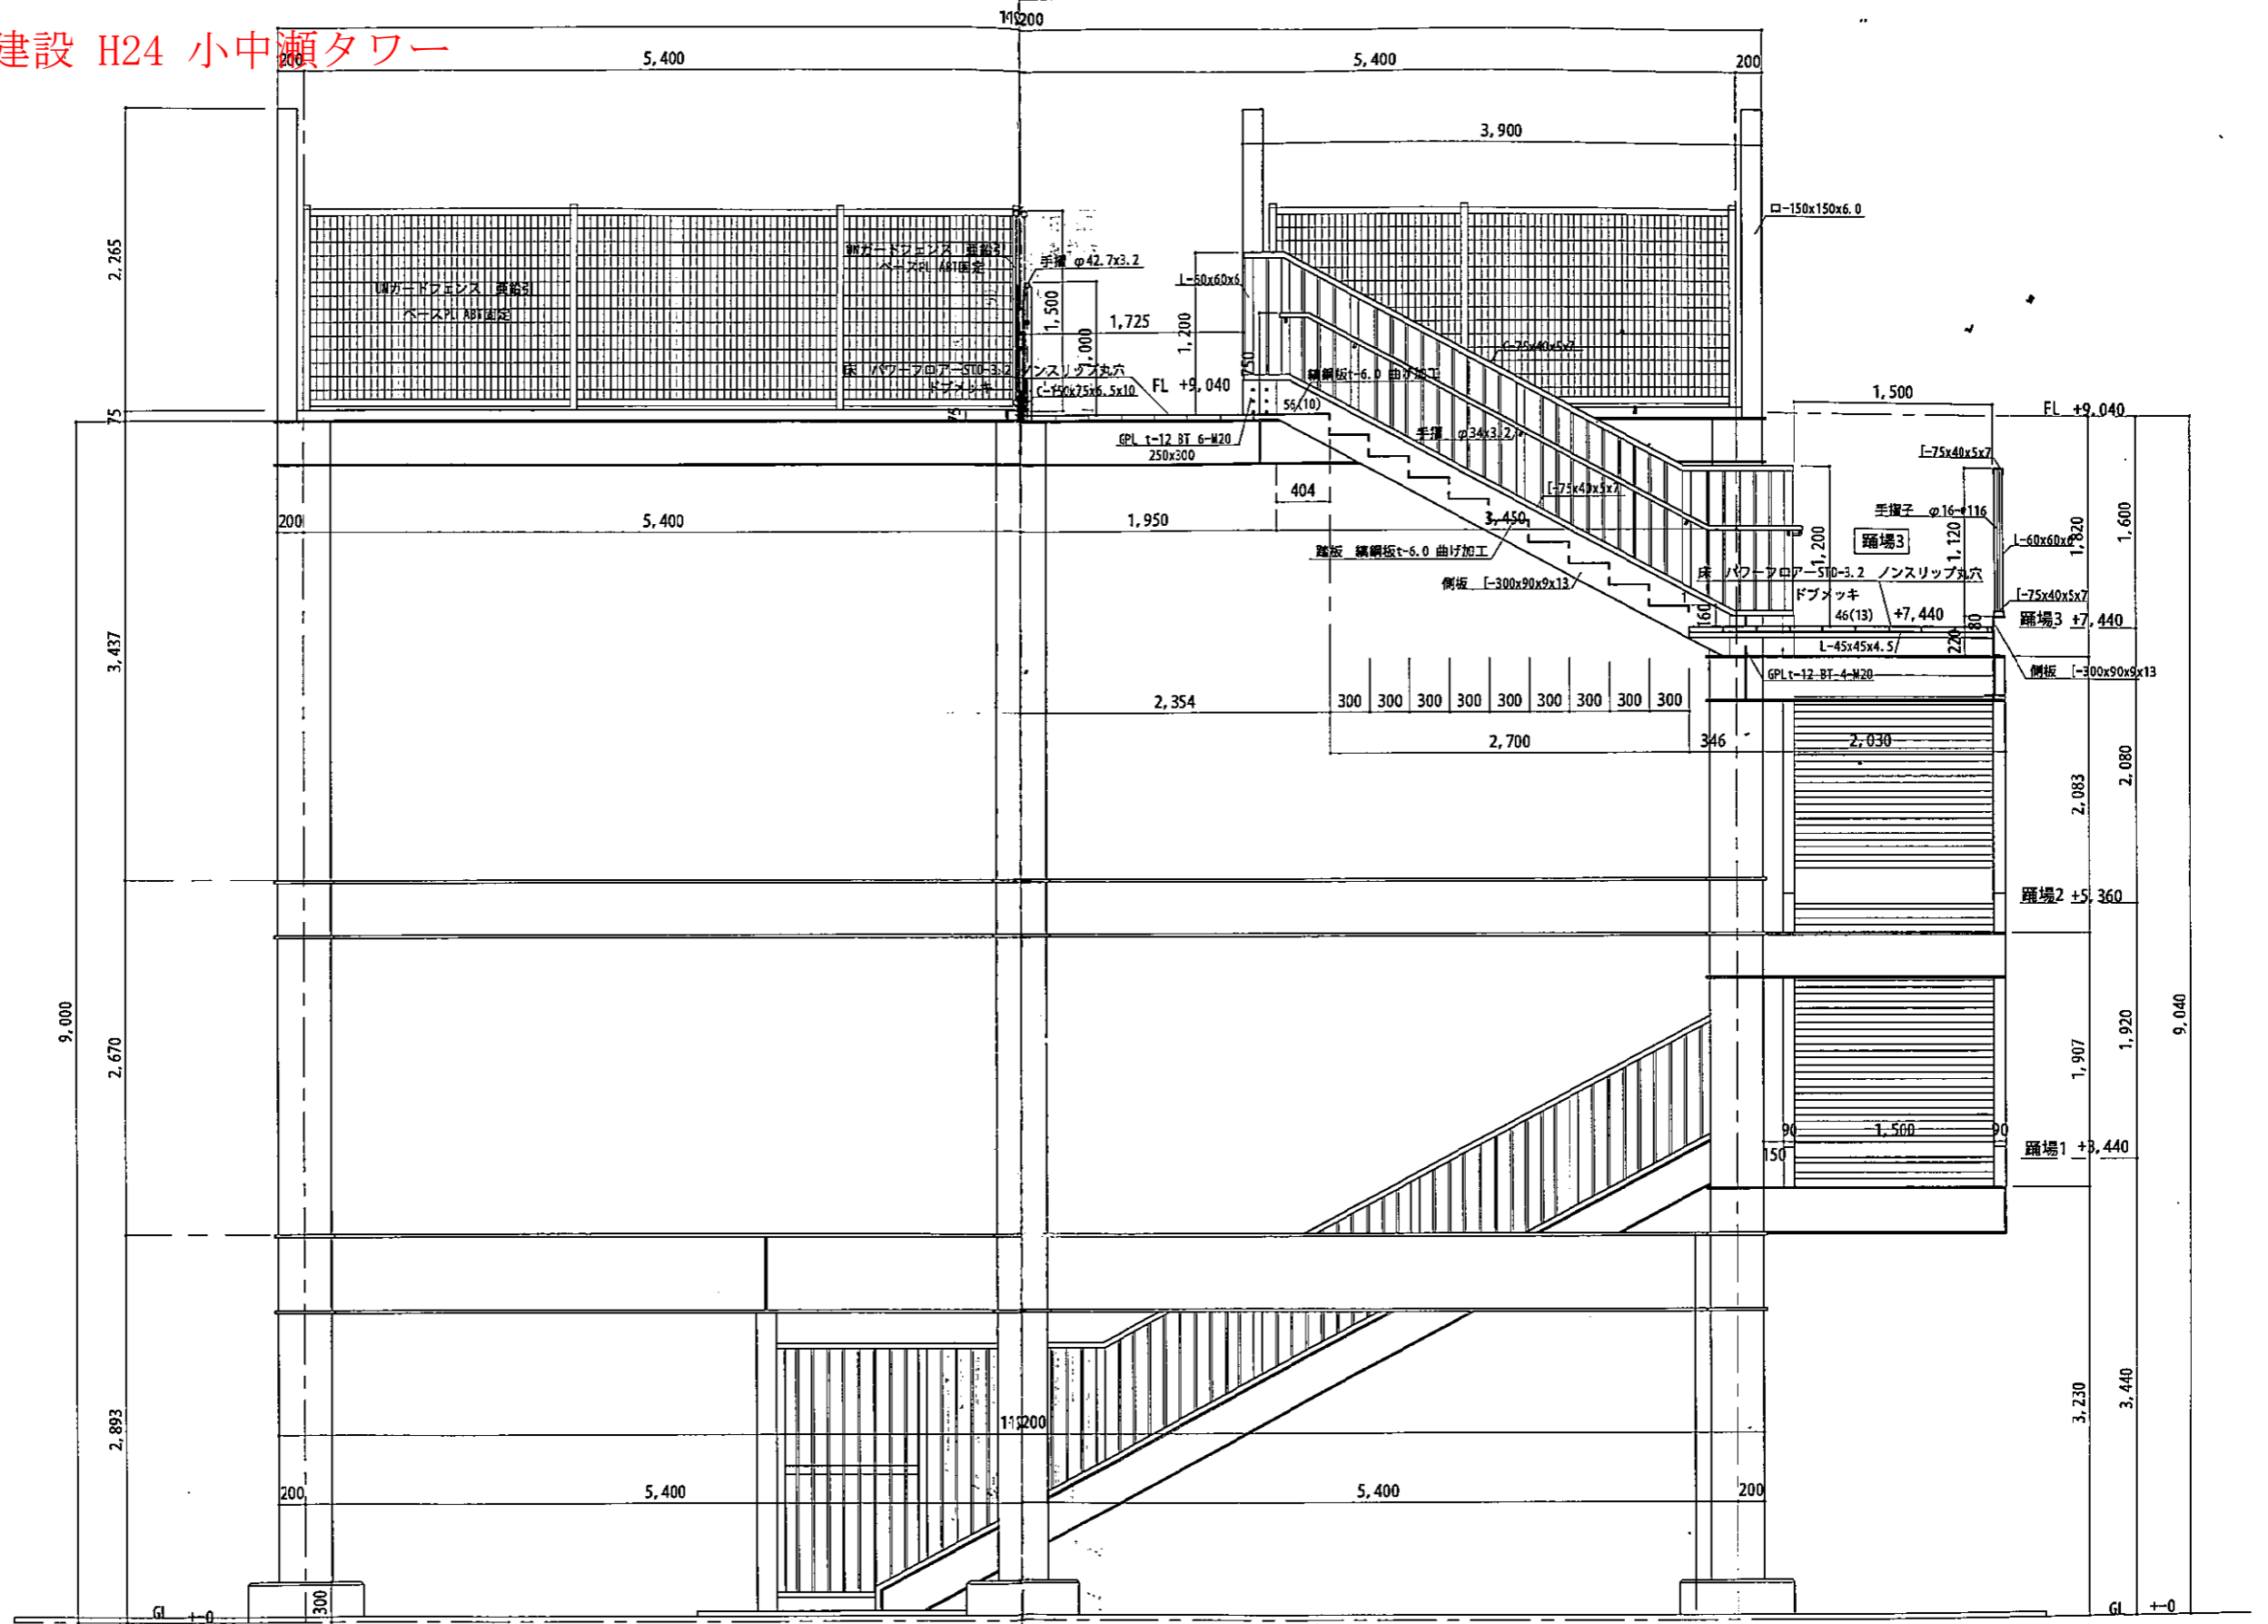


図名	階段断面詳細図 B		工名	平成24年度 津波避難タワー建設工事 (小中瀬)		設計図	図番	A26	縮尺	1/50	股数	1	製図	所長	DATE	事務所登録第 () 1481号 一級建築士第118176号 新貝令之 株式会社 新貝一級建築設計事務所 〒438-0823 静岡県静岡市下本郷 1051-1 TEL. (0538)35-9427 (代) FAX. (0538)35-9428 E-mail:shingal-sekkei@nifty.com
	3B	50		1												


施工者 松村建設 H24 浜部タワー

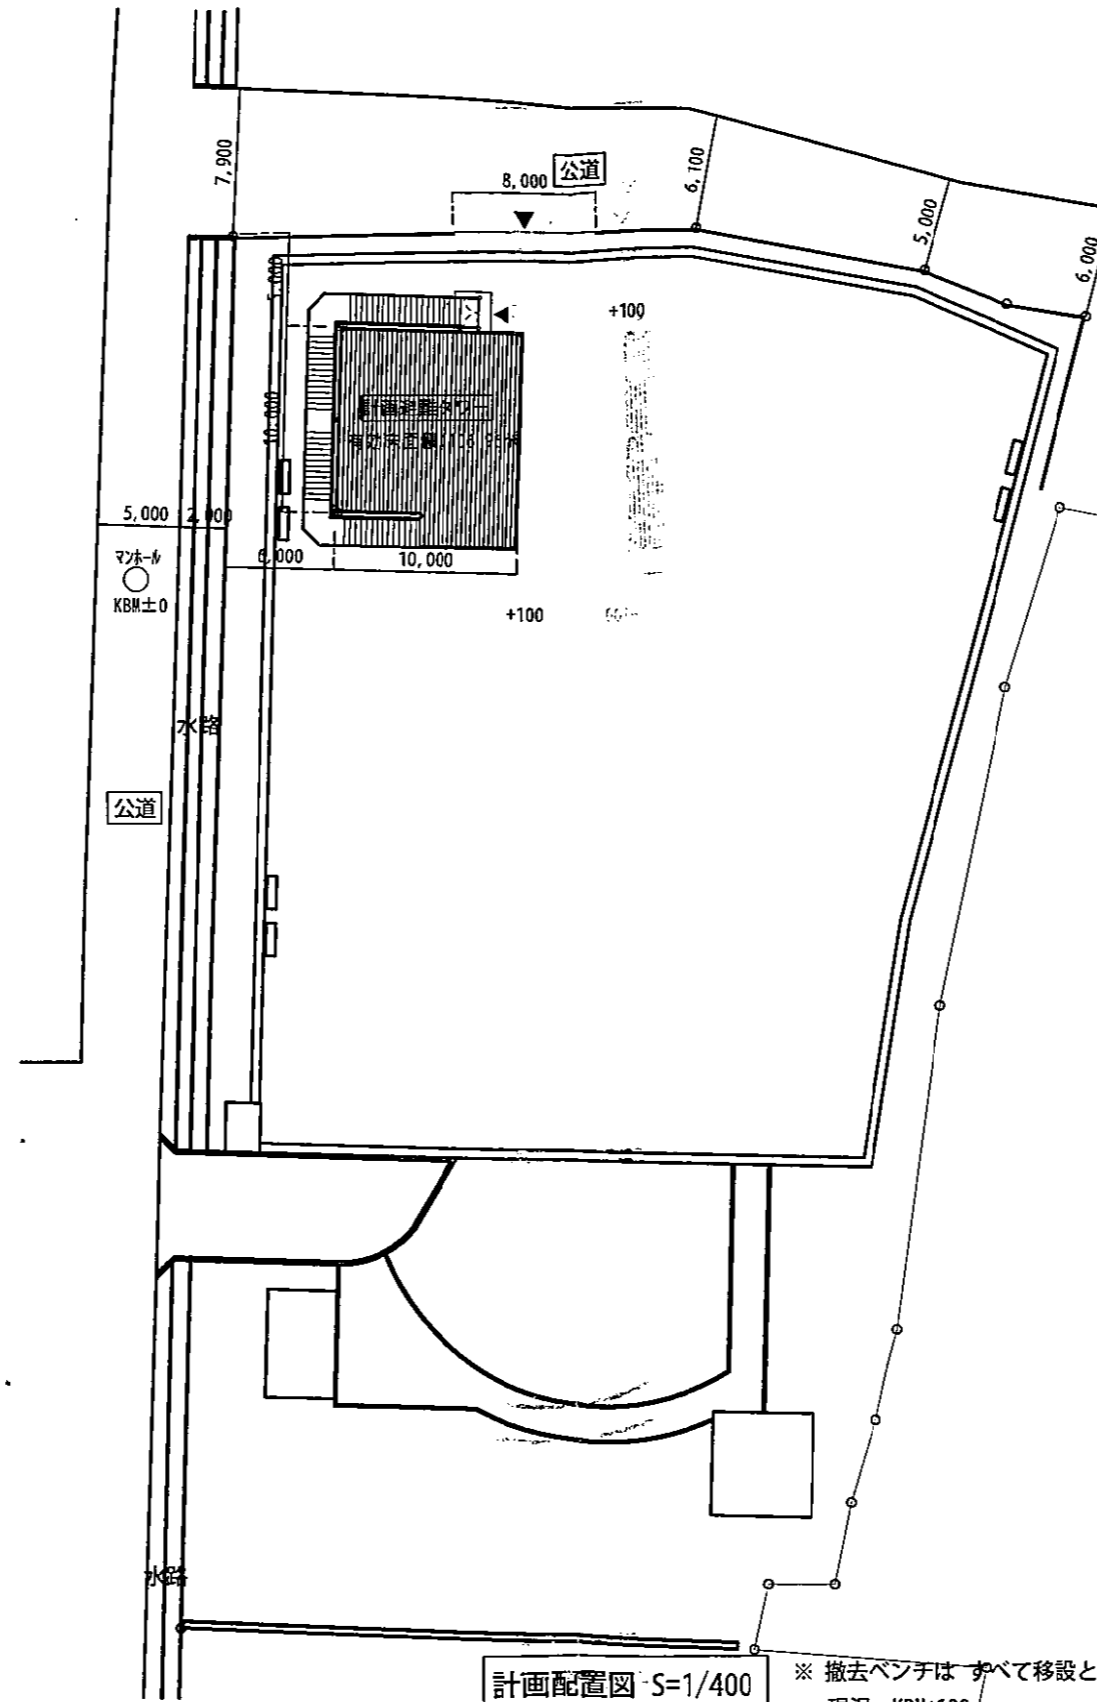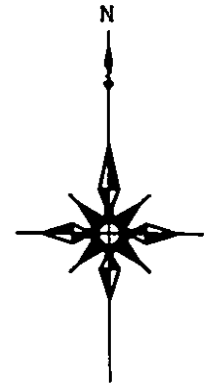

計画配置図 S=1/400 ※撤去ベンチはすべて移設とする(位置は現場打合せとする)
 現況=KBM+100 / 設計GL=KBM+100


図名	計画配置図	工事名	平成24年度 津波避難タワー建設工事(浜部)	設計図	図番	A16	縮尺	1/400	枚数	計	製図	所長	DATE	 事務所登録第()1481号 一級建築士第118176号 新貝令之 株式会社 新貝一級建築設計事務所 〒438-0823 静岡県磐田市下本郷 1051-1 TEL.(0538)35-9427(代) FAX.(0538)35-9428 E-mail:shingai-sekkeinifty.com

施工者 松村建設 H24 浜部タワー

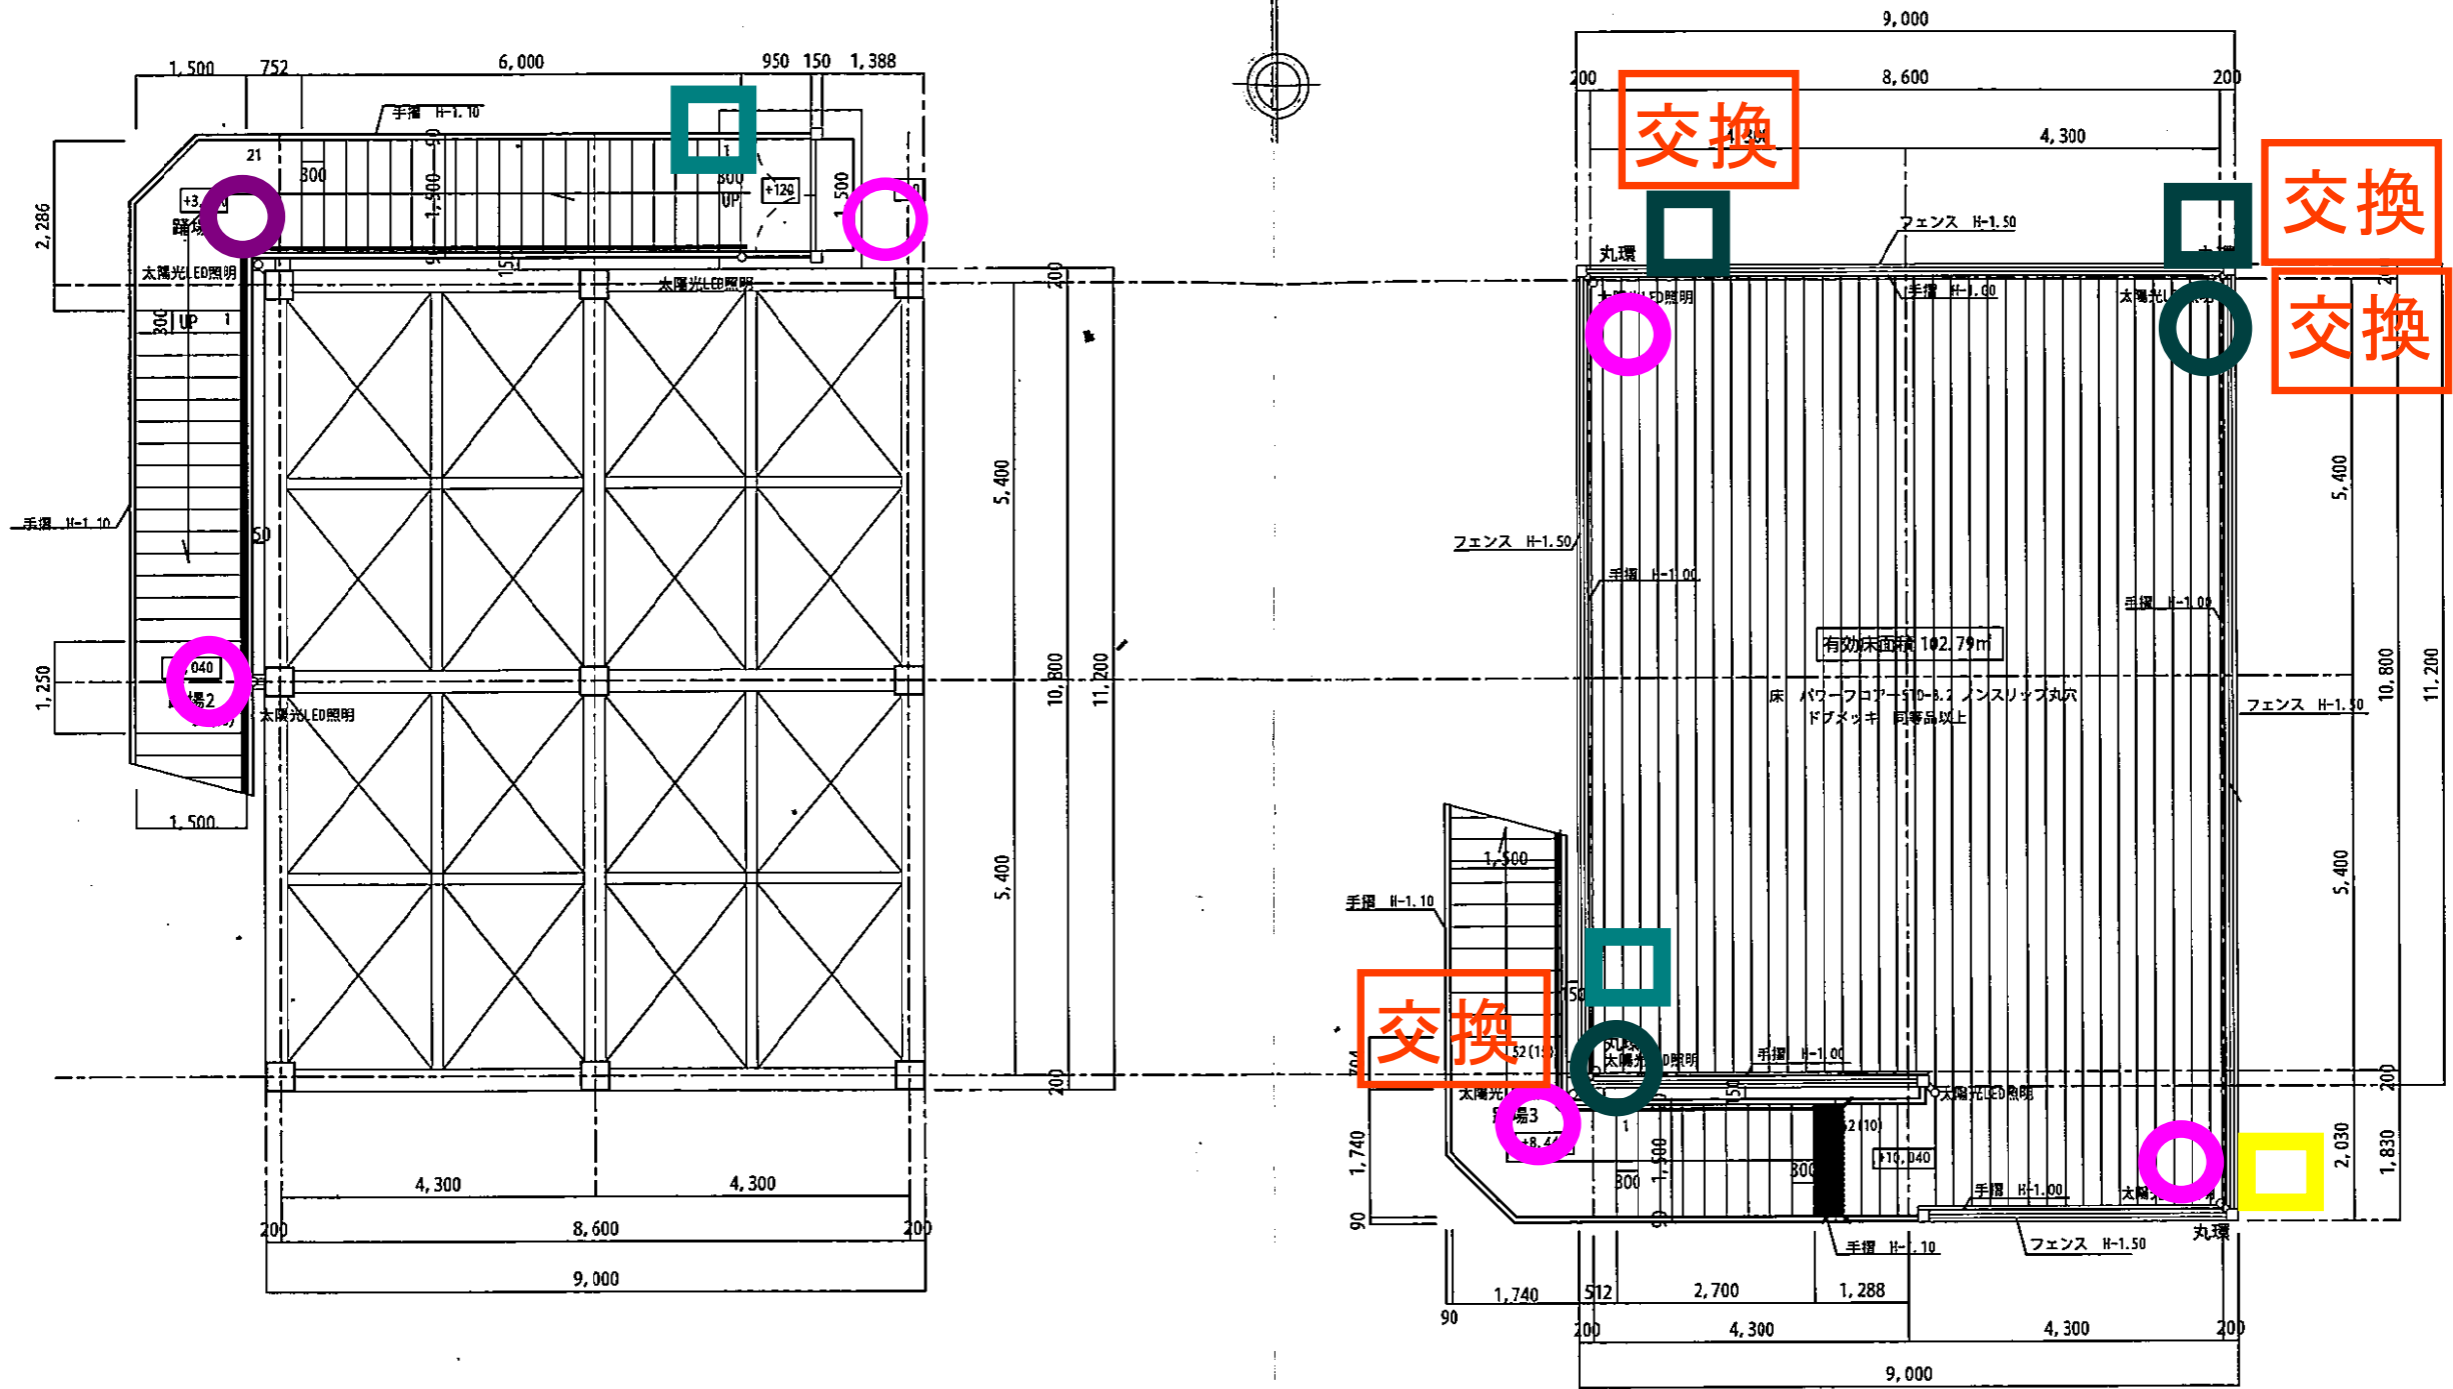


○照明灯 □点滅灯

緑H25新設 青H27交換 赤H28交換 黄H29交換 紫H30交換 紺R1交換 茶R2交換 黒R3交換 濃い紫R4交換 濃緑R6交換

図名	平面図	工事名	平成24年度 津波避難タワー建設工事（浜部）	設計図	図番	A19	縮尺	1/100	製図	所長	D A T E	 事務所登録第()1481号 一級建築士第118176号 新貝令之 株式会社 新貝一級建築設計事務所 〒438-0823 静岡県磐田市下本郷 1051-1 TEL. (0538) 35-9427(代) FAX. (0538) 35-9428 E-mail: shingai-sekkei@nifty.com
					番	3X	尺					


施工者 松村建設 H24 浜部タワ

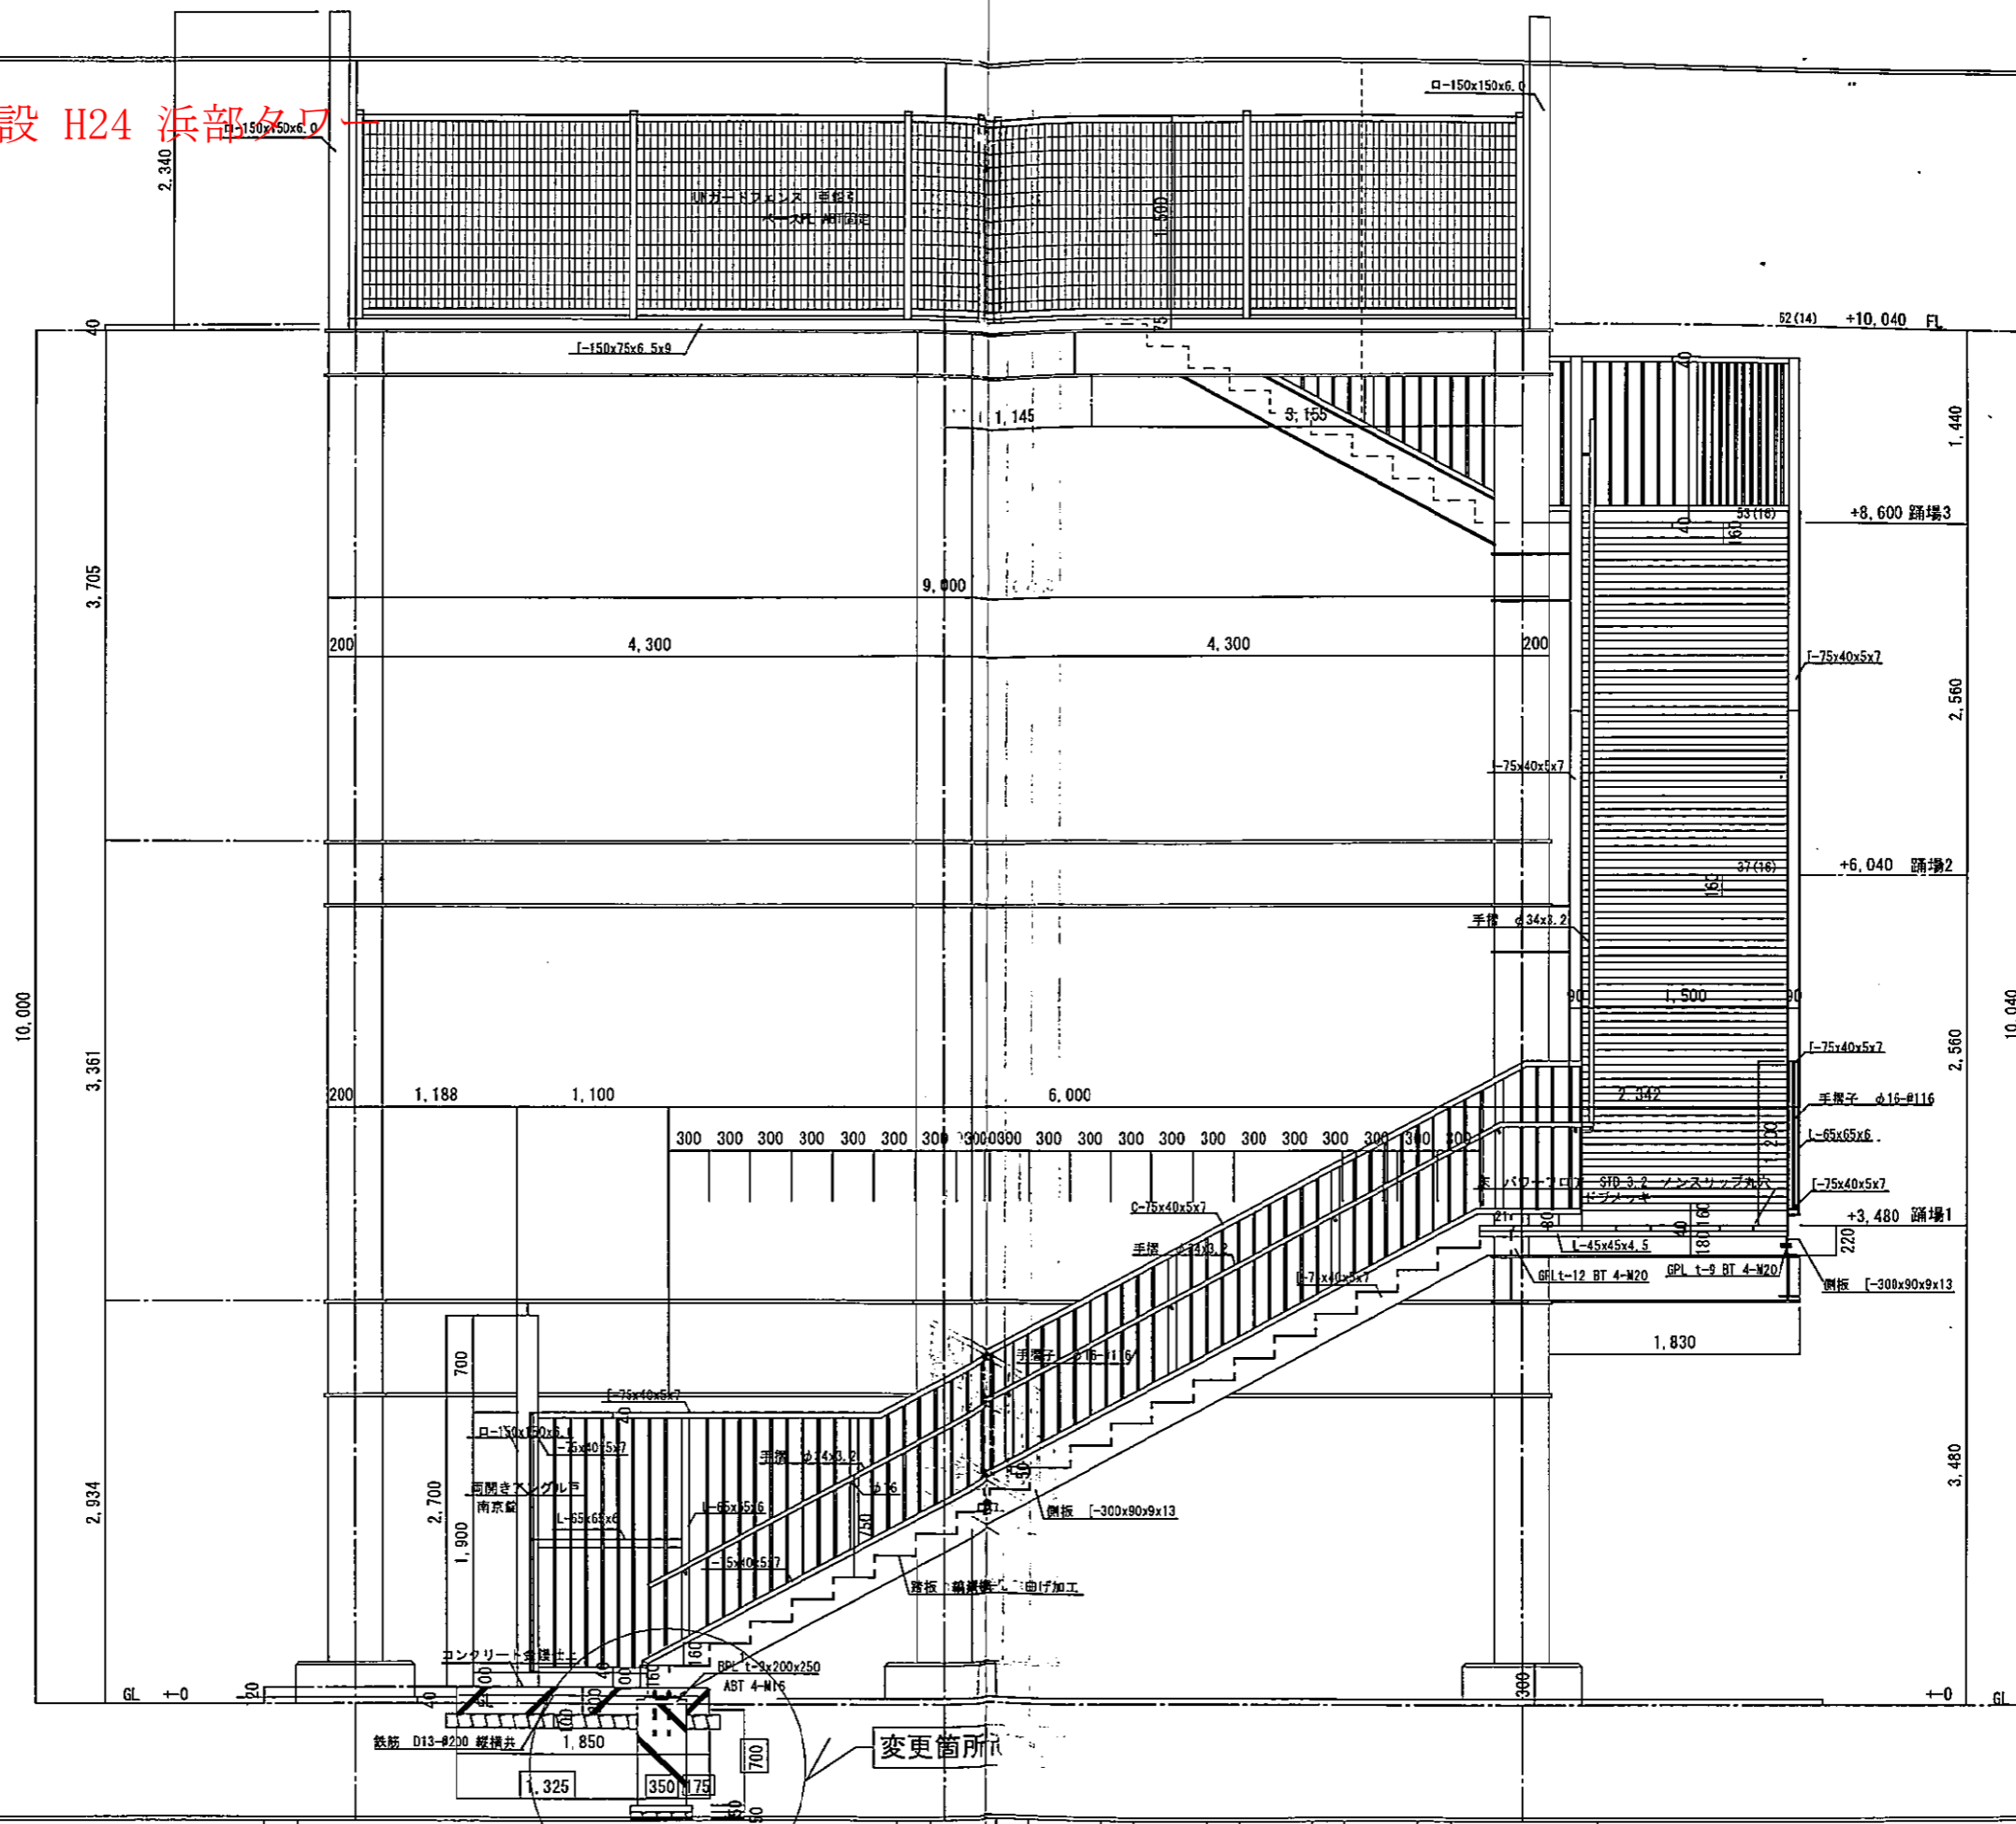

変更後

図 名	No. 5 階段断面詳細図 A		工 事 名	平成24年度 津波避難タワー建設工事 (浜部)		図 番	A25		縮 尺	1/50		設 計 者	新貝一級建築設計事務所		D A T E	事務所登録第 () 1481号 一級建築士第118176号 新貝令之	
	設計図			変更箇所			株式会社			〒438-0823 静岡県静岡市下本郷 1051-1			TEL. (0538) 35-9427 (代) FAX. (0538) 35-9428			E-mail: chingai-sokkei@nifty.com	

施工者 松村建設 H24 浜部タワー

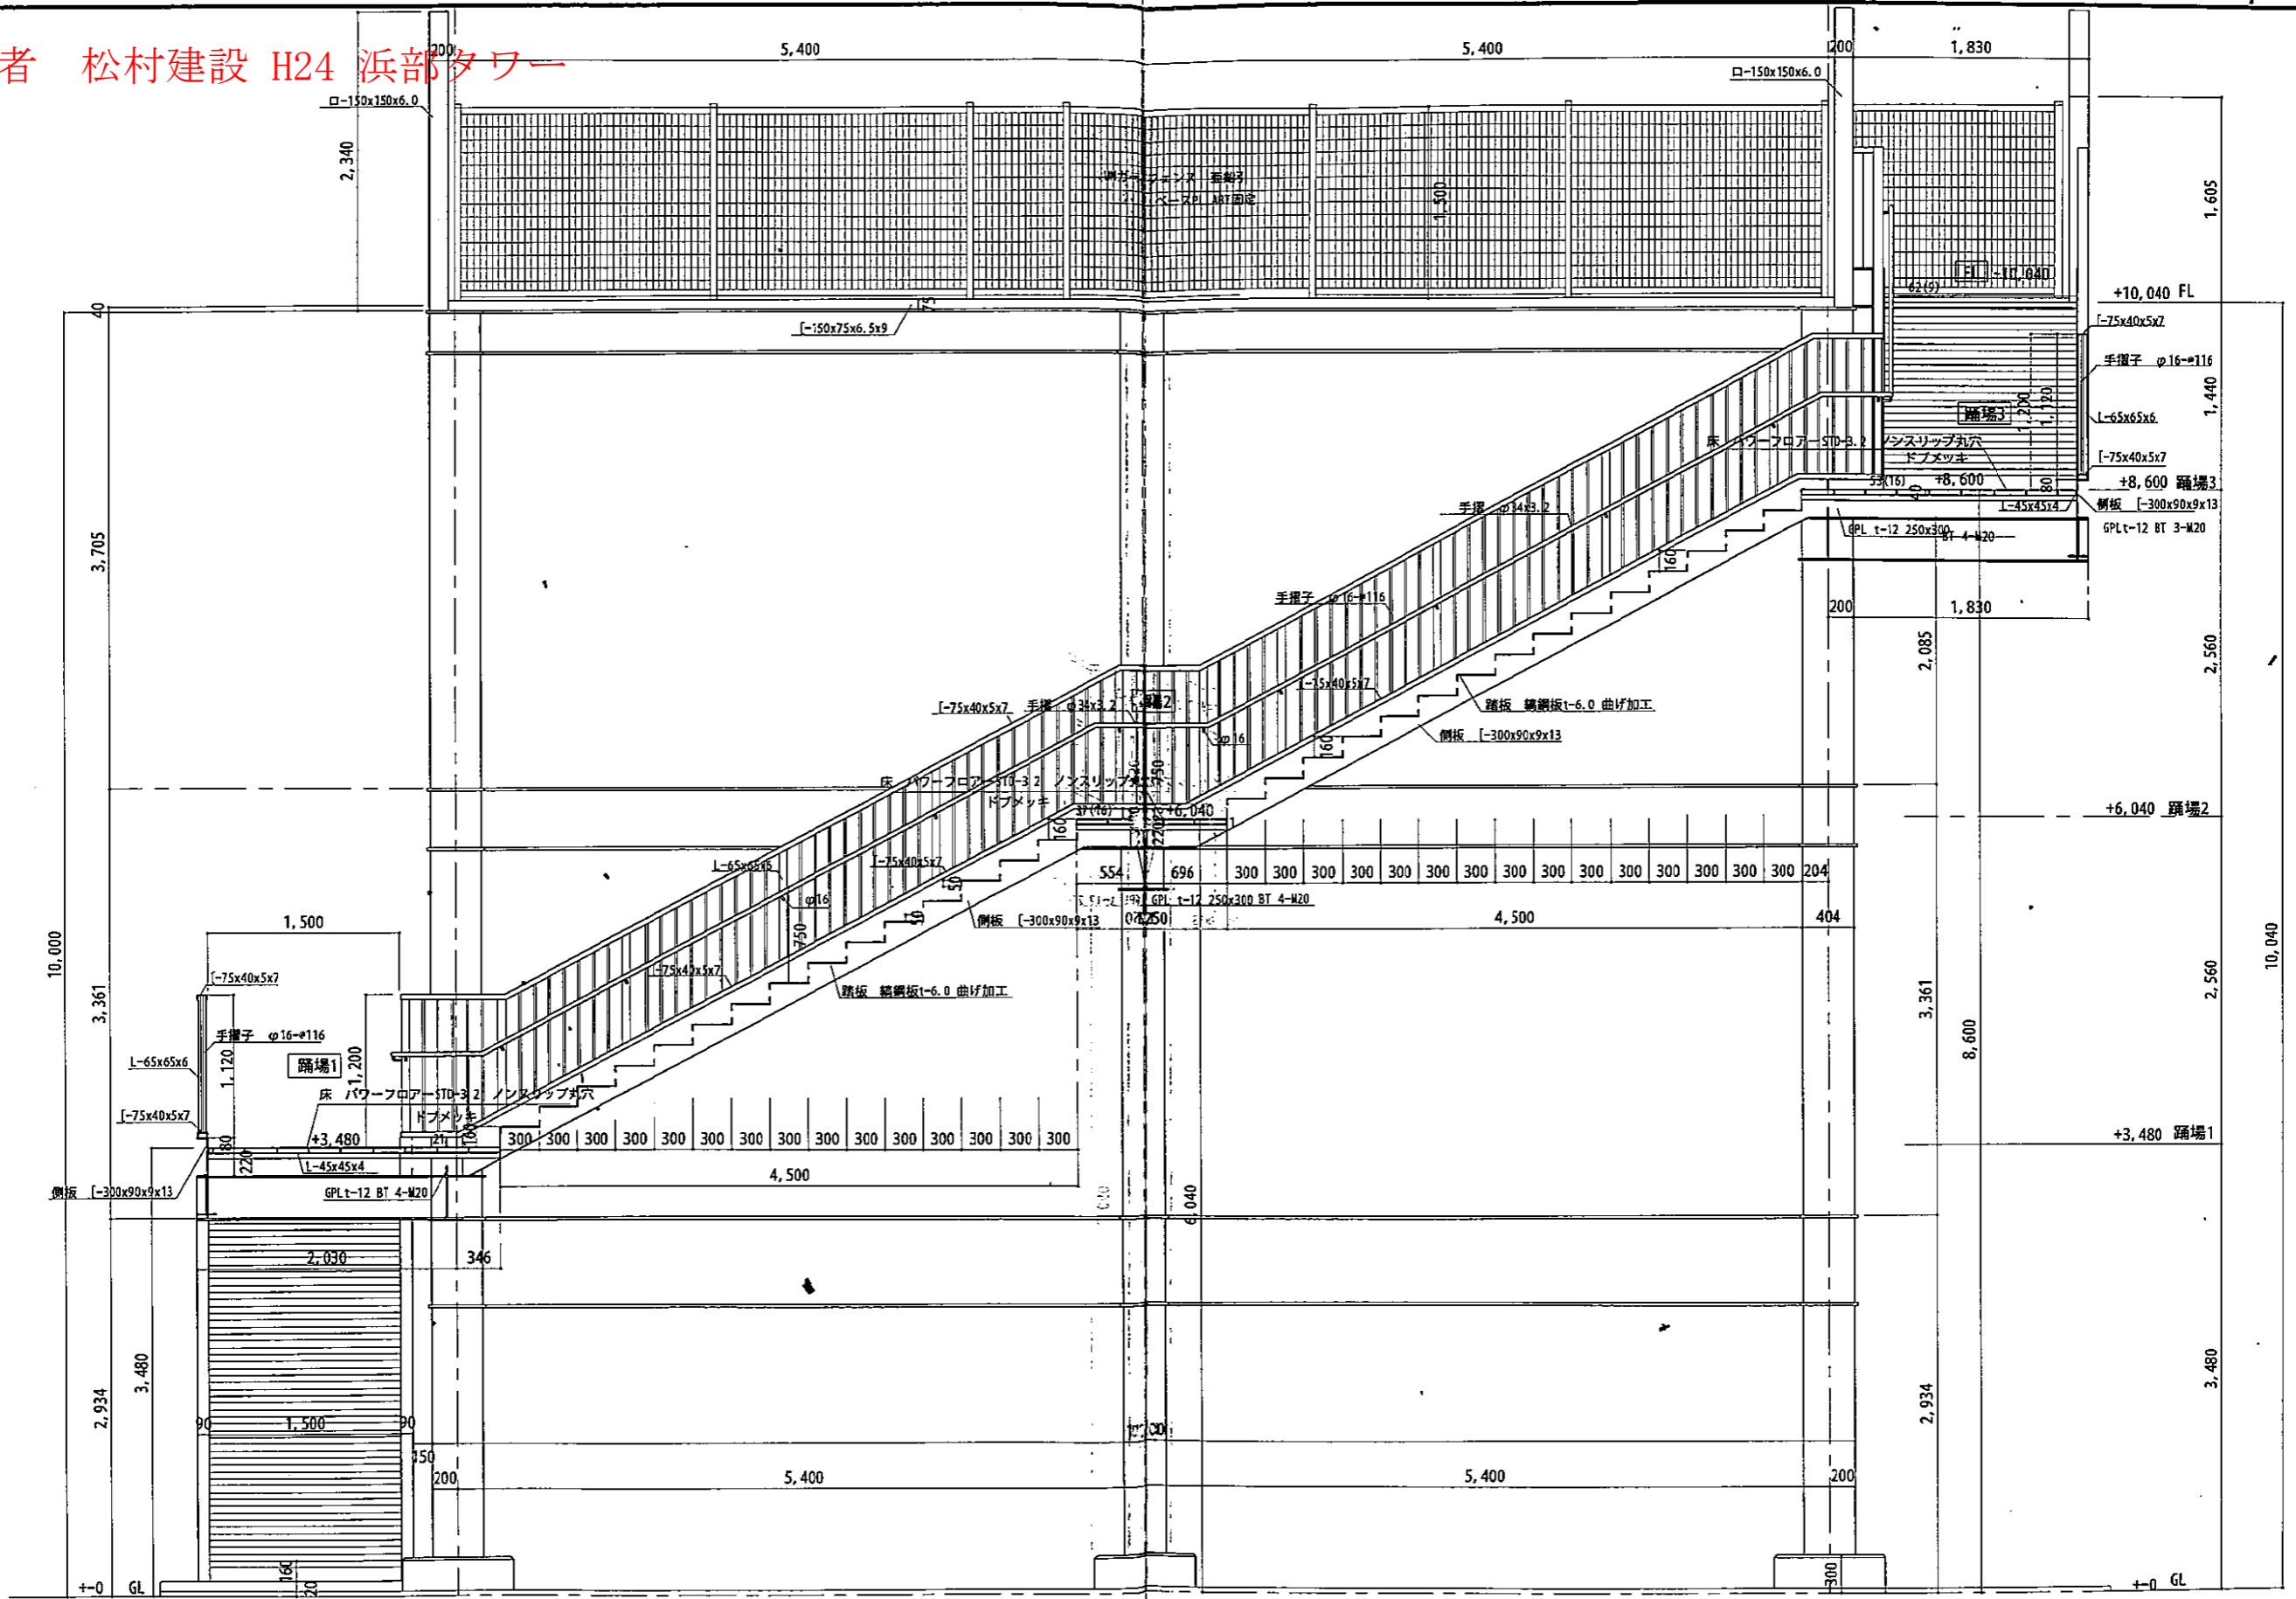



図名 階段断面詳細図 B

工名 平成24年度 津波避難タワー建設工事 (浜部) 設計図

図番 A26 縮尺 1/50 設製所名

事務所登録第 () 1481号 一級建築士第118176号 新貝令之
 株式会社 新貝一級建築設計事務所
 〒438-0823 静岡県静岡市下本郷 1051-1 TEL. (0538) 35-9427 (代) FAX. (0538) 35-9428
 E-mail: shingai-sckei@nifty.com


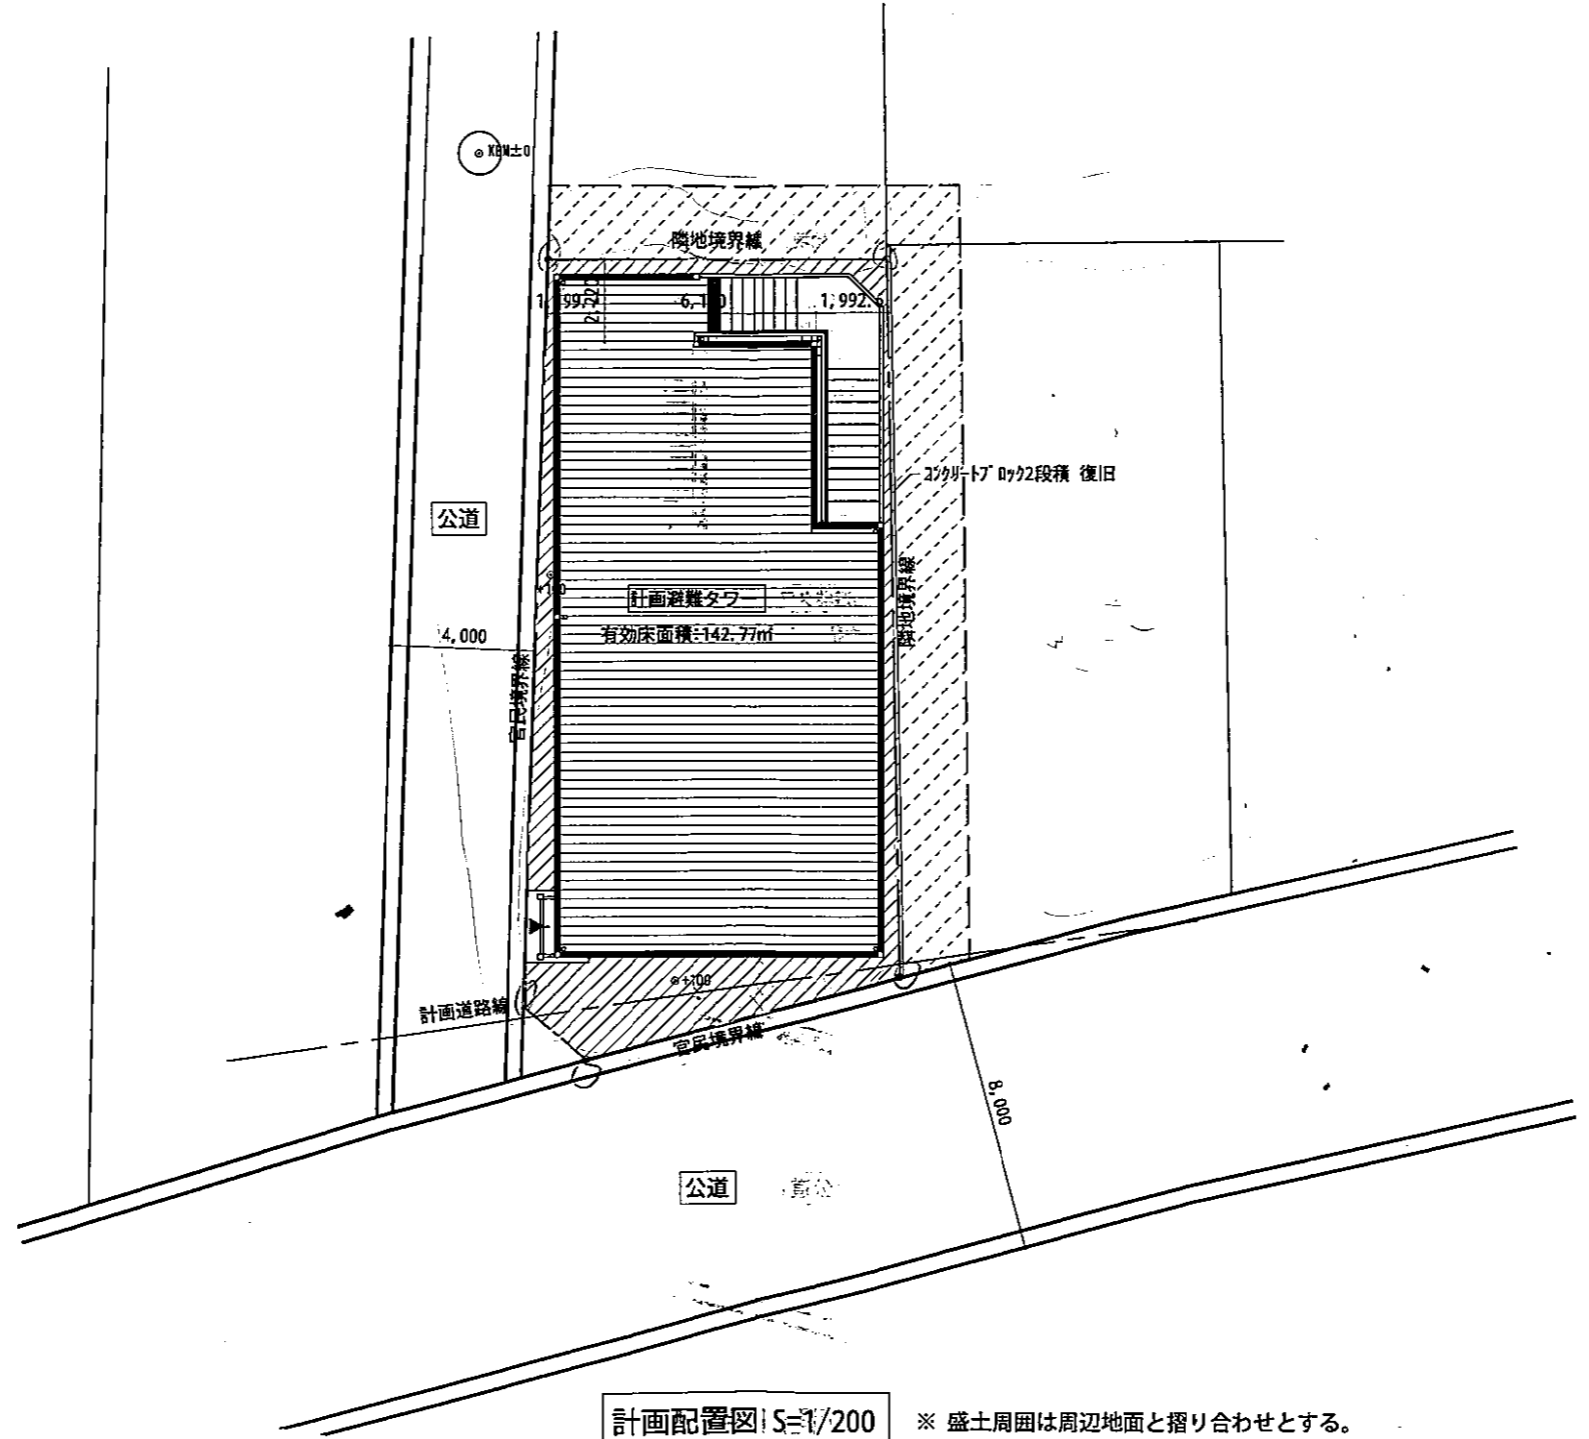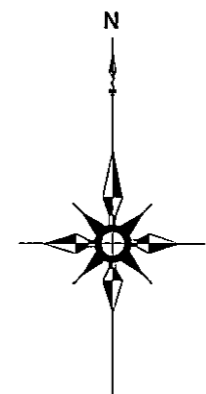


計画配置図 S=1/200

※ 盛土周囲は周辺地面と摺り合わせとする。
 現況=KBM±0
 設計GL=KBM+100(盛土@40)

- 新設 砕石敷@100
新設 盛土@40
- ※隣地を地主と借地契約すること。
(作業上必要なスペース分)

図名 計画配置図	工事名 平成24年度 津波避難タワー建設工事(福田)	設計図	図 A16	縮尺 1/200	製 図	所 長	D A T E	事務所登録第()1481号 一級建築士第118176号 新貝令之 株式会社 新貝一級建築設計事務所 〒438-0823 静岡県静岡市下本郷 1051-1 TEL. (0538) 35-9427 (F) FAX. (0538) 35-9428 E-mail: shingai-sekkei@nifty.com
-------------	----------------------------------	-----	----------	-------------	--------	--------	------------------	--

施工者 松村建設 H24 福田タワー

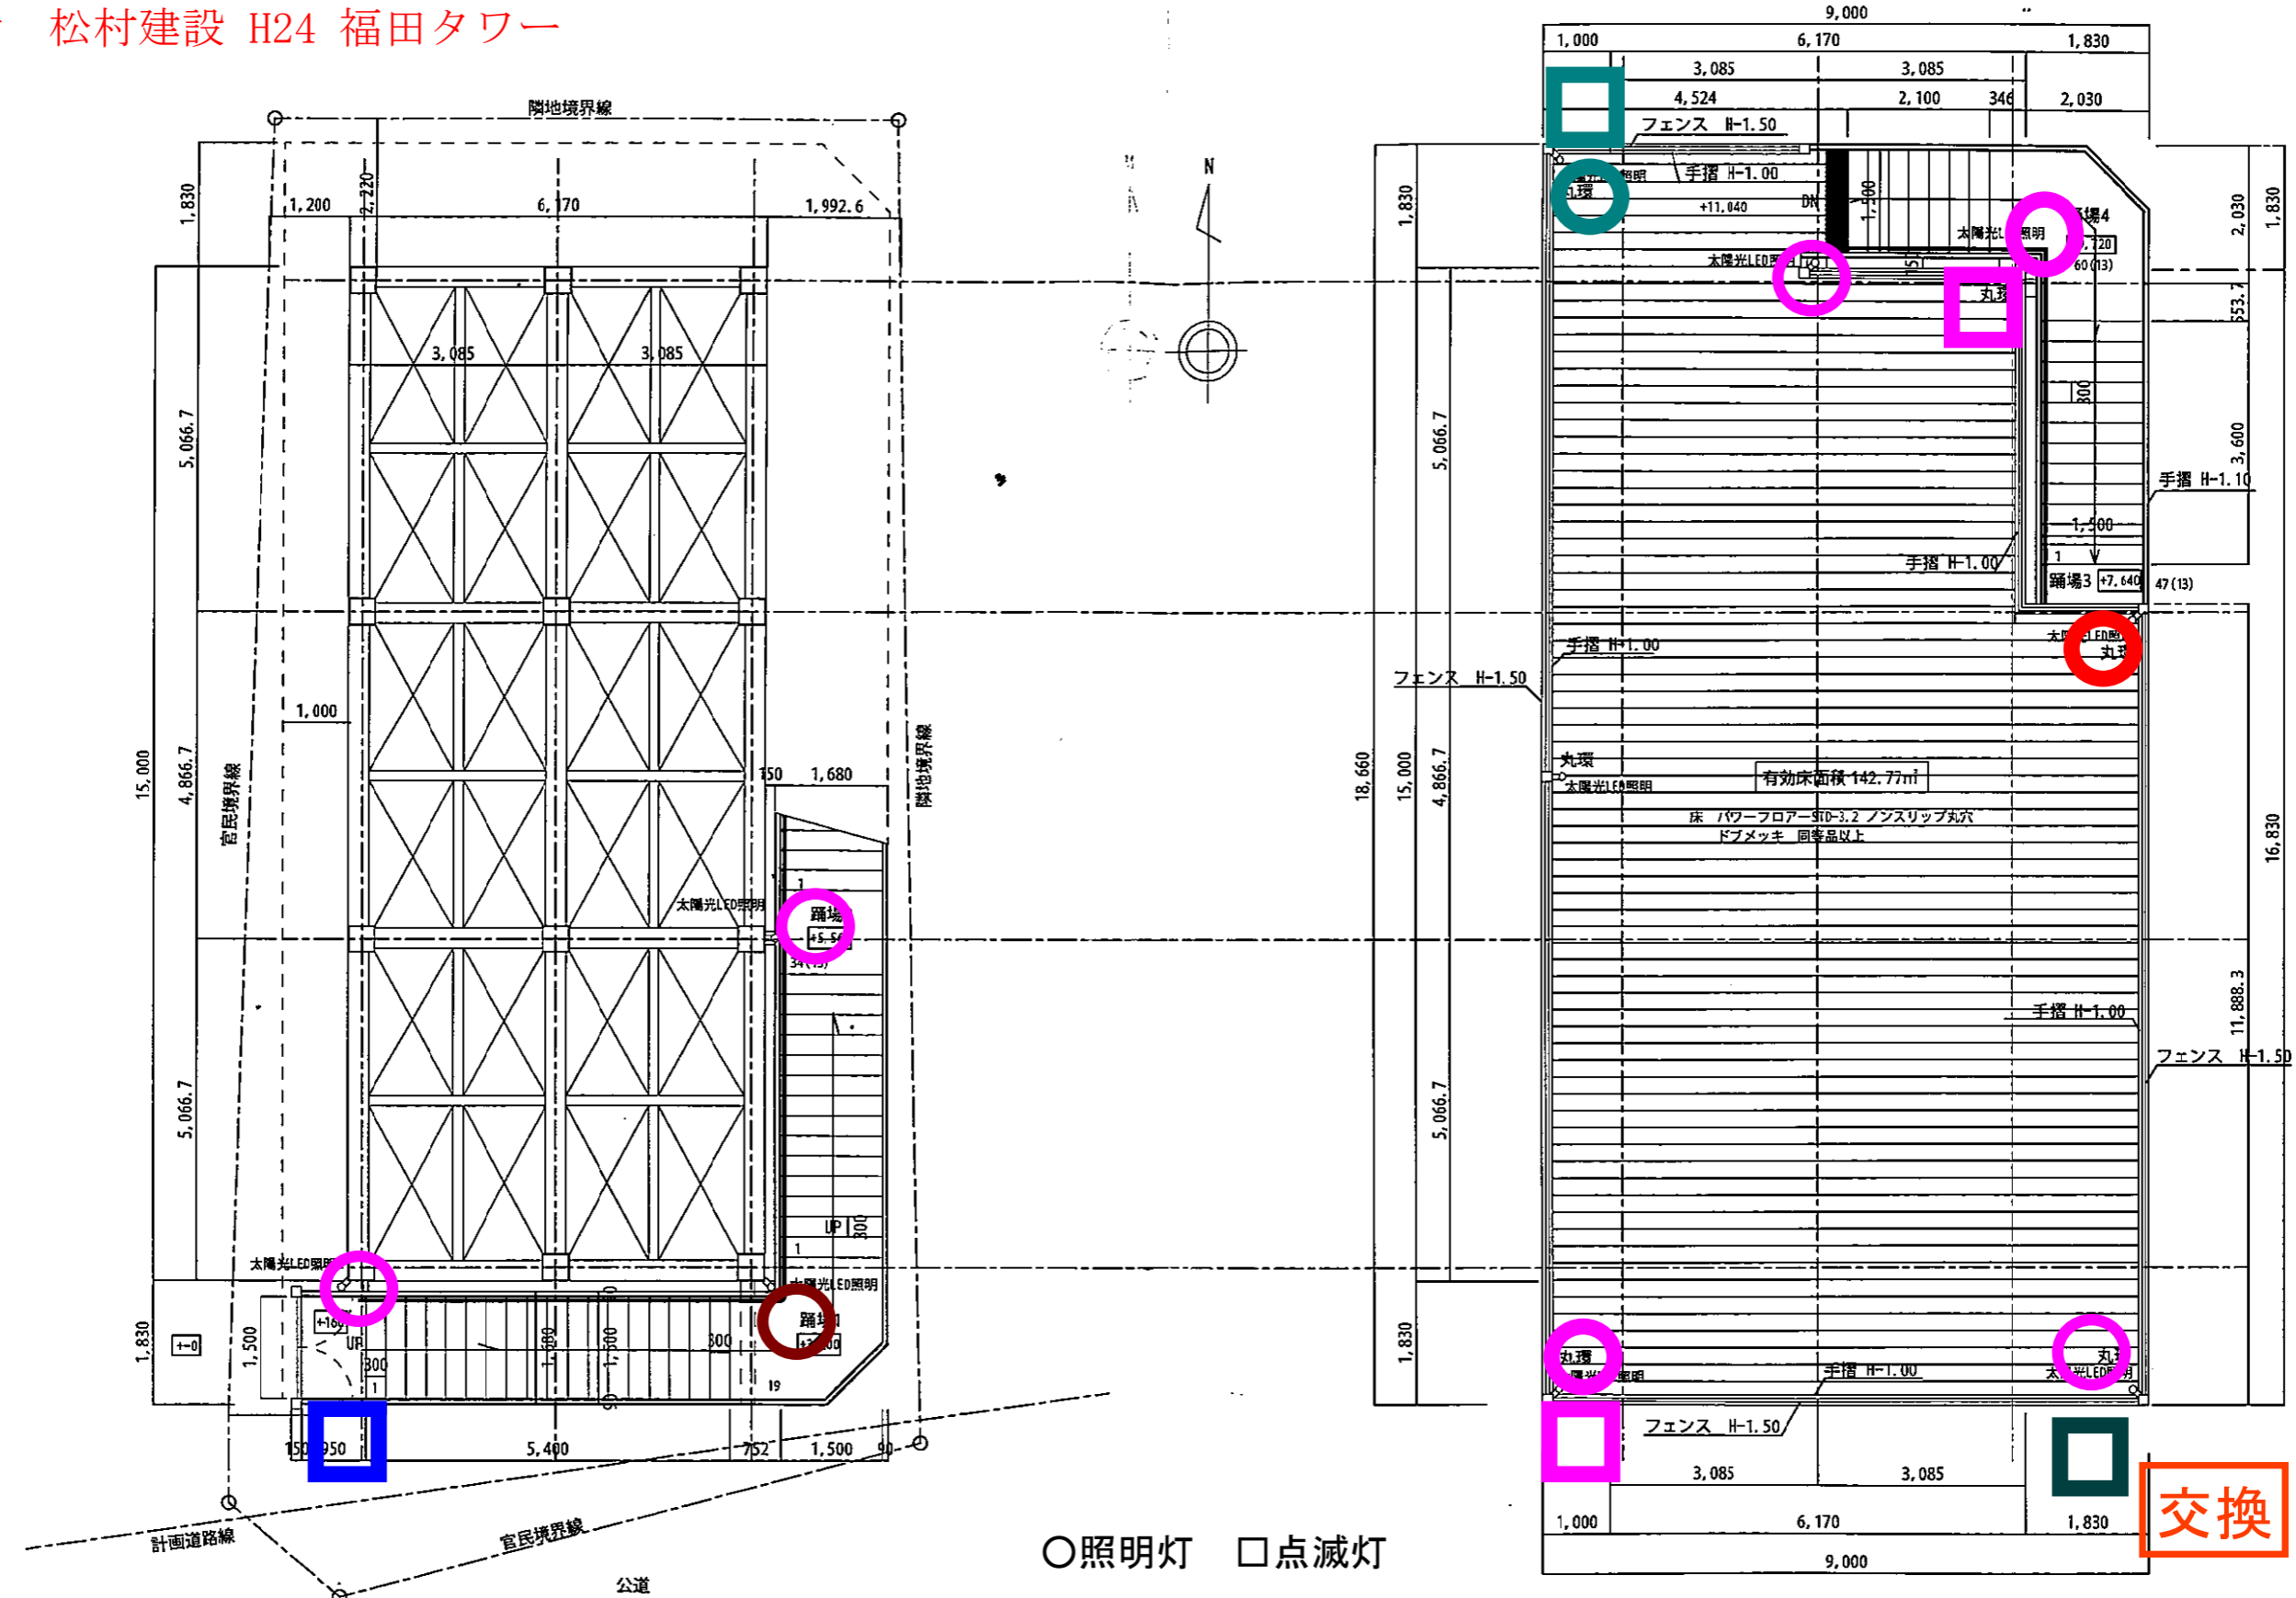


交換

緑H25新設 青H27交換 赤H28交換 黄H29交換 紫H30交換 紺R1交換 茶R2交換 黒R3交換 濃い紫R4交換 濃緑R6交換


図名	平面図	工事名	平成24年度 津波避難タワー建設工事 (福田)	設計図	図番	A19	縮尺	1/381	概算	1/100	製図	所長	D A T E	 事務所登録第 () 1481号 一級建築士第118176号 新貝令之 新貝一級建築設計事務所 〒438-0823 静岡県静岡市下本郷 1051-1 TEL. (0538)35-9427 (F) FAX. (0538)35-9428 E-mail: shingai-sekkei@nifty.com
----	-----	-----	----------------------------	-----	----	-----	----	-------	----	-------	----	----	------------------	---

施工者 松村建設 H24 福田タワー

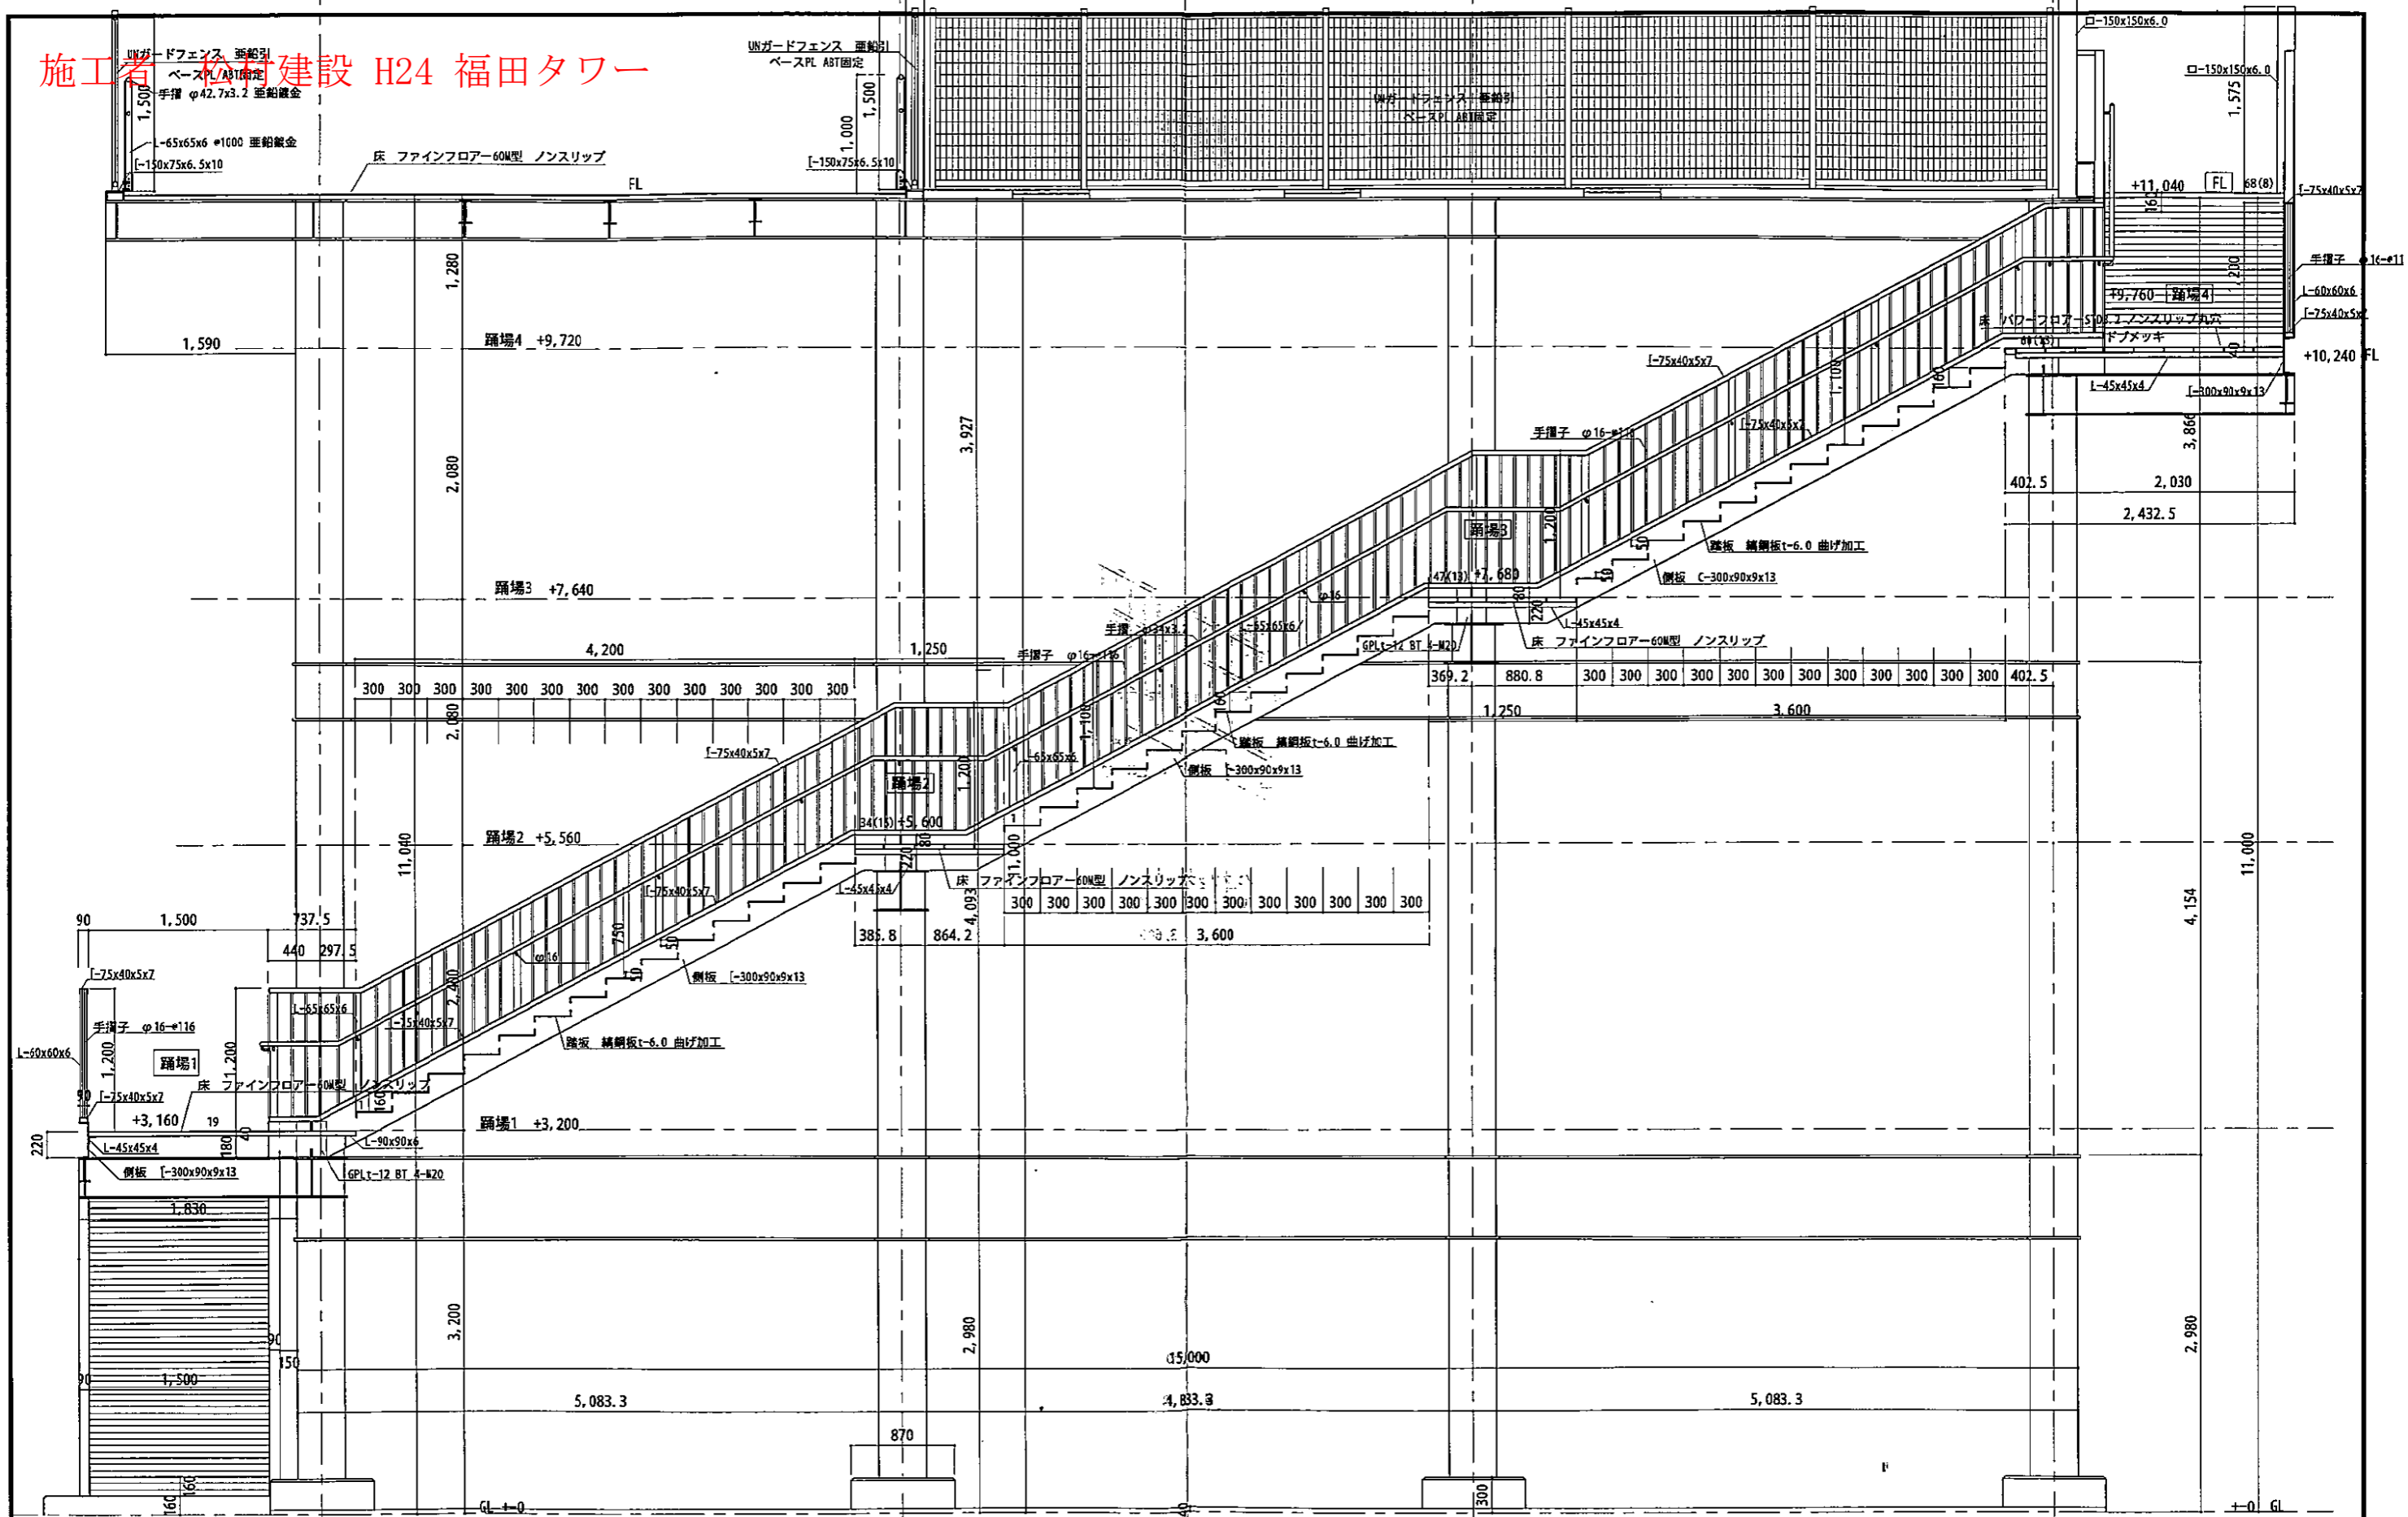


図名	階段断面詳細図 B		工名	平成24年度 津波避難タワー建設工事 (福田)		設計	A26		縮尺	1/50		製図	所長	DATE	事務所登録第 () 1481号 一般建築士第118176号 新貝令之	株式会社 新貝一級建築設計事務所	〒438-0823 静岡県静岡市下本郷 1051-1 TEL. (0538) 35-9427 (F) FAX. (0538) 35-9428 E-mail: shingai-sekkei@nifty.com
	図番	38		設計	50												

施工者 平野建設 H27 福田北タワー

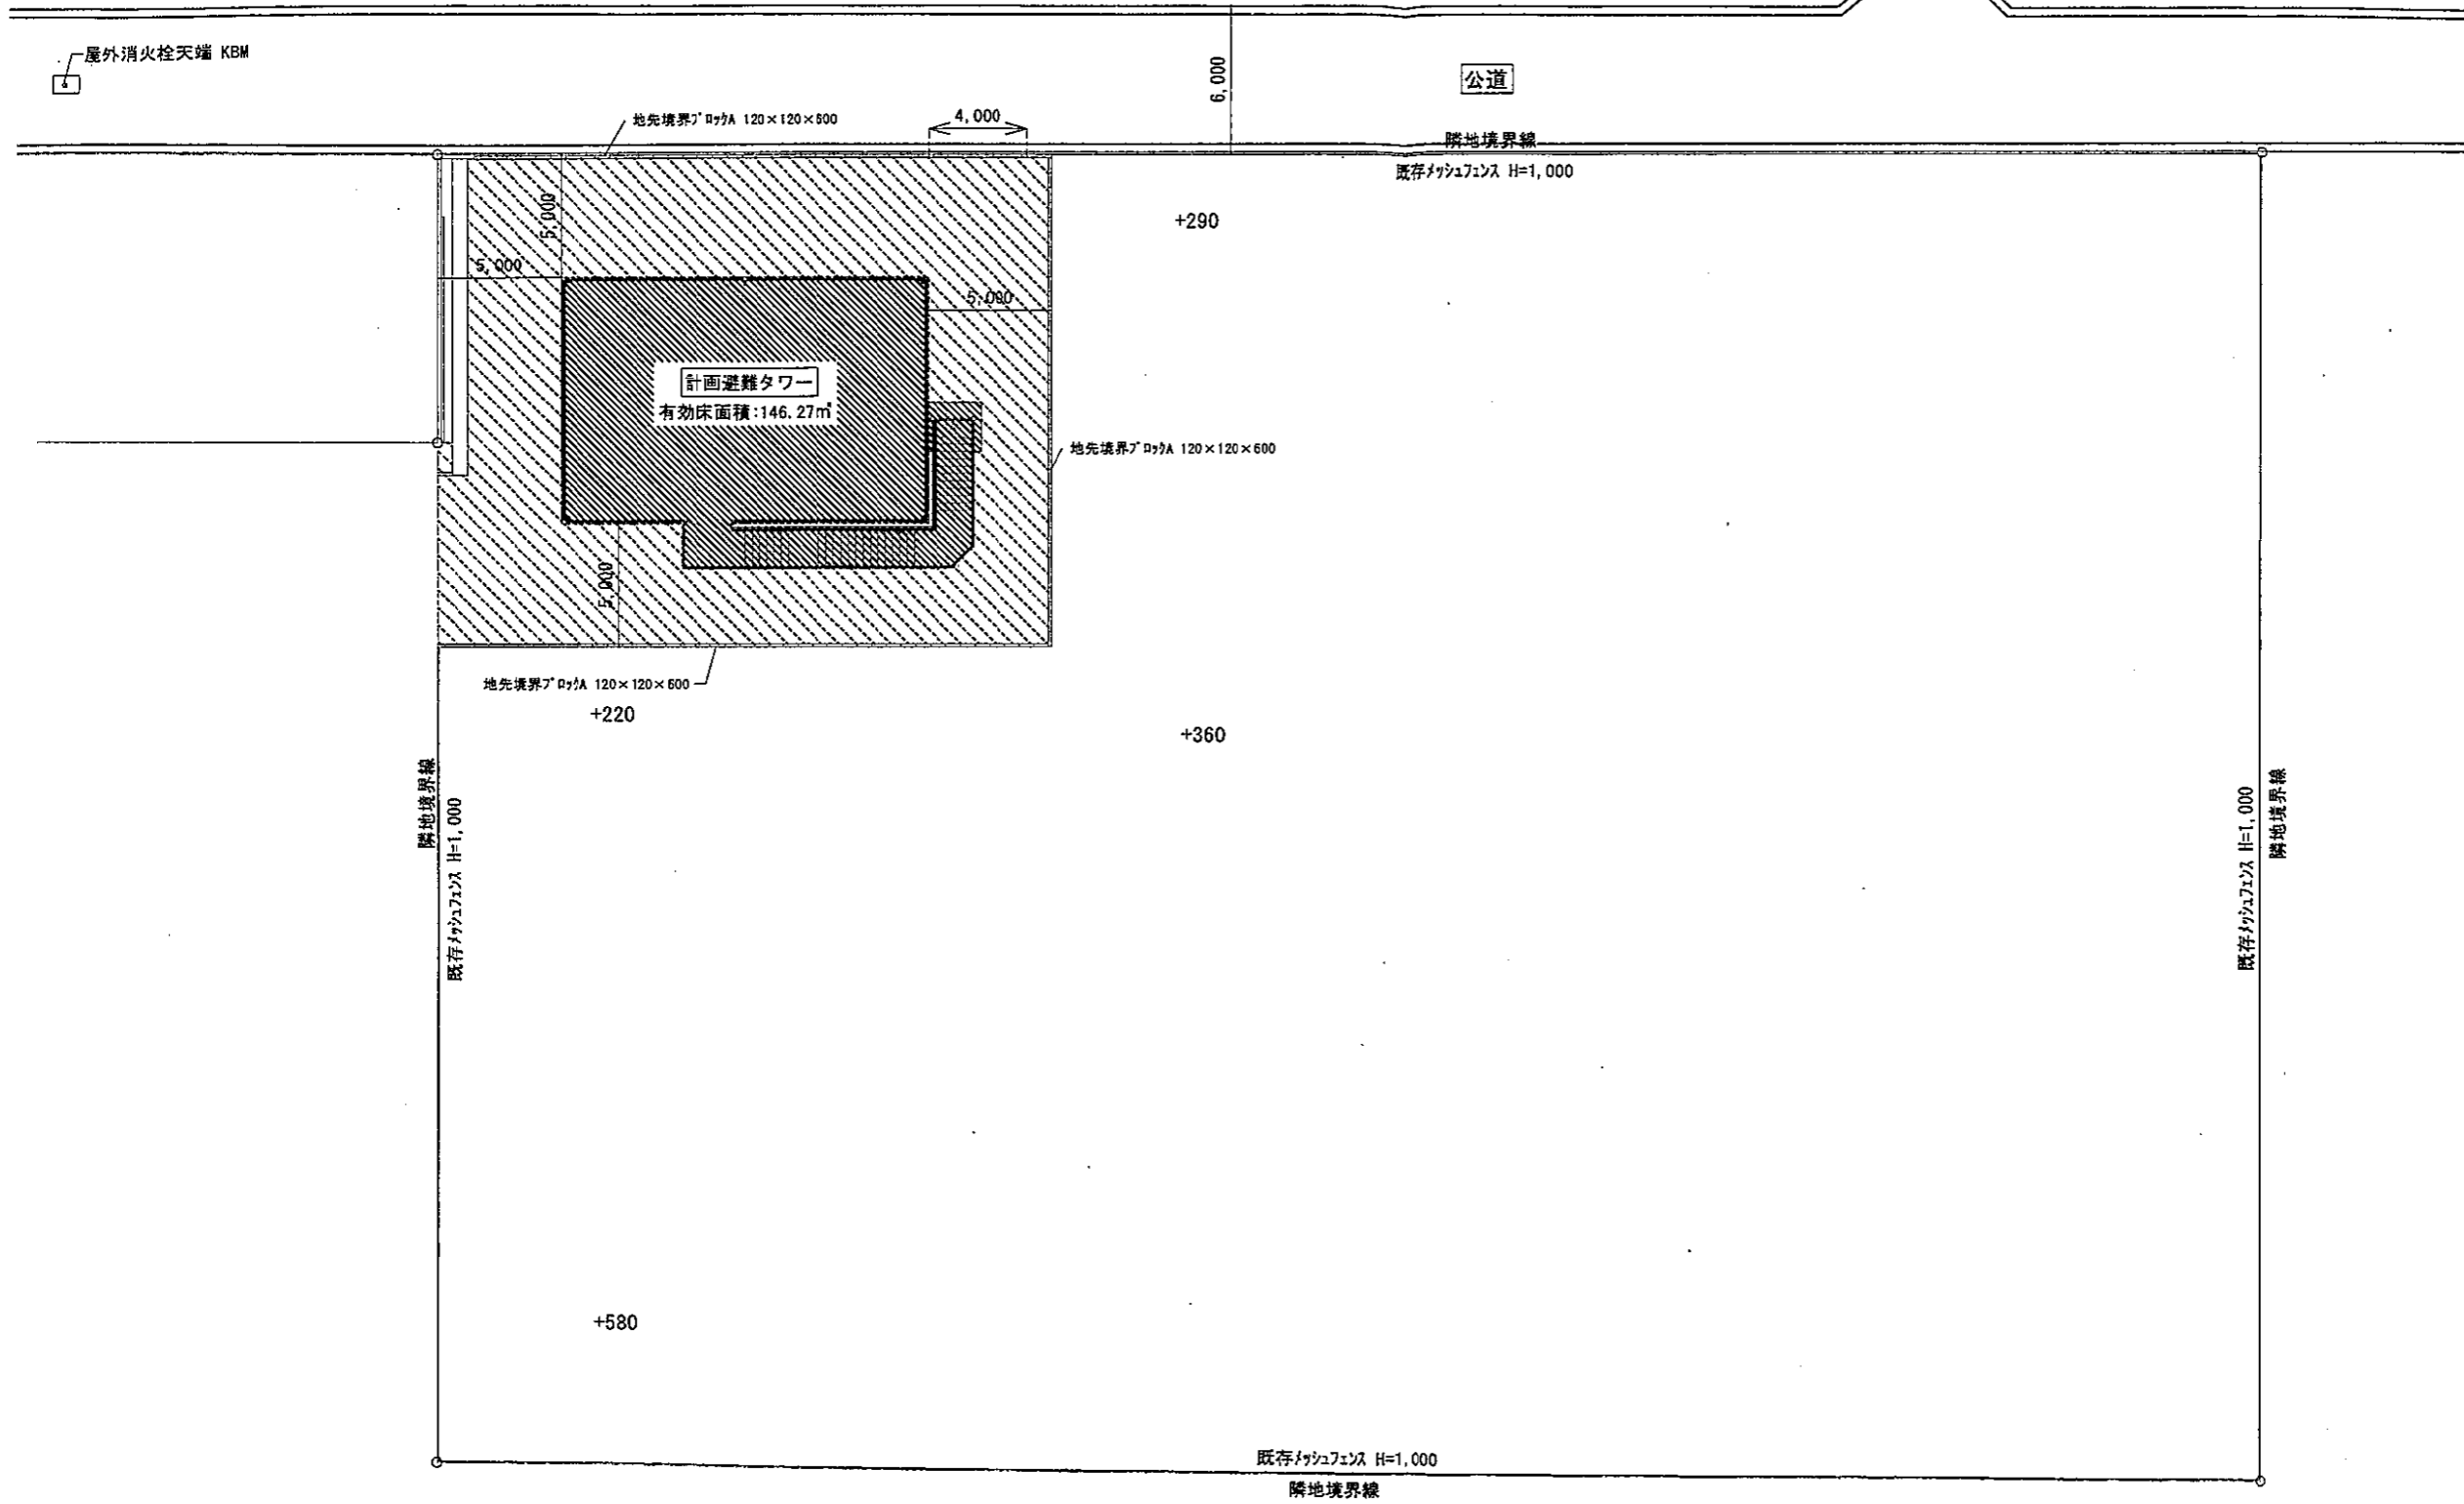


※ 盛土周囲は周辺地面と摺り合わせとする。


現況 = KBM+220
設計GL = KBM+250

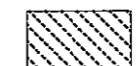 新設 密粒度75コン A-3-10

計画配置図 S=1/300

図名	計画配置図	工事名	平成26年度 津波避難タワー建設工事	設計名	福田北	図番	A21	縮尺	1/300	設計	計	製図	所長	DATE	 事務所登録第(10)1481号 一級建築士第324901号 新貝 真 株式会社 新貝一級建築設計事務所 〒438-0823 静岡県静岡市下本郷 1051-1 TEL. (0538)35-9427(代) FAX. (0538)35-9428 E-mail: shingai-sekkei@nifty.com

施工者 平野建設 H27 福田北タワー

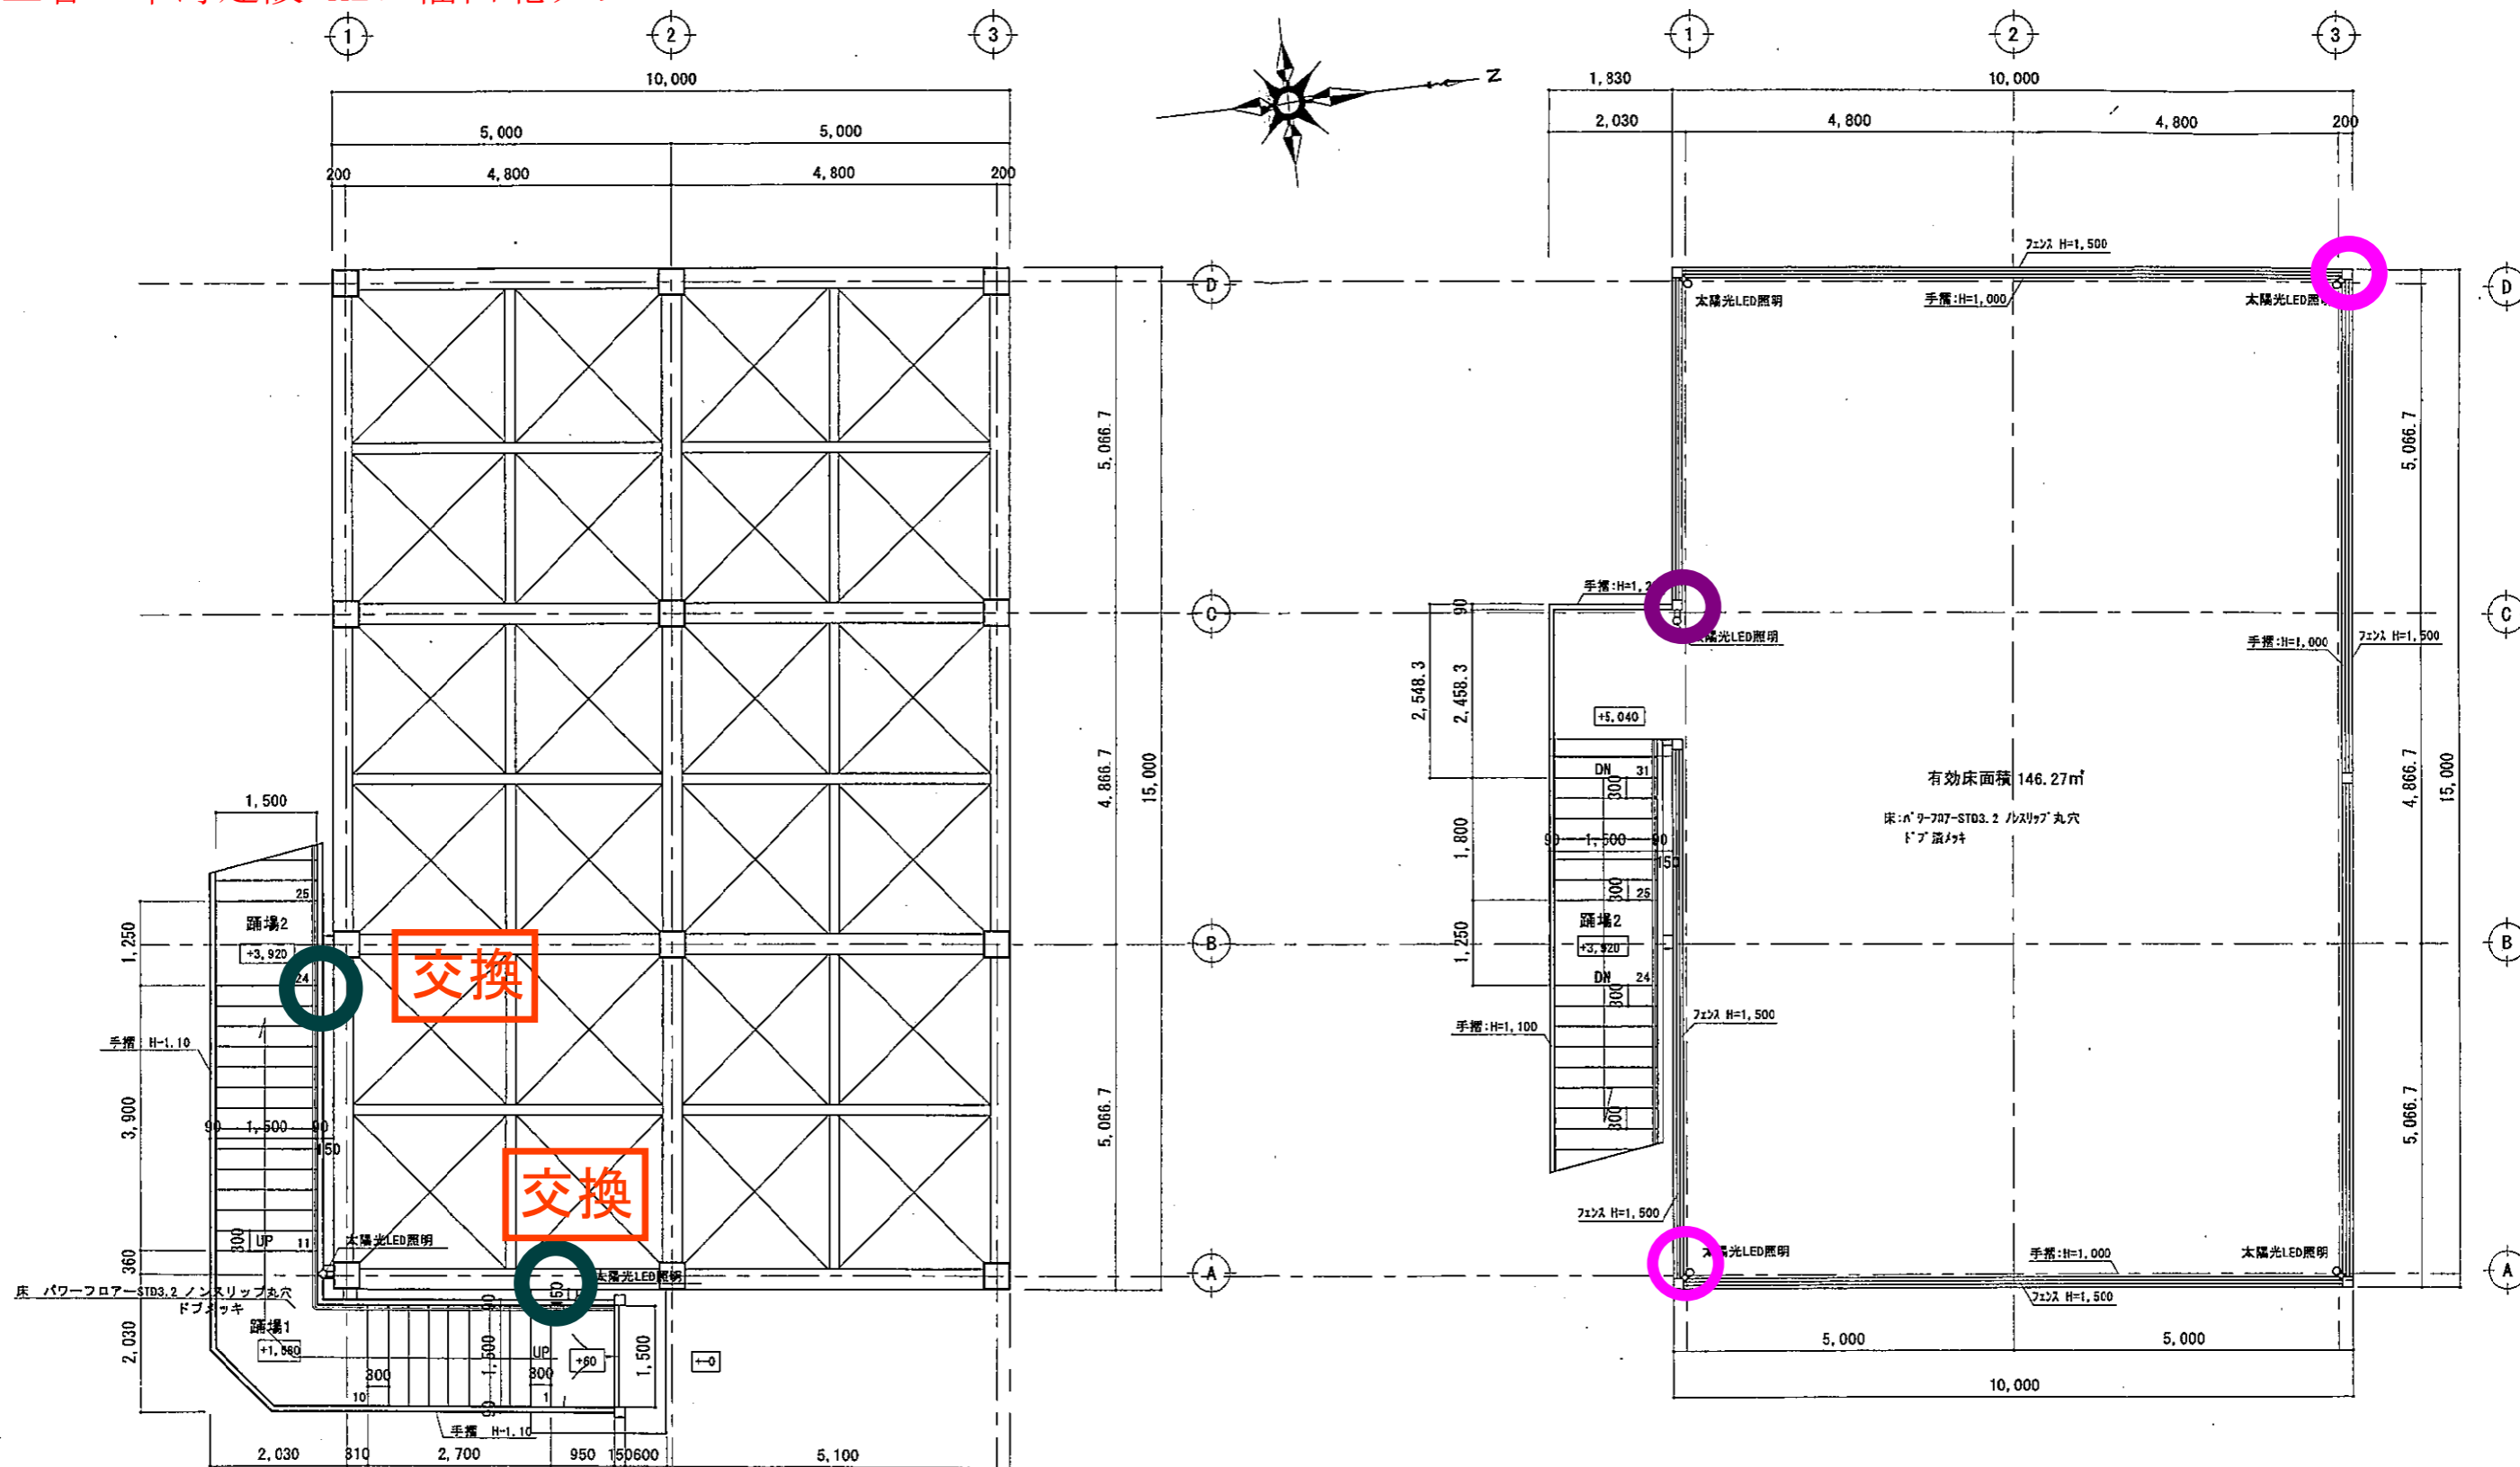


点灯しているものは点きっぱなし


紫H30交換 黒R3交換 濃い紫R4交換 濃緑R6交換

図名	平面図	工事名	平成26年度 津波避難タワー建設工事	設計図	図番	A23	縮尺	1/40	設計	製図	所長	DATE	事務所登録第(10)1481号 一般建築士第324901号 新貝 真
			福田北			40		100					
													〒438-0823 静岡県静岡市下本郷 1051-1 TEL. (0538)35-9427(代) FAX. (0538)35-9428 E-mail:shingai-sekkei@nifty.com


施工者 平野建設 H27 福田北タワー

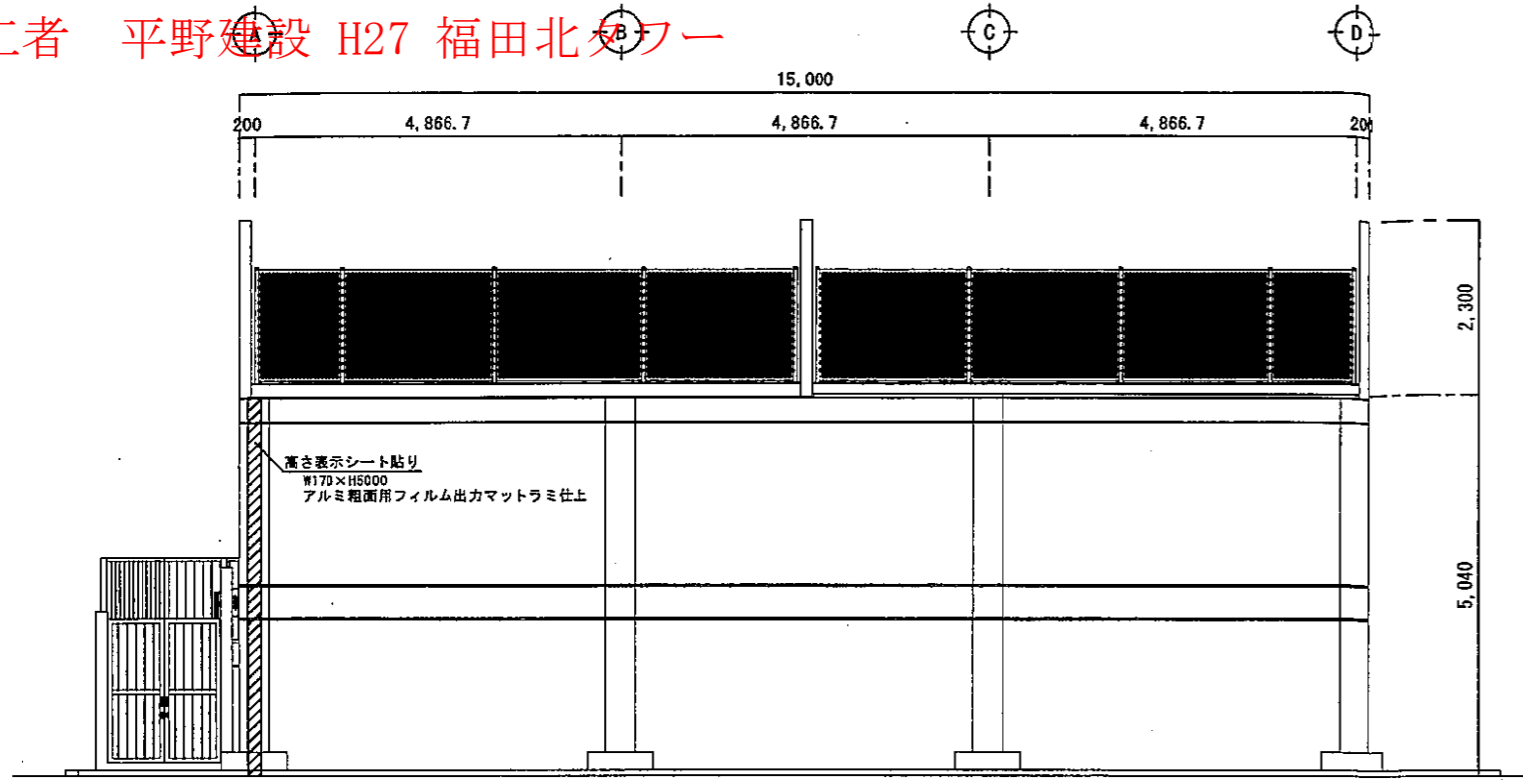


北面 立面図 S=1/100

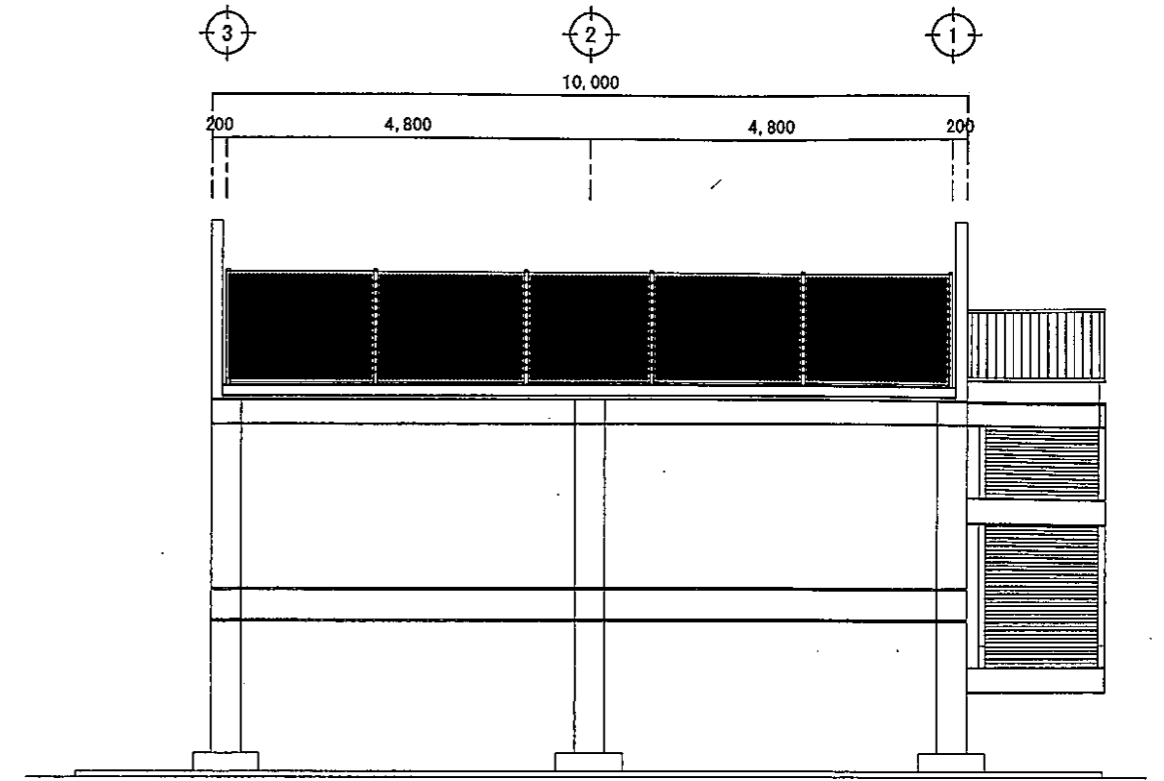

西面 立面図 S=1/100

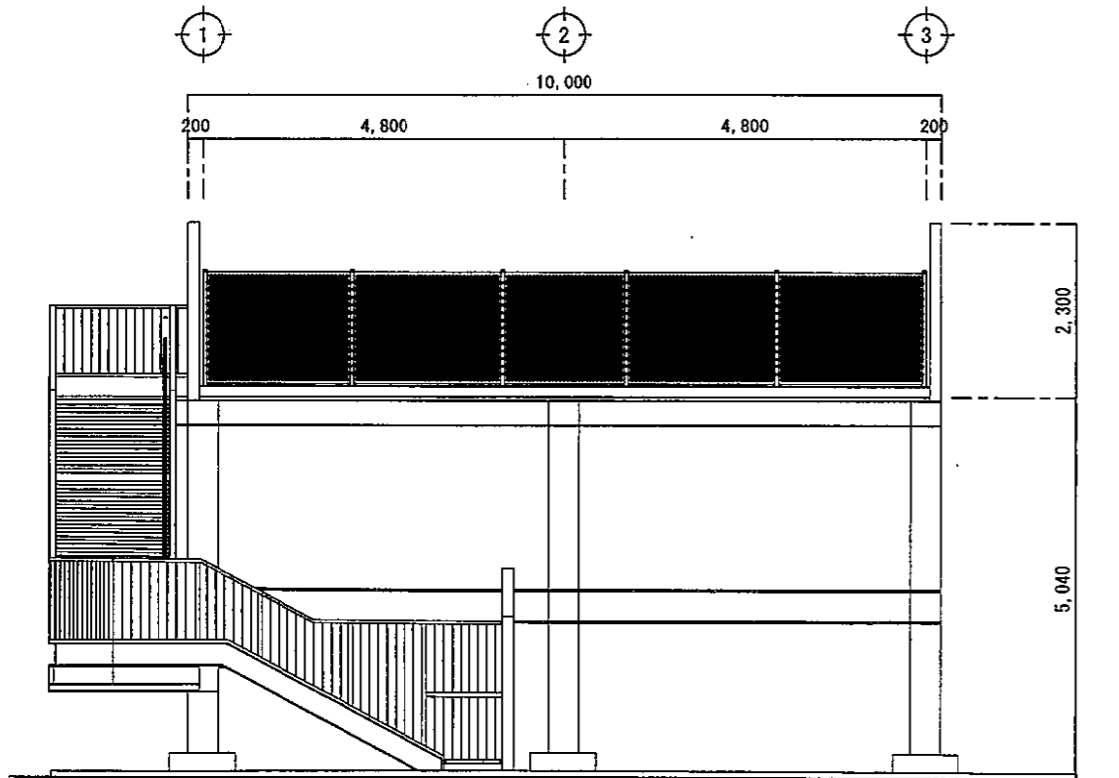



東面 立面図 S=1/100

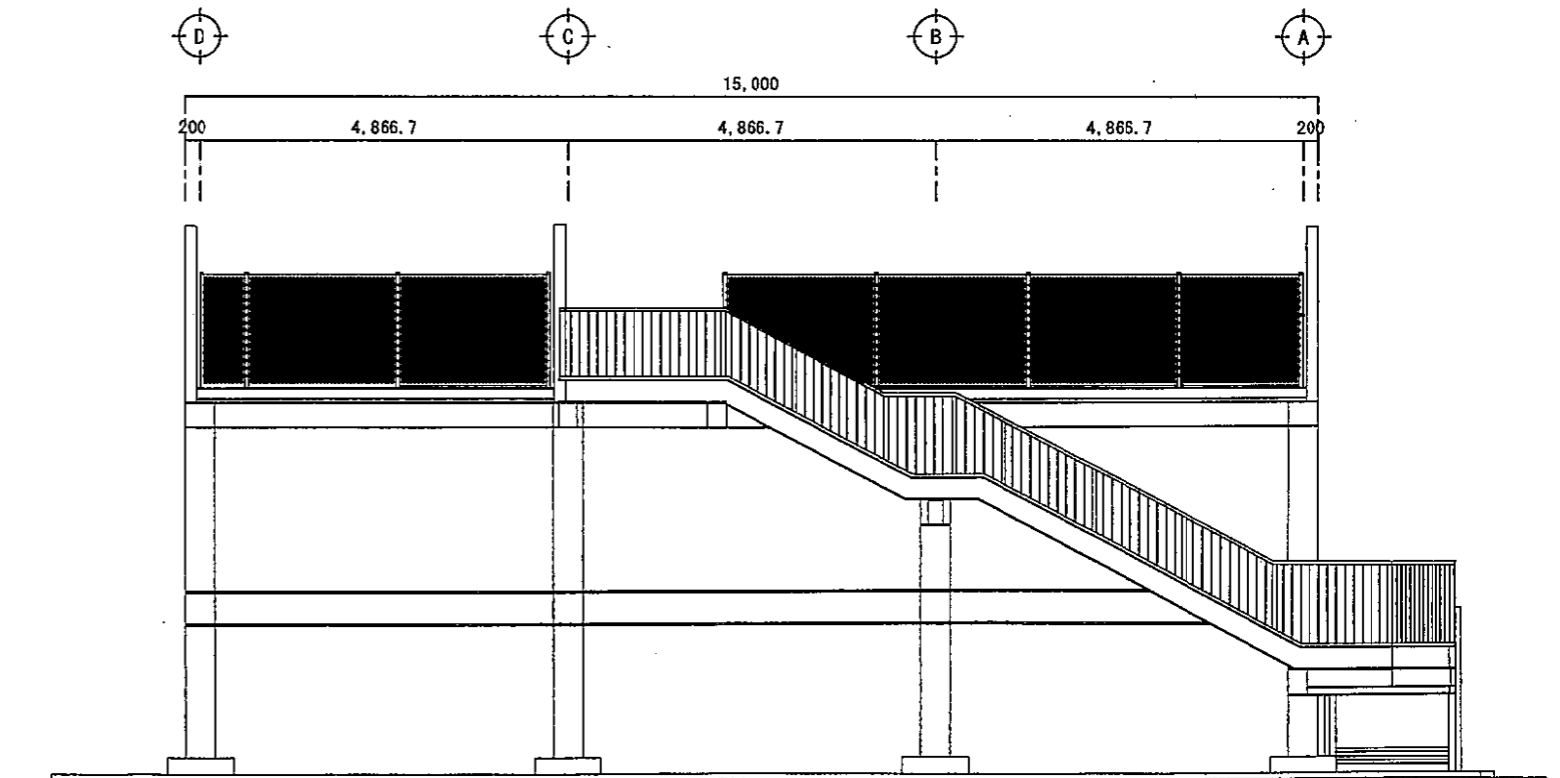



南面 立面図 S=1/100

図名	南面 立面図・東面 立面図	工事名	平成26年度 津波避難タワー建設工事	設計図	図	A24	縮尺	1/100	製	所	長	DATE	 事務所登録第(10)1481号 一級建築士第324901号 新貝 真 株式会社 新貝一級建築設計事務所 〒438-0823 静岡県静岡市下本郷 1051-1 TEL. (0538)35-9427(代) FAX. (0538)35-9428 E-mail: ahingai-sekkoi@nifty.com
	福田北		番		40	計		製					

施工者 松村建設 福田地区排水機場 (豊浜)

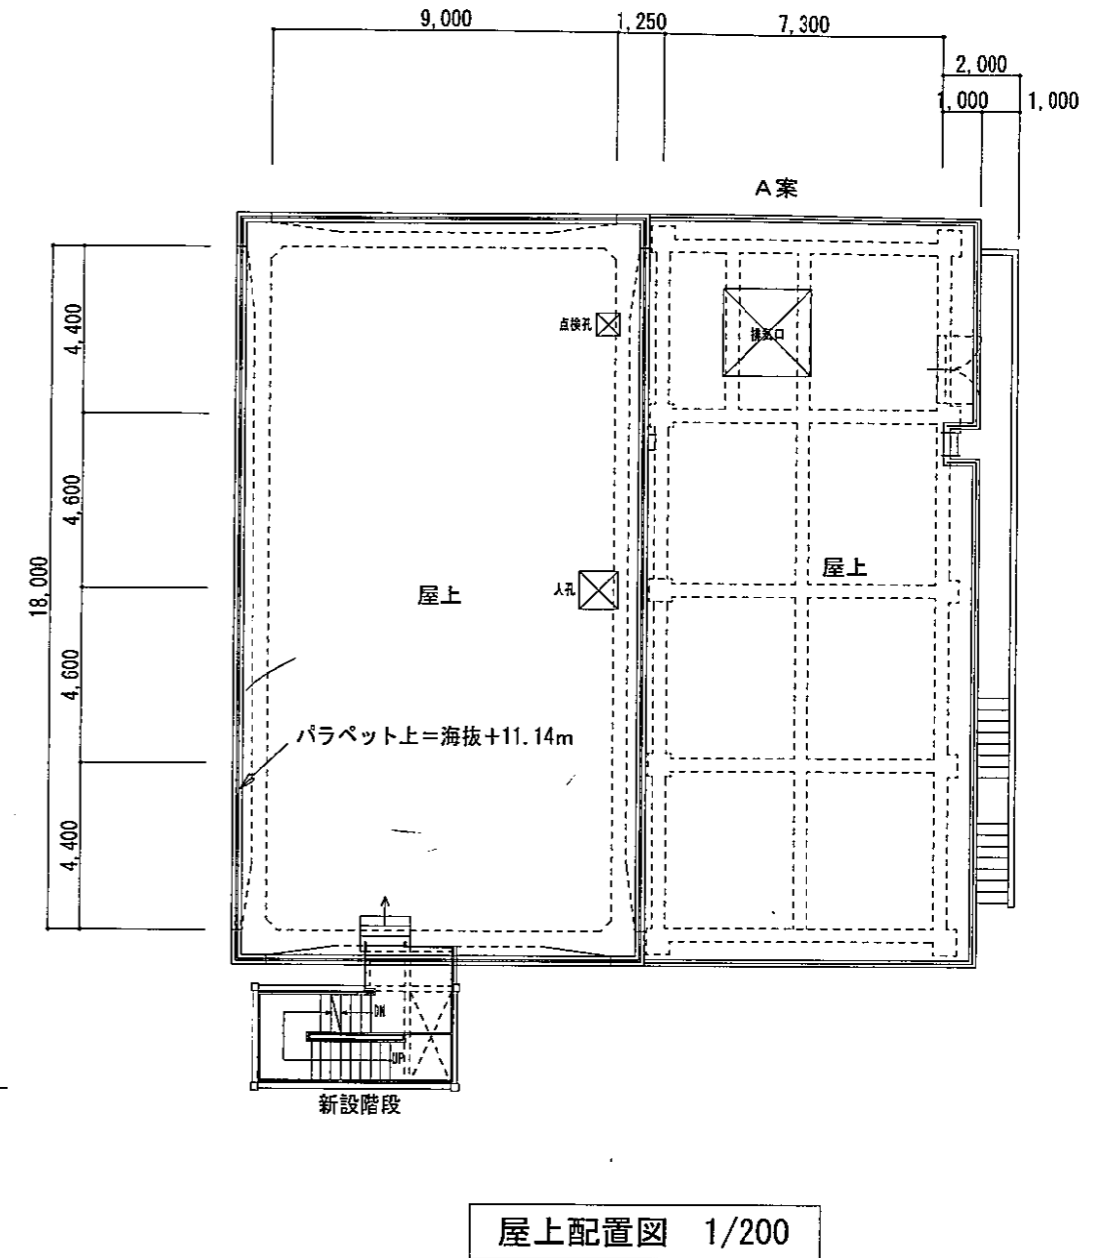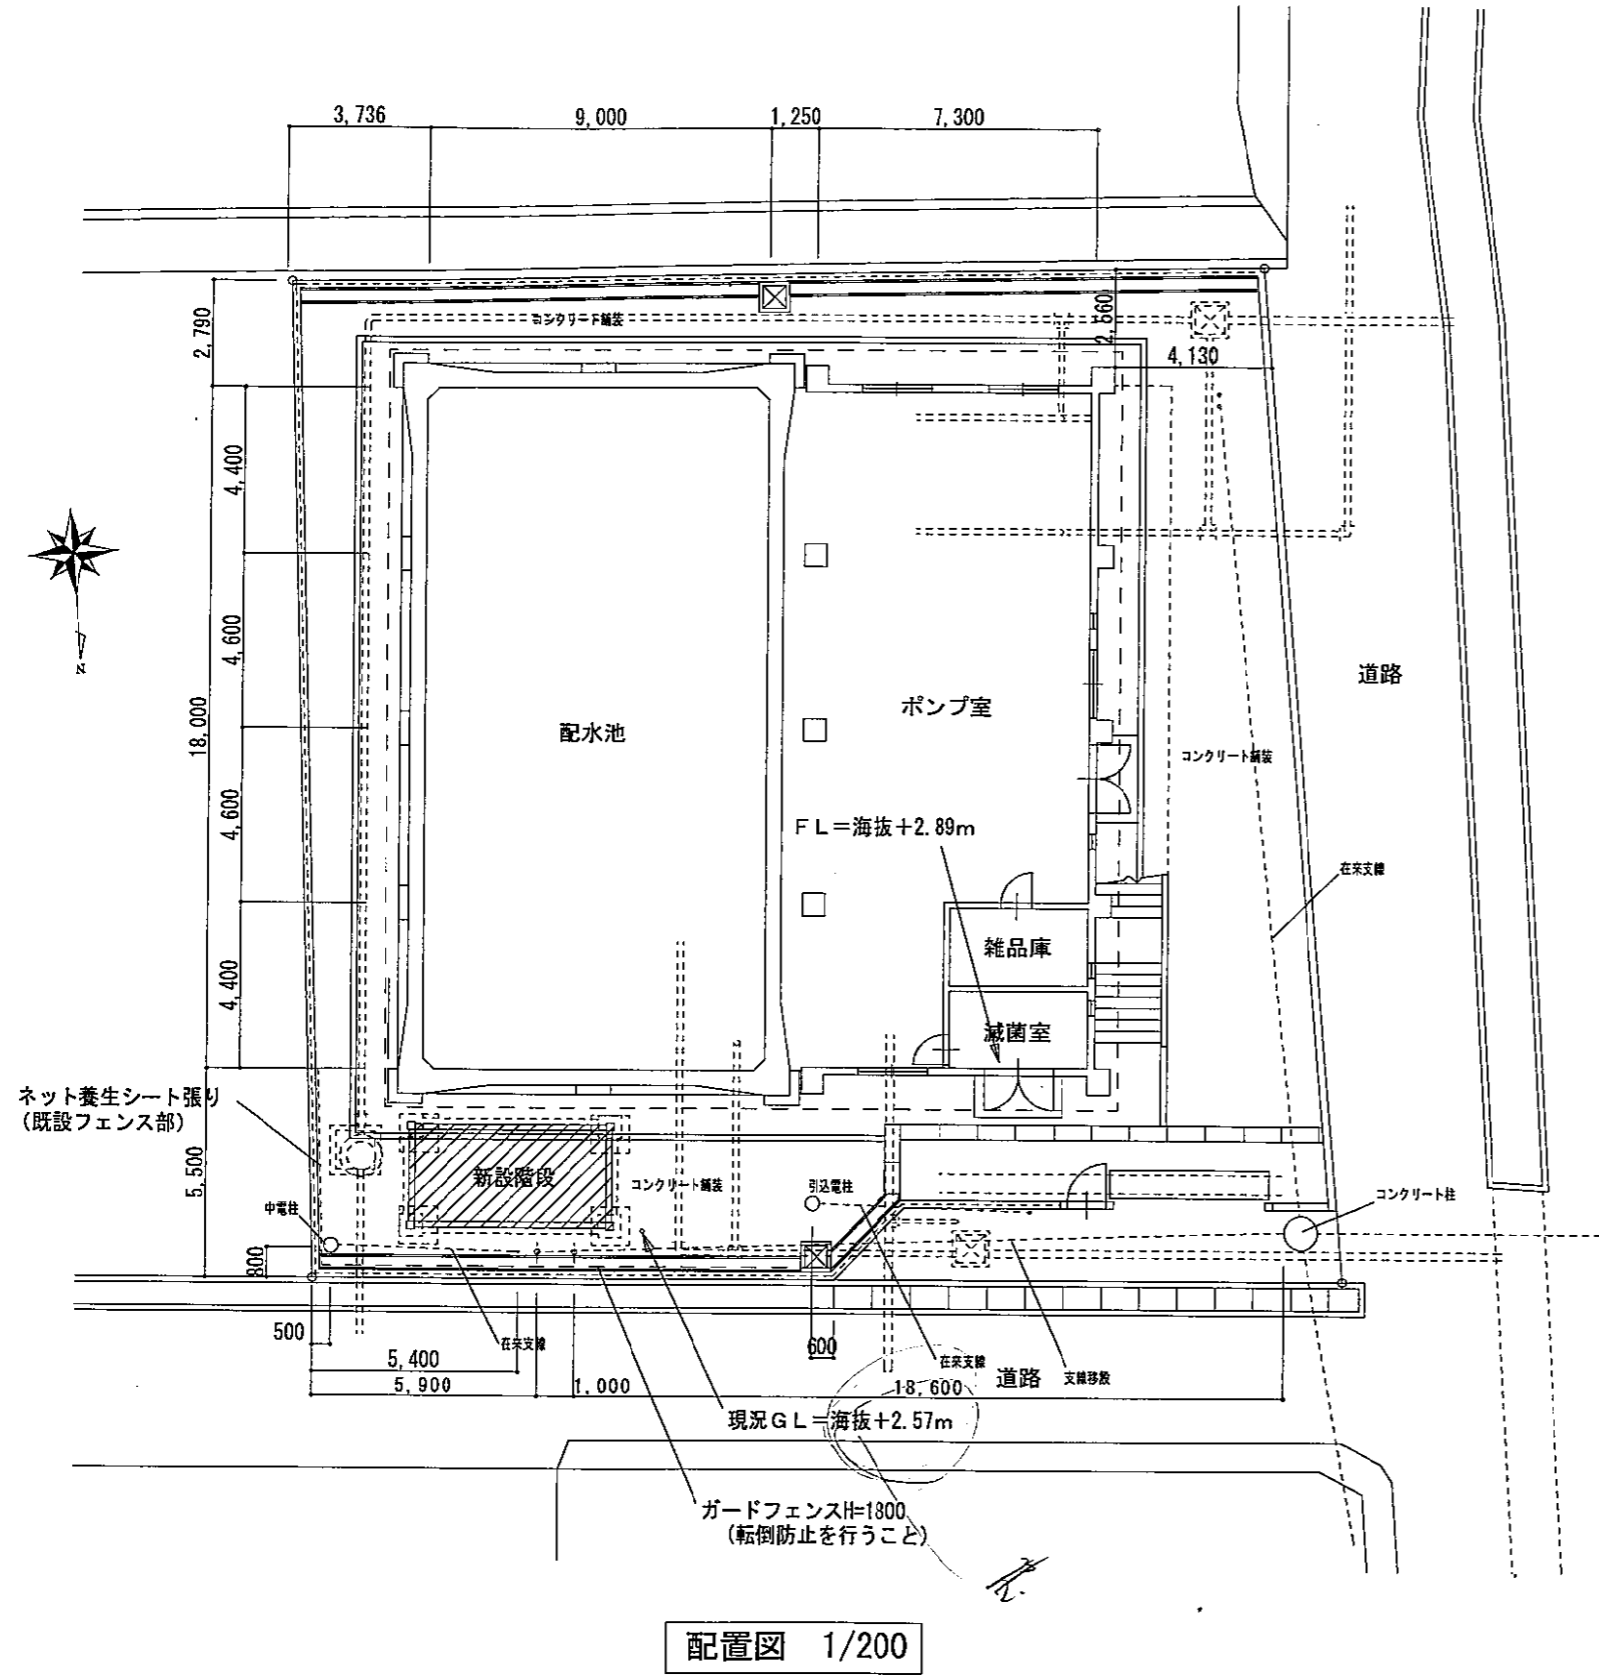

<p>工事名 平成24年度 福田地区配水場外階段設置工事</p>	<p>図面名 配置図・仮設図 (豊浜)</p>	<p>縮尺 1/200</p>	<p>製図 照査</p>	<p>〒438-0112 磐田市下野部135-9 有限会社 西河建築設計企画 TEL <0539>62-4000</p>	<p>年月日 H24.9</p>	<p>図番 A-11</p>
--	-----------------------------	---------------------	------------------	--	----------------------	--------------------

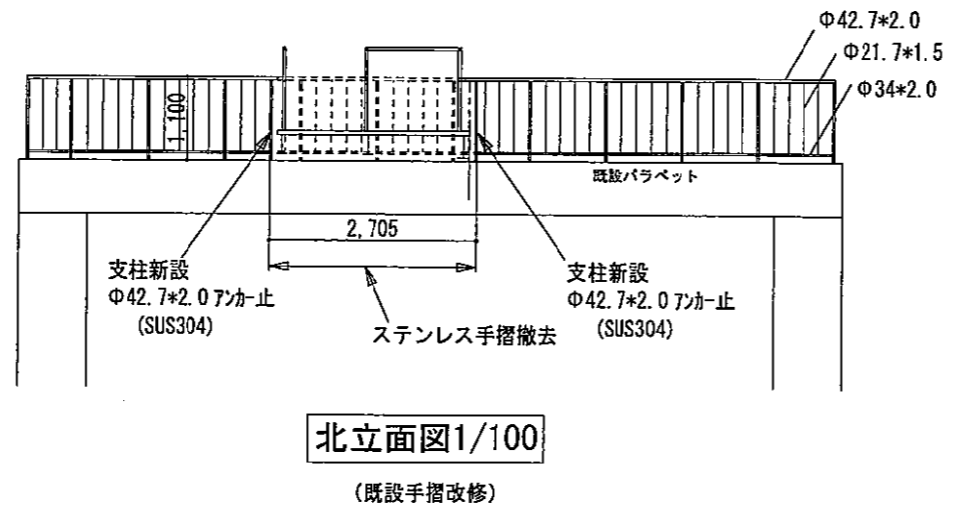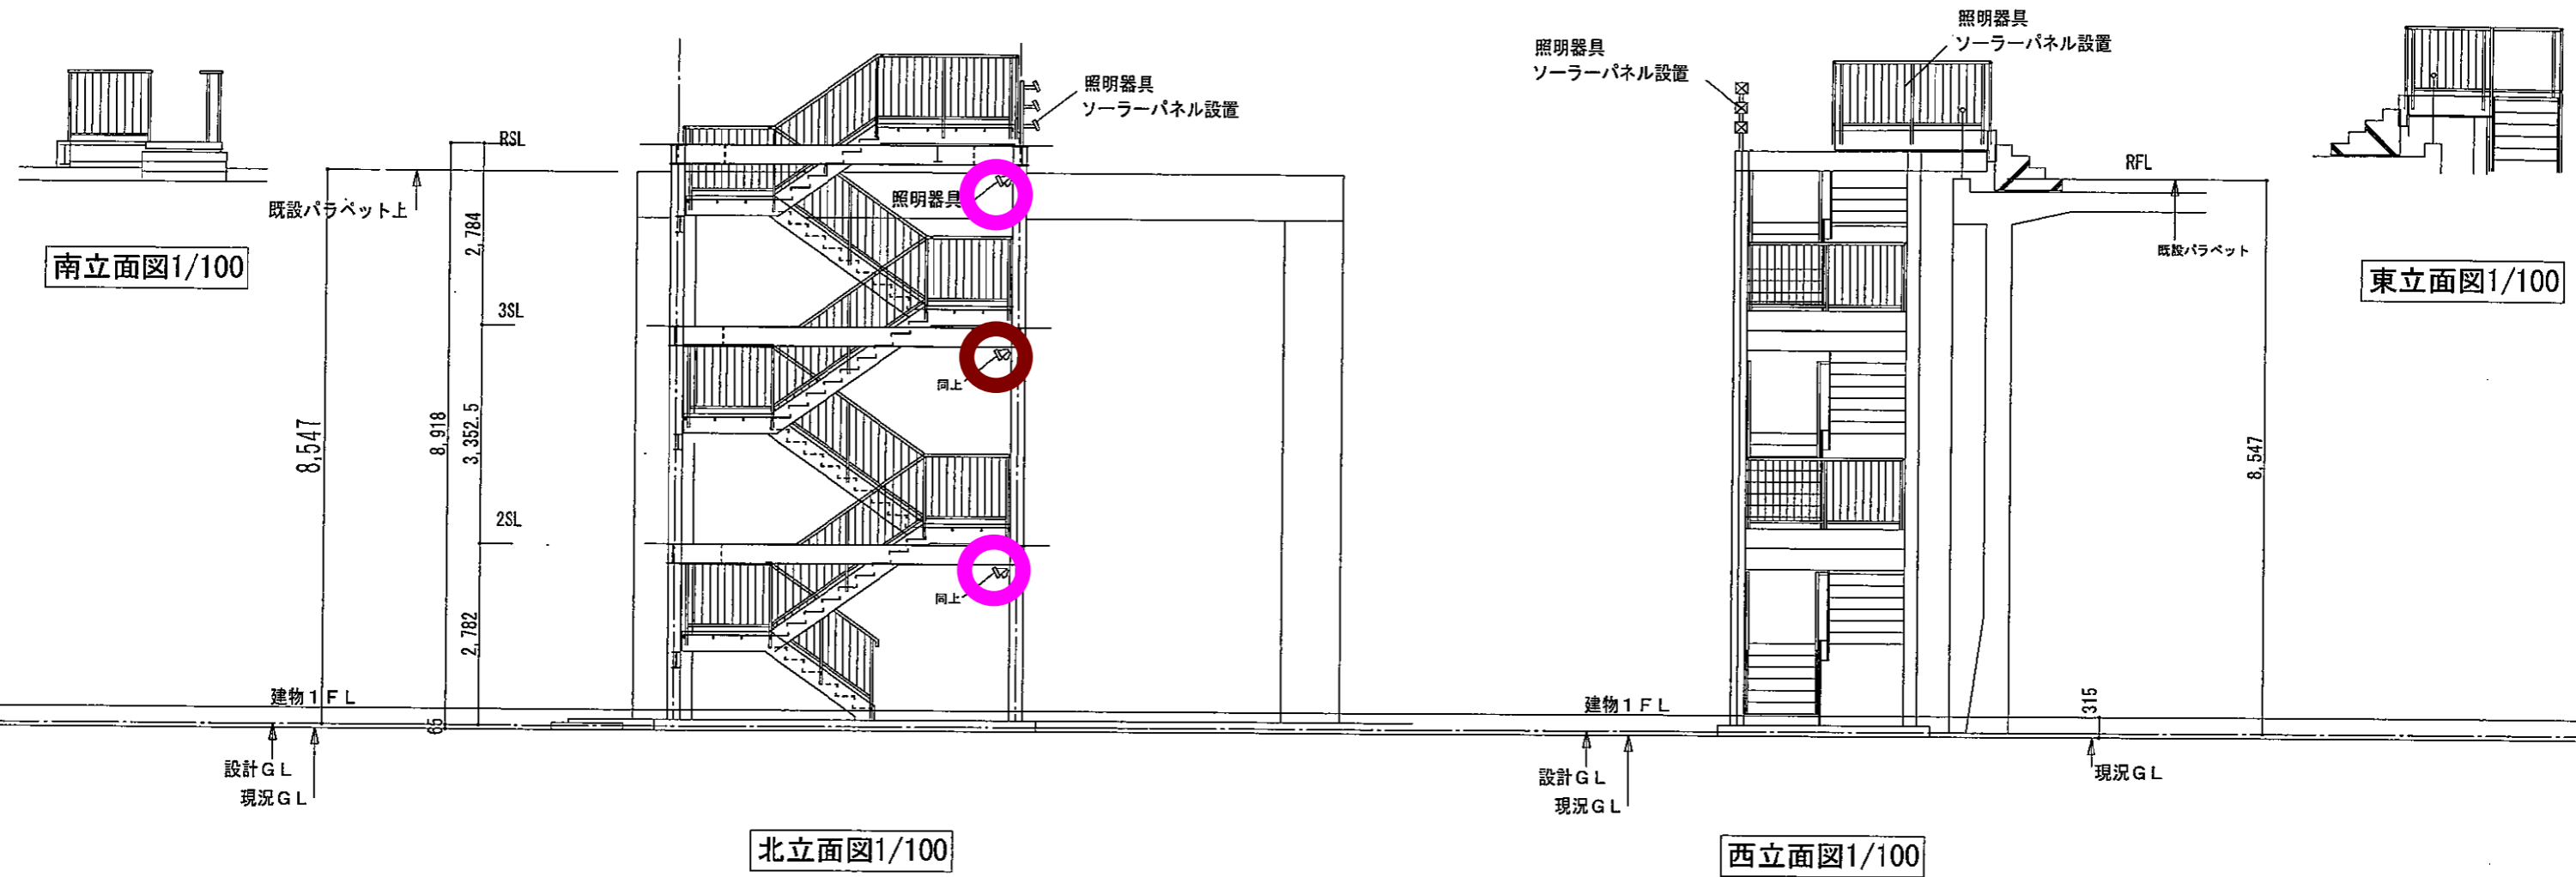


北立面図1/100
(既設手摺改修)


緑H25新設 青H27交換 赤H28交換 黄H29交換 紫H30交換 茶R2交換 黒R3交換 濃い紫R4交換

<p>工事名 平成24年度 福田地区配水場外階段設置工事</p>	<p>図面名 立面図（豊浜）</p>	<p>縮尺 1/100</p>	<p>製図</p>	<p>照査</p>	<p>〒438-0112 磐田市下野部135-9 有限会社 西河建築設計企画 TEL <0539>62-4000</p>	<p>年月日 H24.9</p>	<p>図番 A-15</p>
--	------------------------	---------------------	-----------	-----------	--	----------------------	--------------------

施工者 松村建設 福田排水機場 (長池)

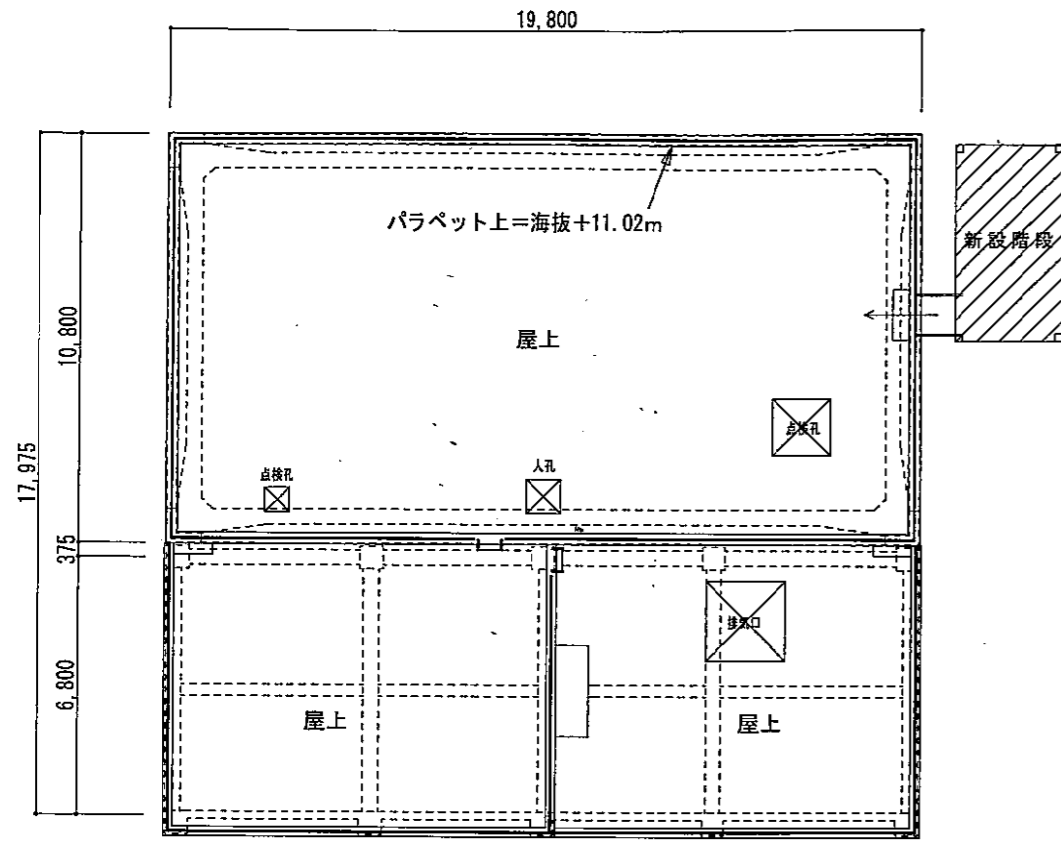



屋上配置図 1/200

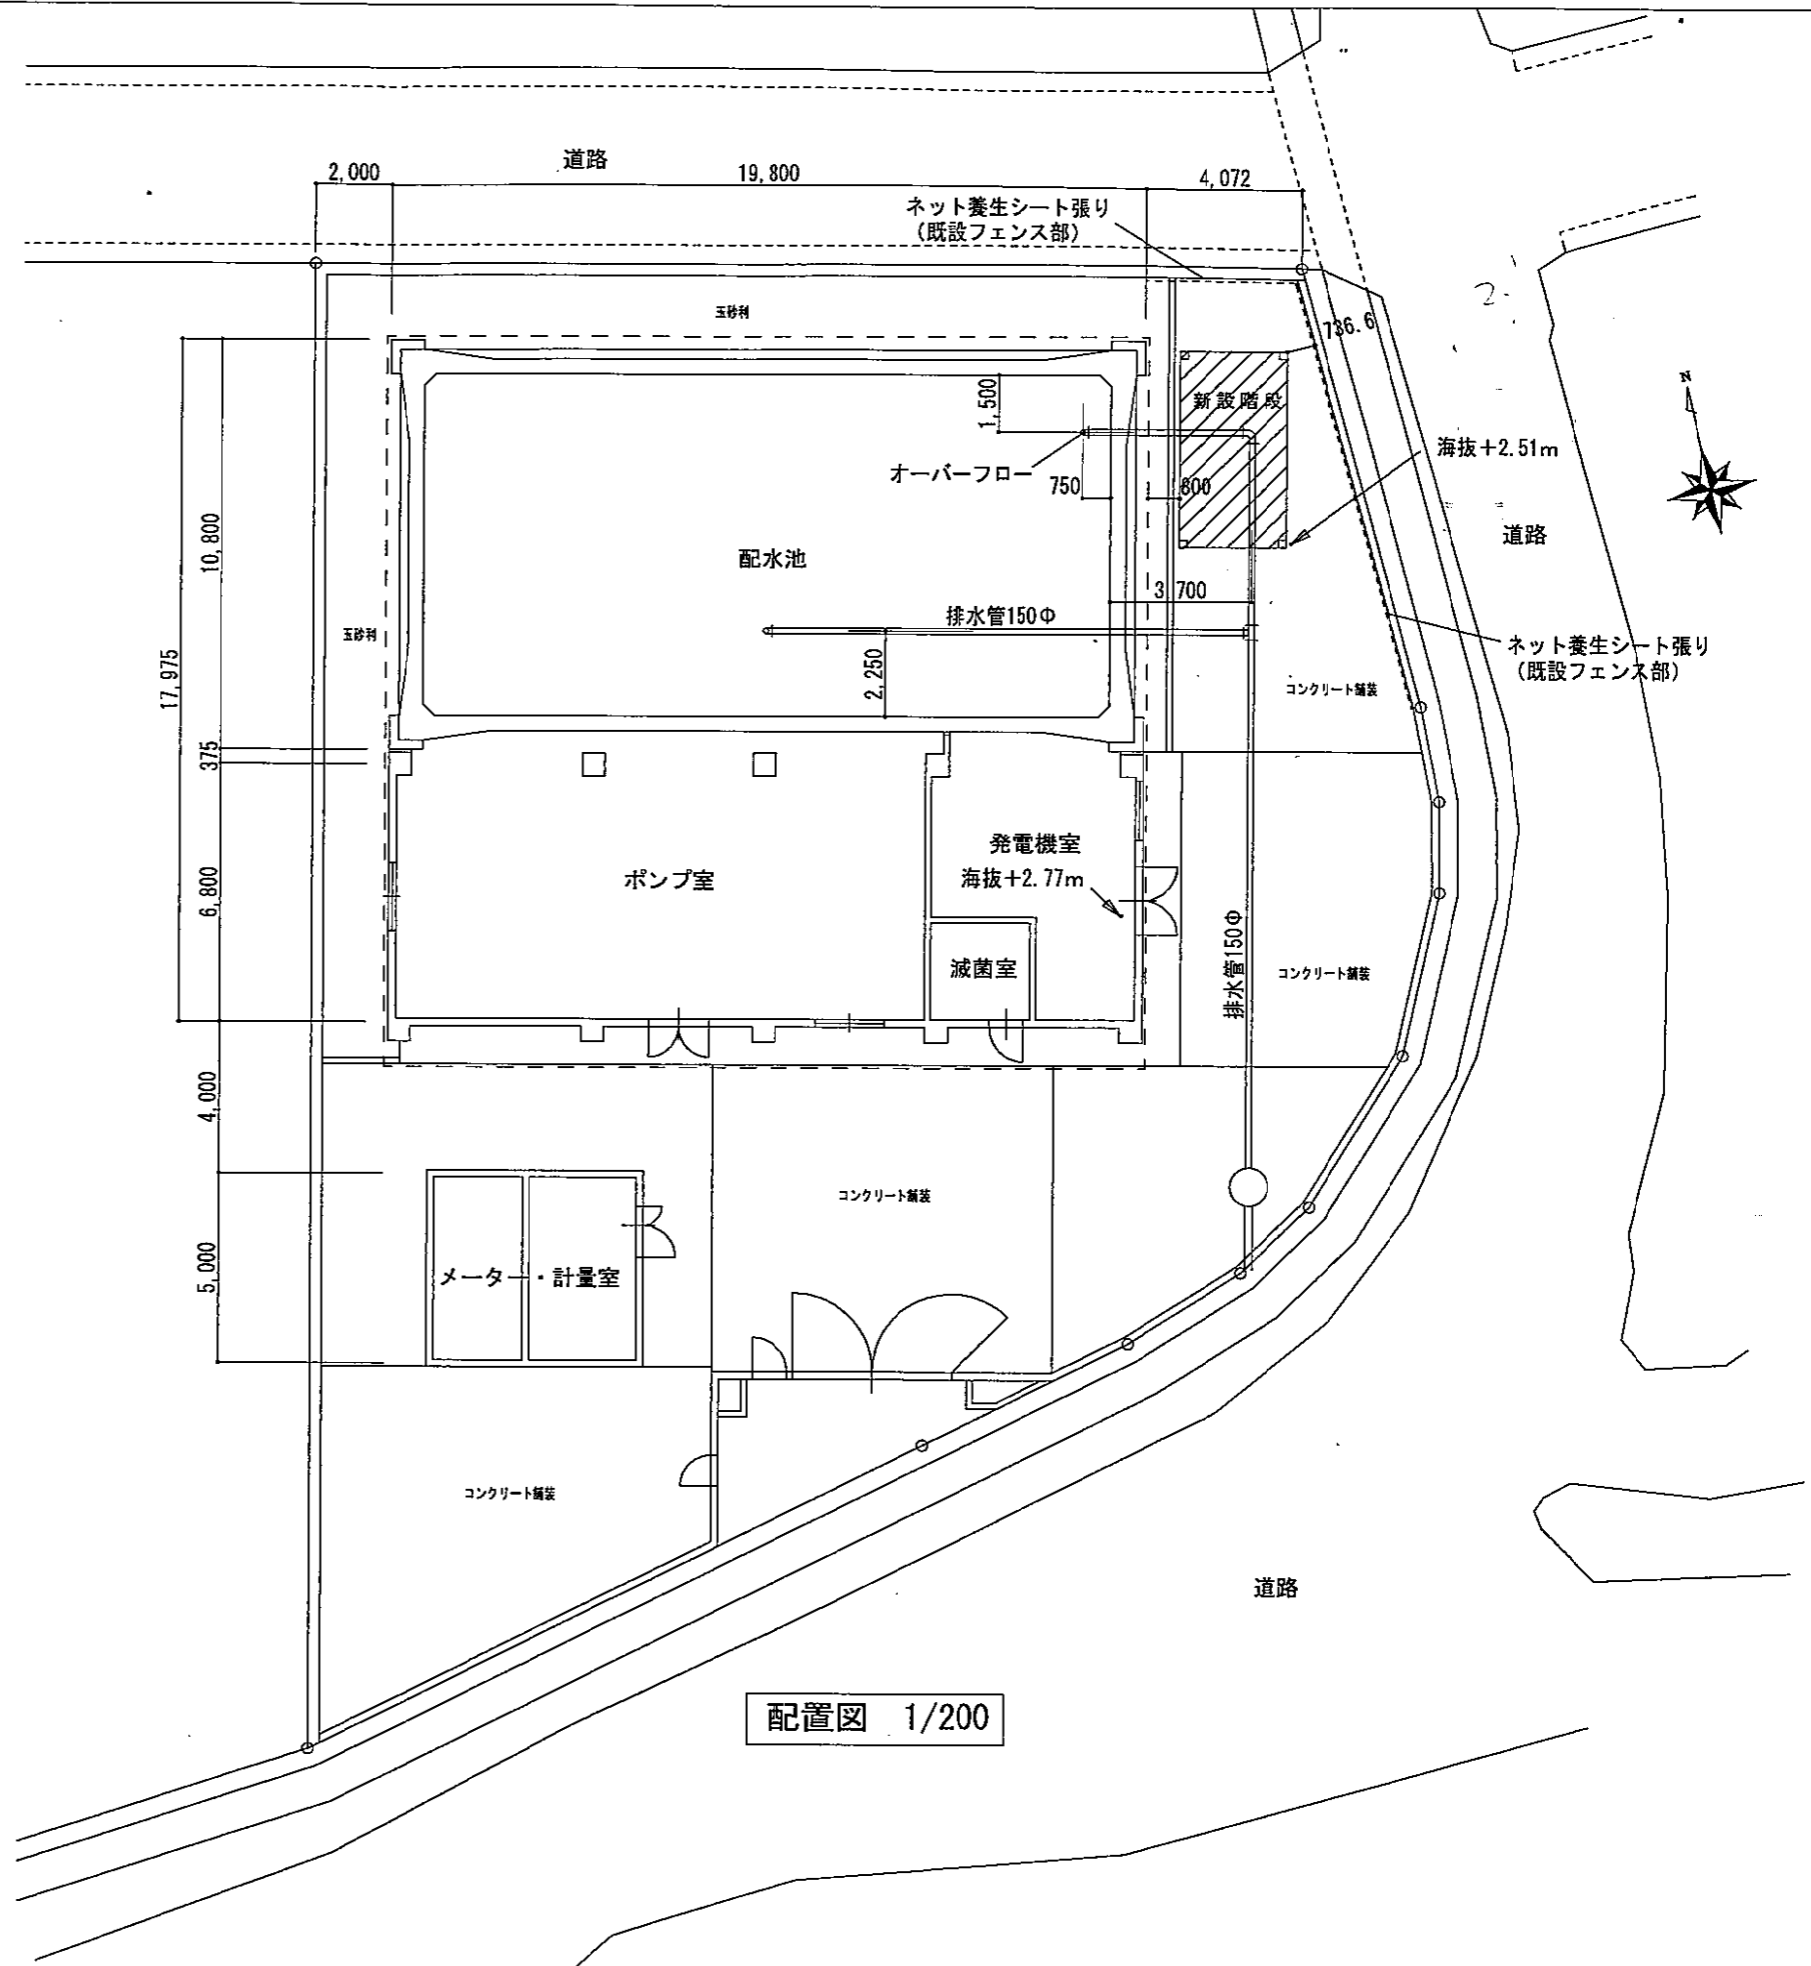



配置図 1/200

<p>工事名 平成24年度 福田地区配水場外階段設置工事</p>	<p>図面名 配置図・仮設図 (長池)</p>	<p>縮尺 1/200</p>	<p>製図</p>	<p>照査</p>	<p>〒438-0112 磐田市下野部135-9 有限会社 西河建築設計企画 TEL <0539>62-4000</p>	<p>年月日 H24.9</p>	<p>図番 A-22</p>
--	-----------------------------	---------------------	-----------	-----------	--	----------------------	--------------------

施工者 松村建設 福田排水機場（長池）

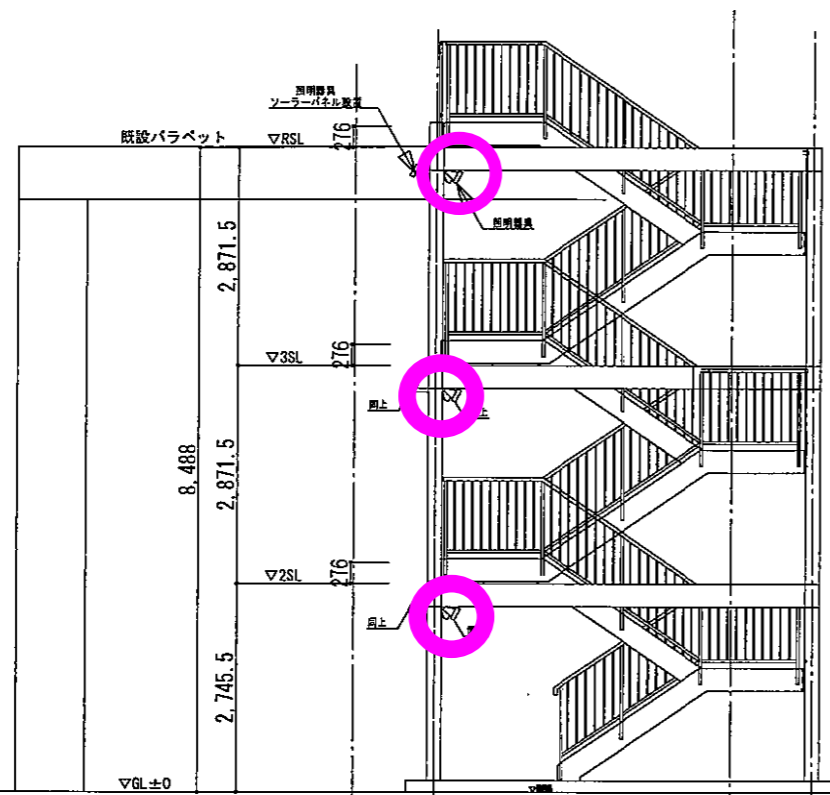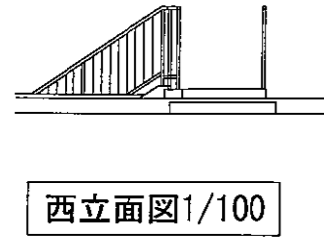

照明器具
ソーラーパネル設置

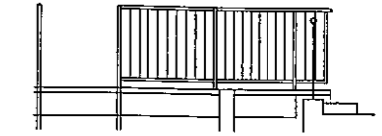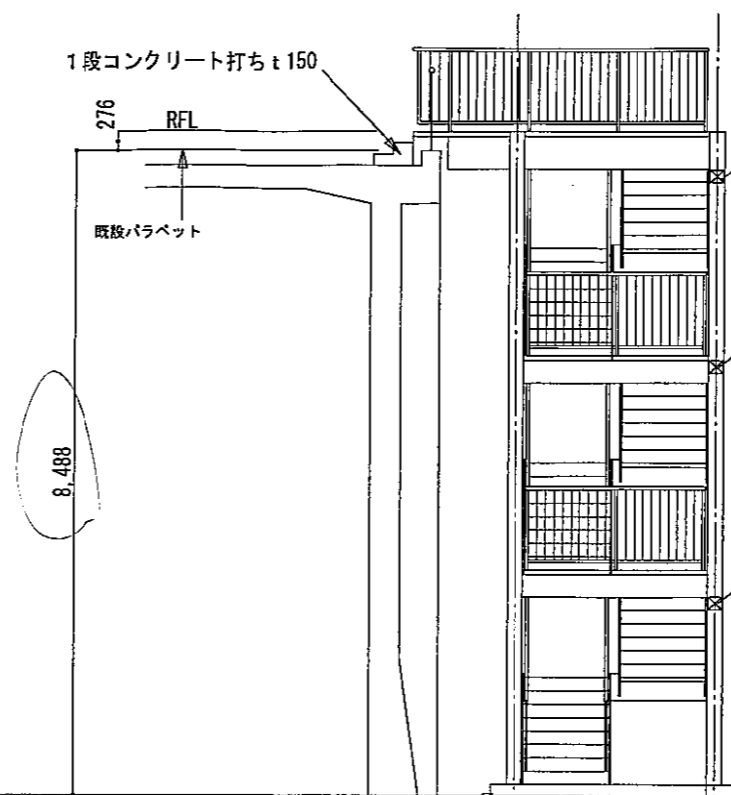


北立面図1/100

○照明 □点滅灯

東立面図1/100

南立面図1/100

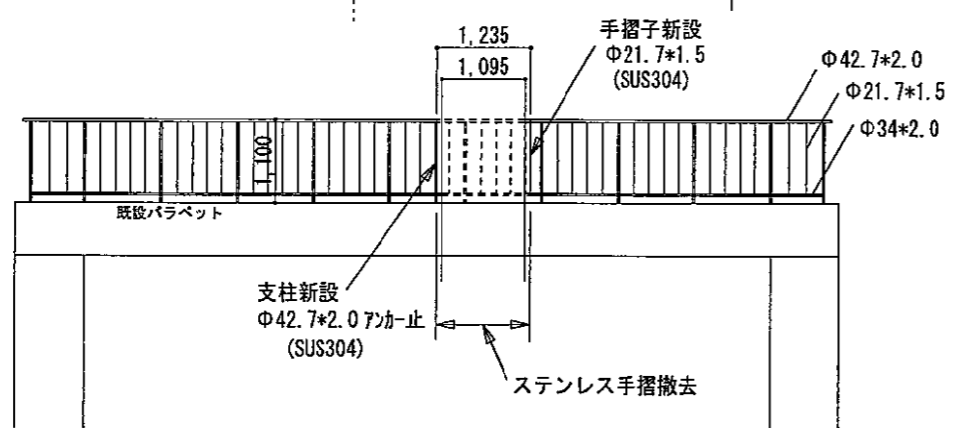


東立面図1/100

(既設手摺改修)

緑H25新設 青H27交換 赤H28交換 黄H29交換 紫H30交換 茶R2交換 黒R3交換 濃い紫R4交換


工事名 平成24年度 福田地区配水場外階段設置工事	図面名 立面図（長池）	縮尺 1/100	製図	照査	〒438-0112 磐田市下野部135-9 有限会社 西河建築設計企画 TEL <0539>62-4000	年月日 H24.9	図番 A-25
---------------------------------	----------------	-------------	----	----	---	--------------	------------

施工者 松村建設 福田排水機場（中川）

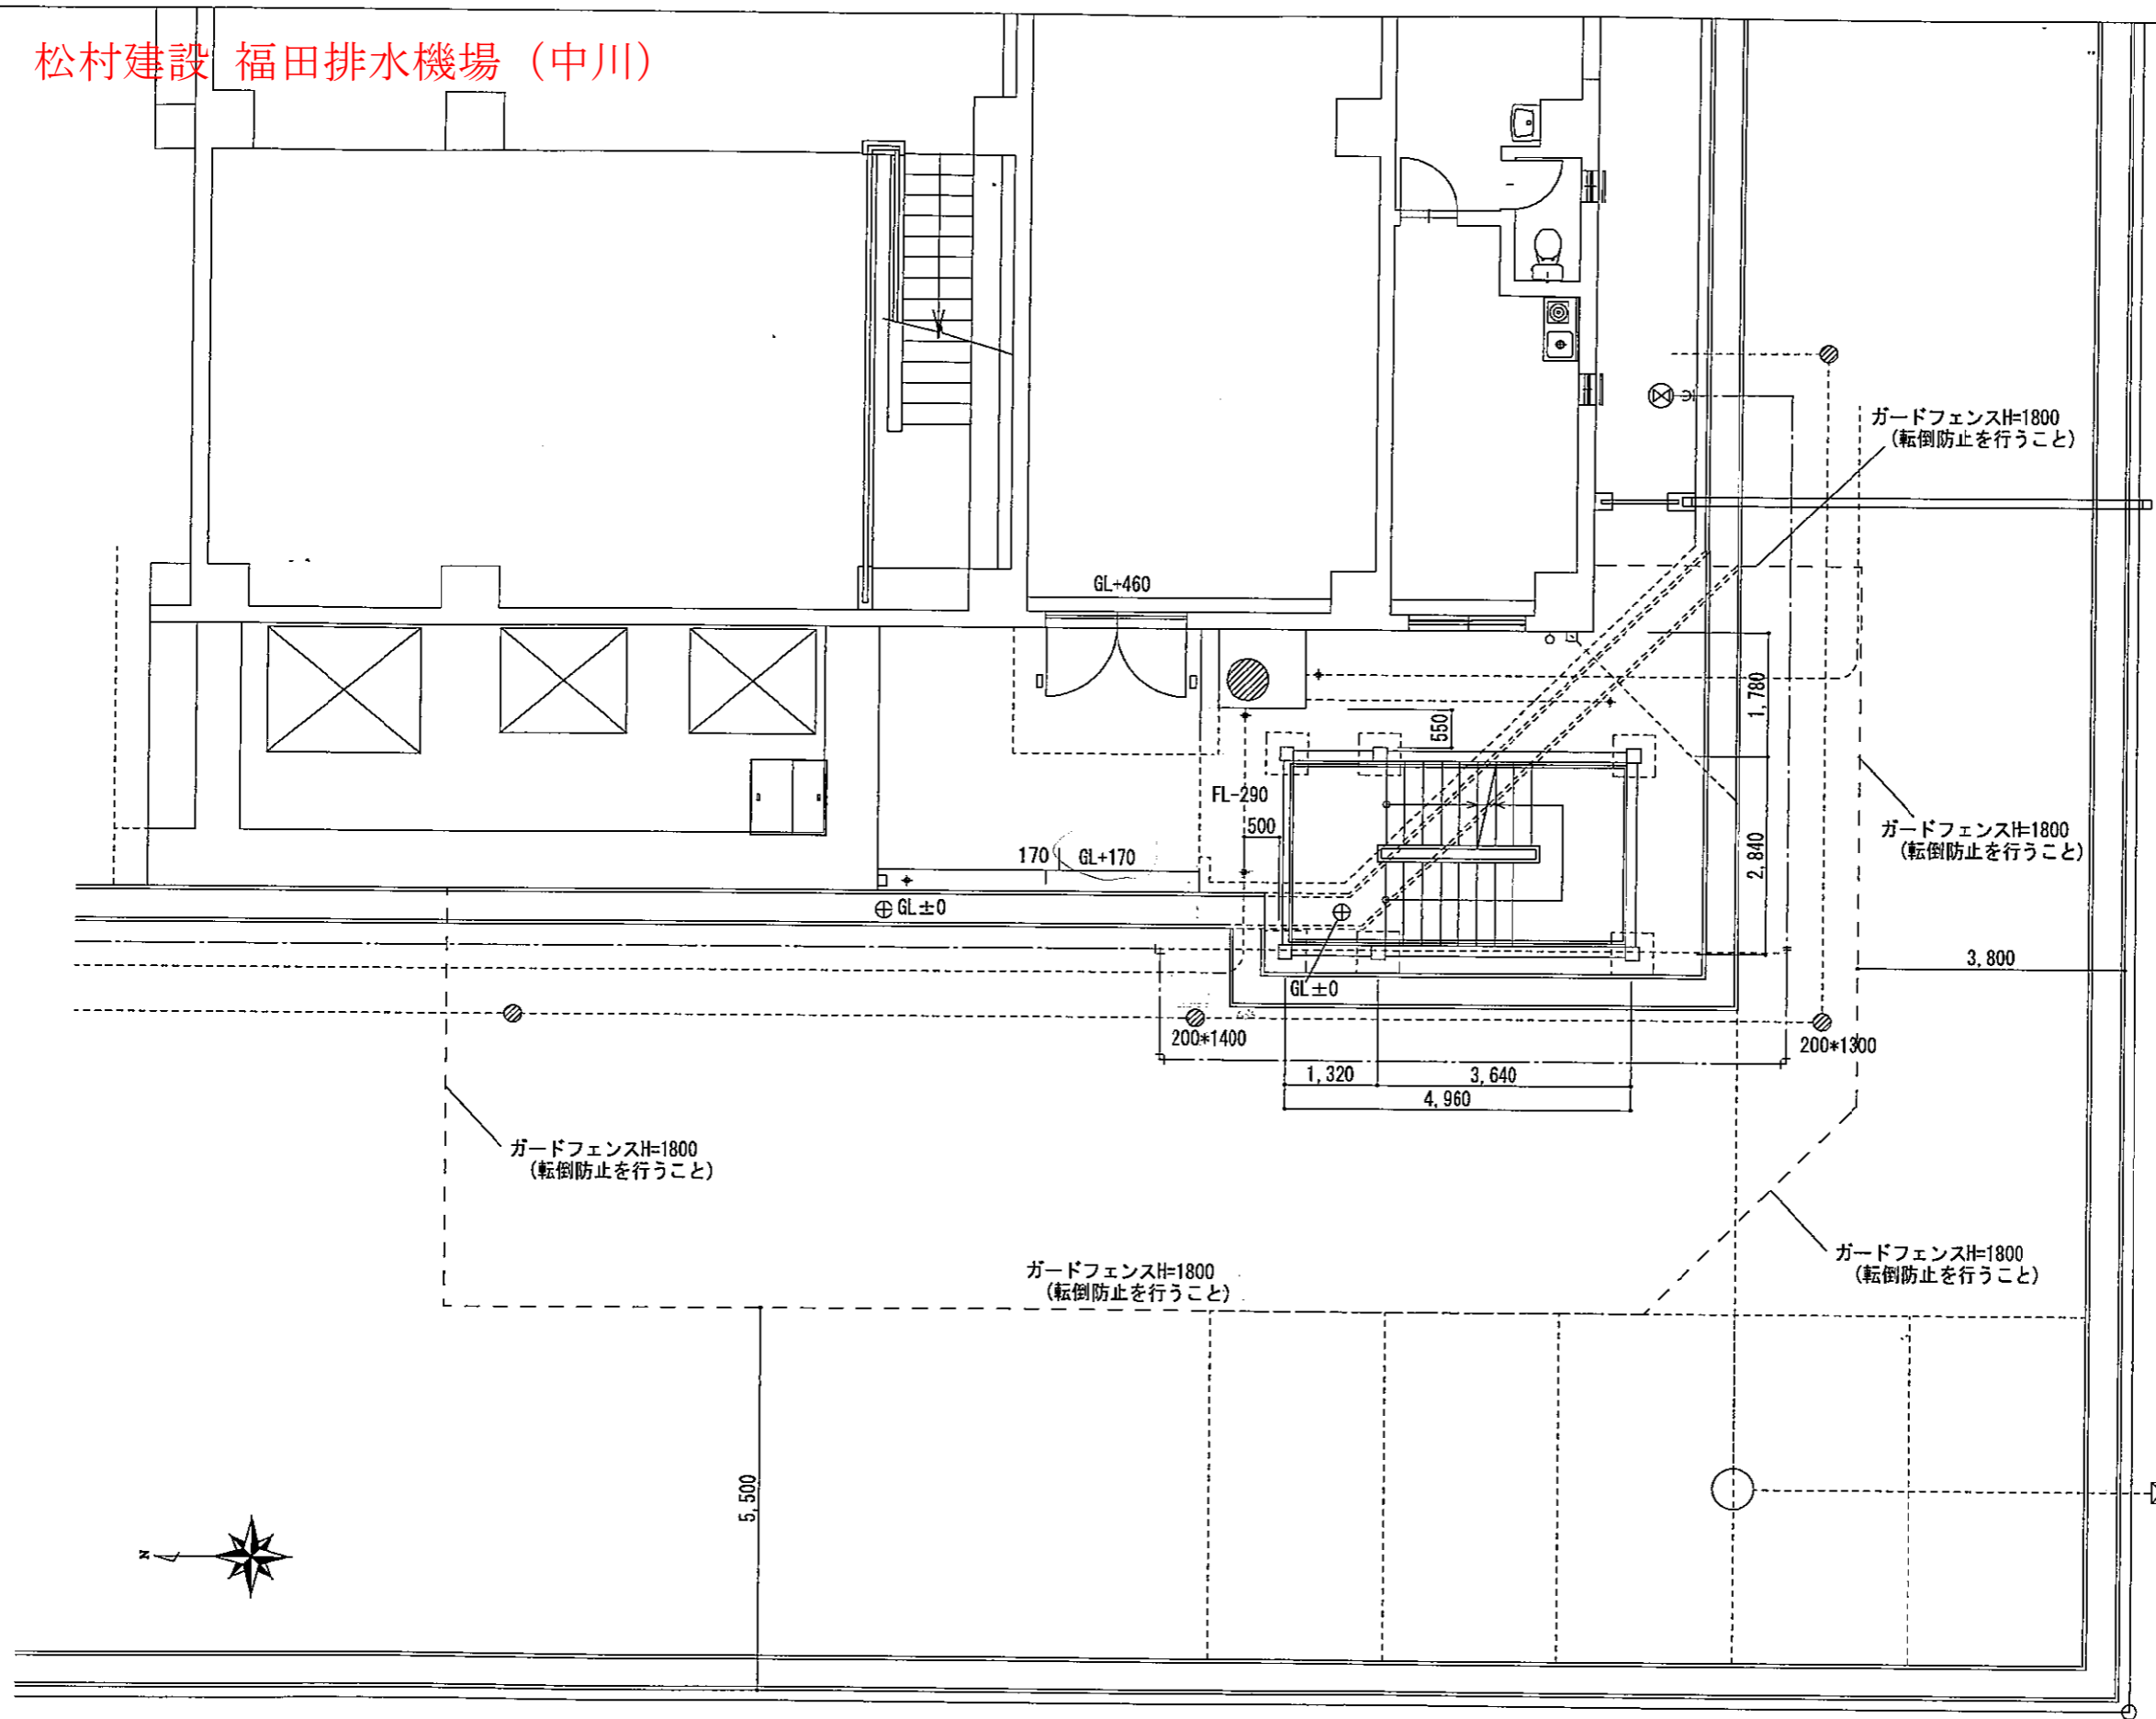

<p>工事名 平成24年度 福田地区配水場外階段設置工事</p>	<p>図面名 配置図（中川）</p>	<p>縮尺 1/100</p>	<p>製図</p>	<p>照査</p>	<p>〒438-0112 磐田市下野部135-9 有限会社 西河建築設計企画 TEL <0539>62-4000</p>	<p>年月日</p>	<p>図番 A-30</p>
--	------------------------	---------------------	-----------	-----------	--	------------	--------------------

施工者 松村建設 福田排水機場 (中川)

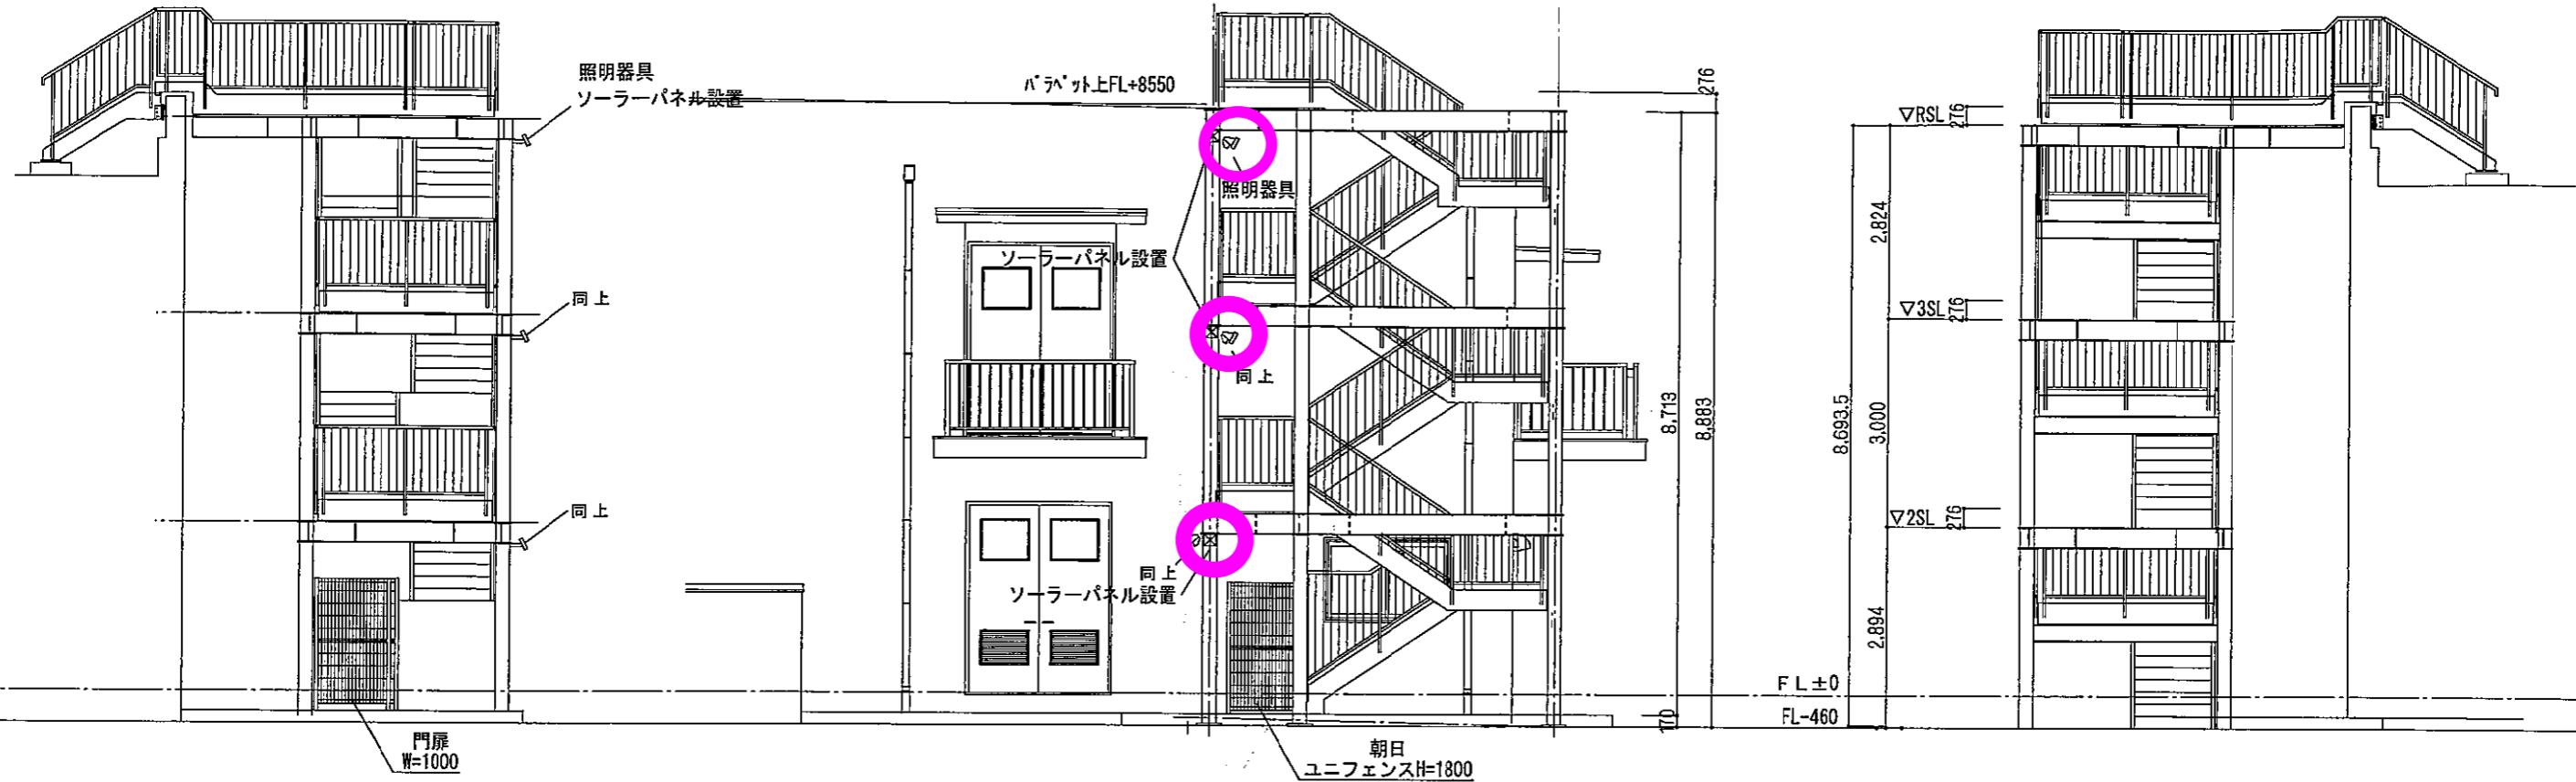

北立面図 S=1:100

西立面図 S=1:100


南立面図 S=1:100

ソーラーパネル設置

緑H25新設 青H27交換 赤H28交換 黄H29交換 紫H30交換 茶R2交換 黒R3交換 濃い紫R4交換

工事名	平成24年度 福田地区配水場外階段設置工事	図面名	立面図 (中川)	縮尺	1/100	製図	照査	〒438-0112 磐田市下野部135-9 有限会社 西河建築設計企画 TEL <0539>62-4000	年月日	図番	A-35
-----	--------------------------	-----	----------	----	-------	----	----	---	-----	----	------

福田南交流センター

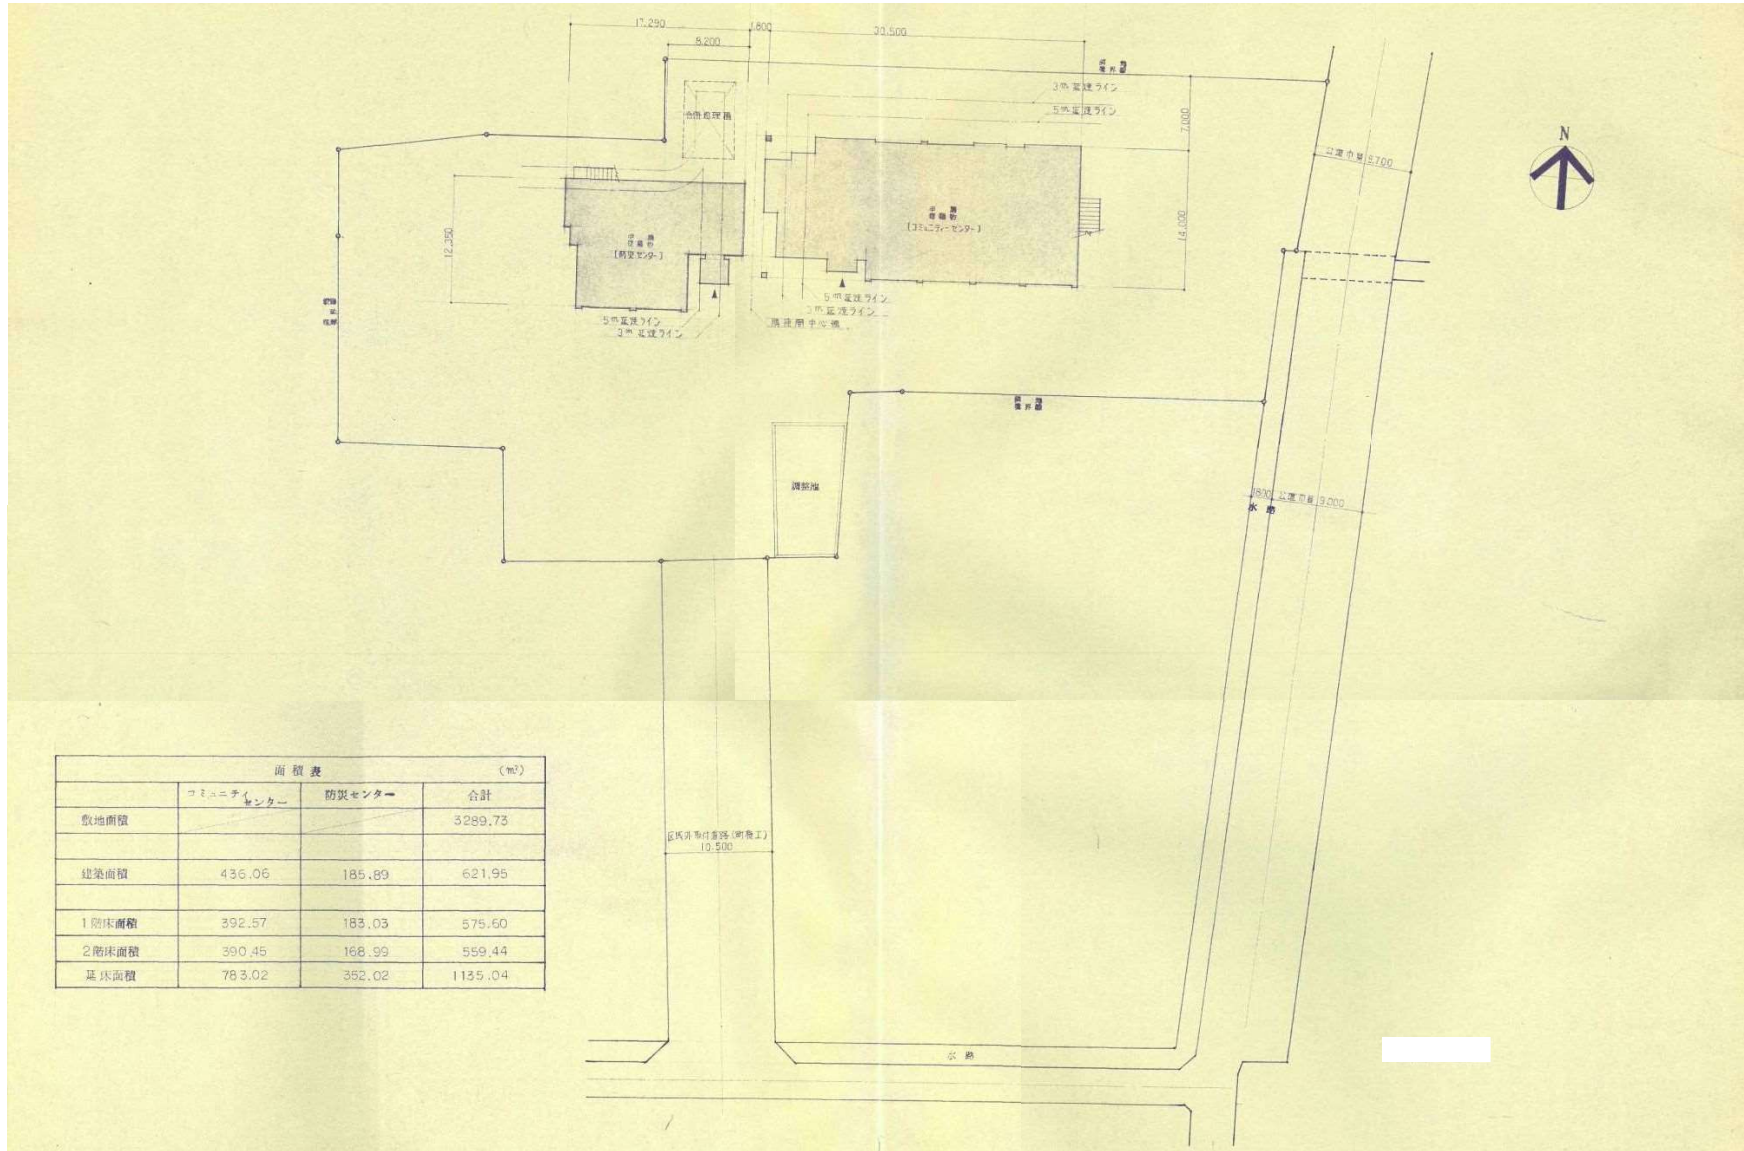

	コミュニティセンター	防災センター	合計
敷地面積			3289.73
建築面積	436.06	185.89	621.95
1階床面積	392.57	183.03	575.60
2階床面積	390.45	168.99	559.44
基床面積	783.02	352.02	1135.04

工事名
平成28年度 福田南交流センターガラス飛散防止フィルム設置工事

磐 田 市


備考
設計月日 DATE DRAW CHECK

縮尺
1/500

図名
配置図

図No.
01

福田南交流センター

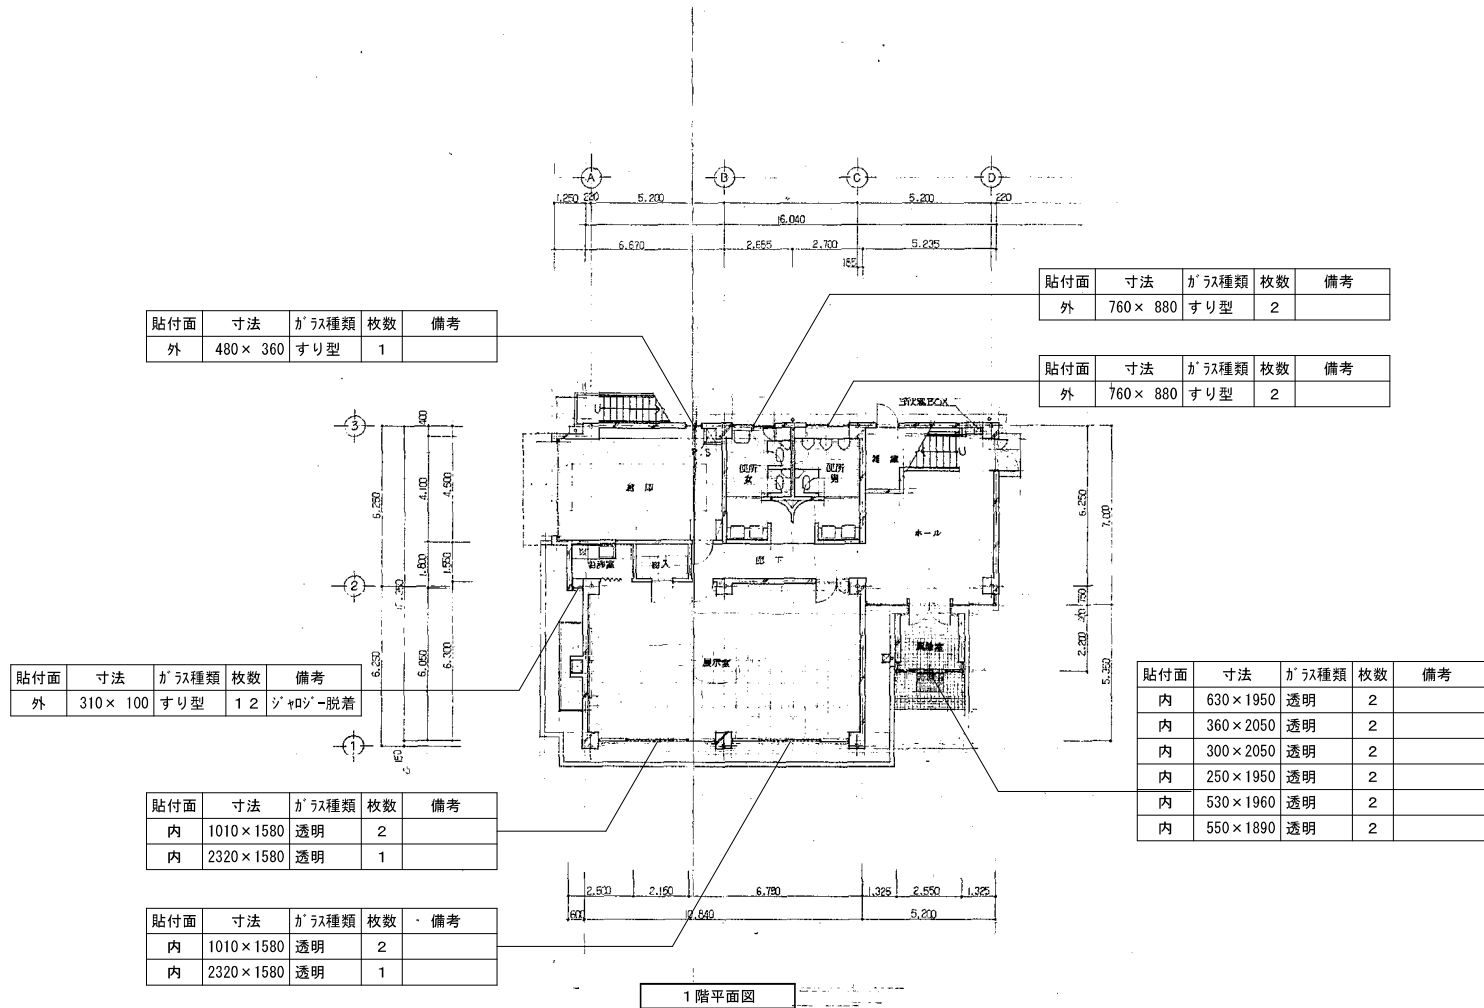

1階備品リスト

箇所	寸法	ガラス種類	枚数	備考
便所 男	鏡 1600 × 960		1	
便所 女	鏡 1600 × 960		1	
ホール	棚 1 270 × 1490	透明	2	
	棚 2 150 × 1550	透明	2	
湯沸室	戸棚 290 × 300	透明	2	

工事名 平成28年度 福田南交流センターガラス飛散防止フィルム設置工事

磐田市


備考
設計月日 DATE DRAW CHECK

縮尺 1/200

図名 1階平面図(西棟)

図No. 10

福田南交流センター

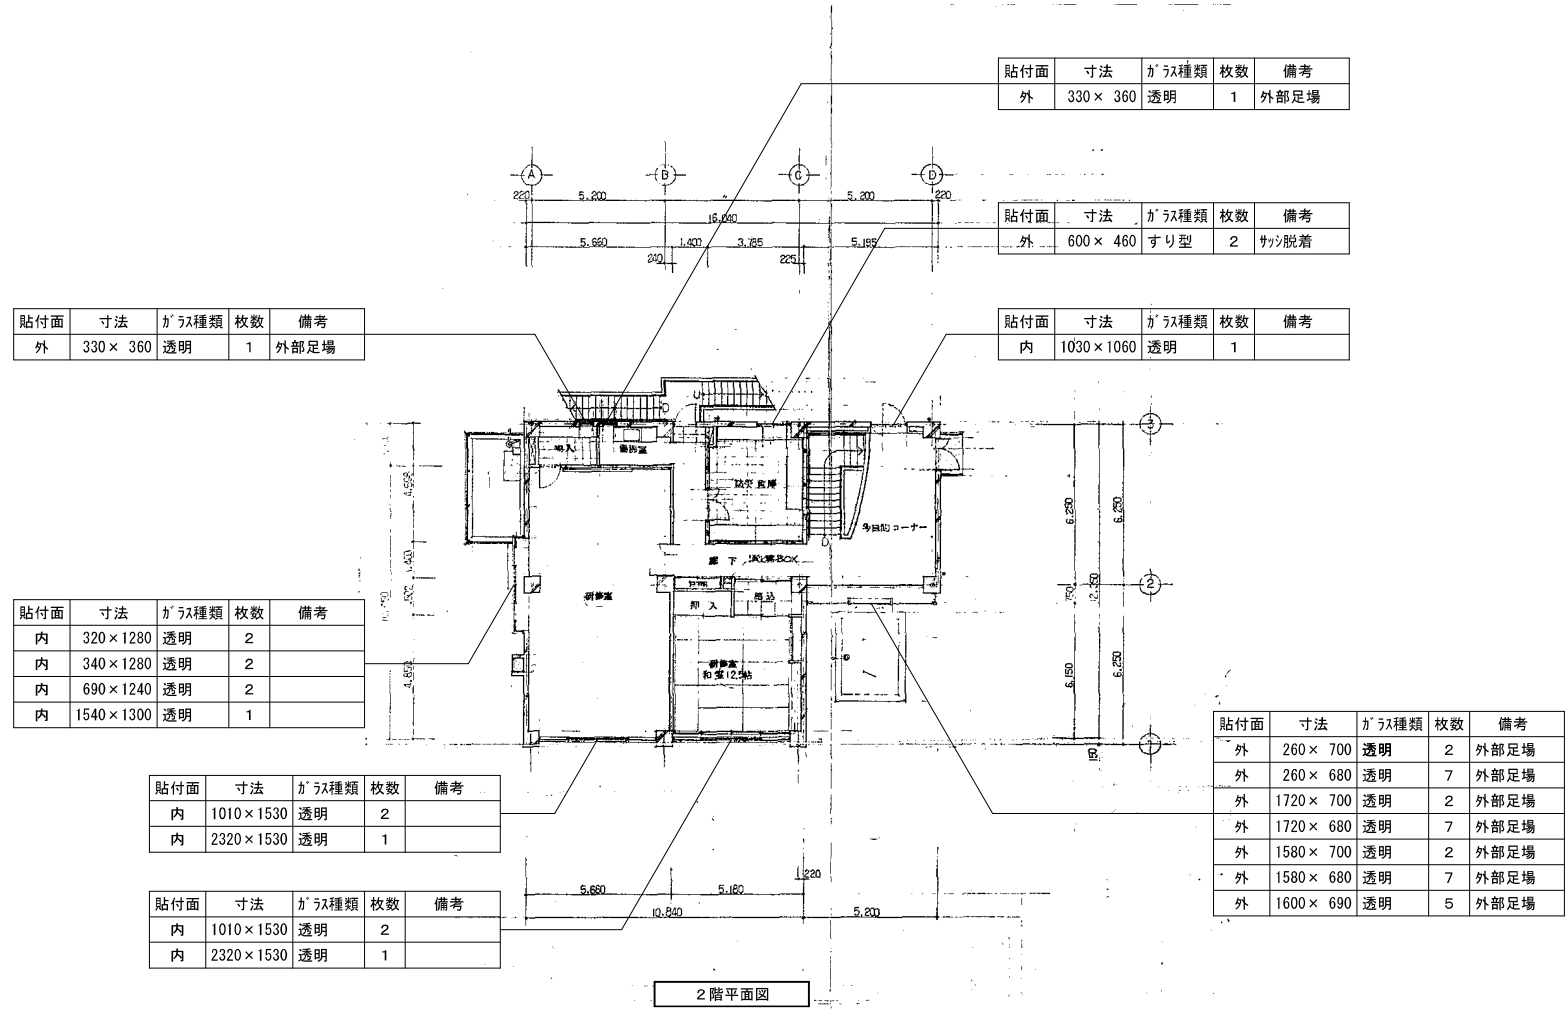

2階備品リスト

箇所	寸法	ガラス種類	枚数	備考
廊下	ショーケース	880 × 940 透明	2	引戸
湯沸室	戸棚	290 × 300 透明	2	
研修室	鏡	380 × 910	1	

工事名
平成28年度 福田南交流センターガラス飛散防止フィルム設置工事

磐田市


備考
設計月日 DATE DRAW CHECK

縮尺
1/200


図名
2階平面図(西棟)

図No.
1 1


福田南交流センター

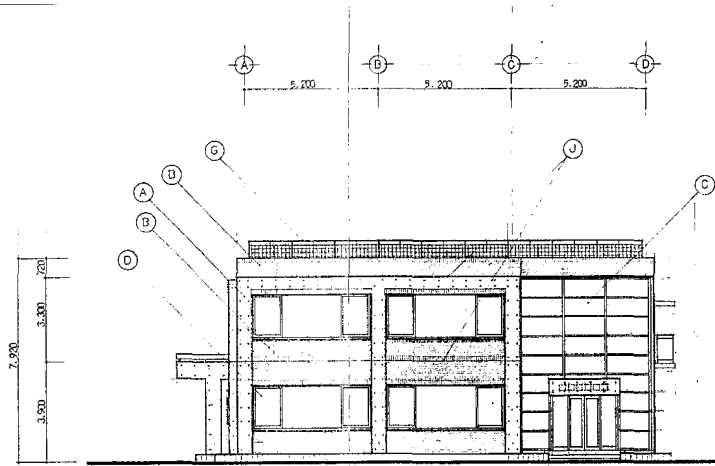


南立面図

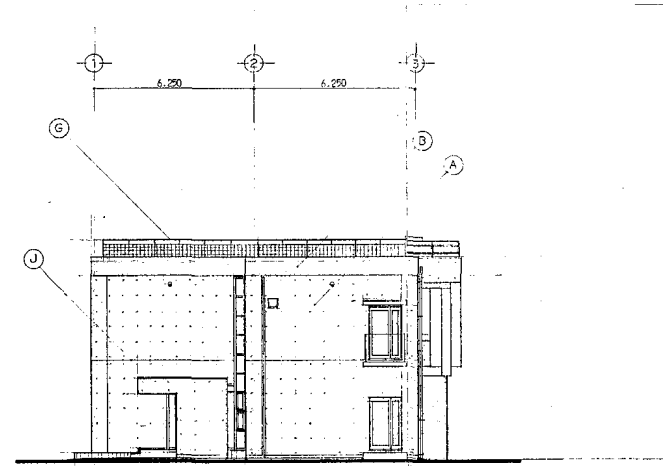

東立面図

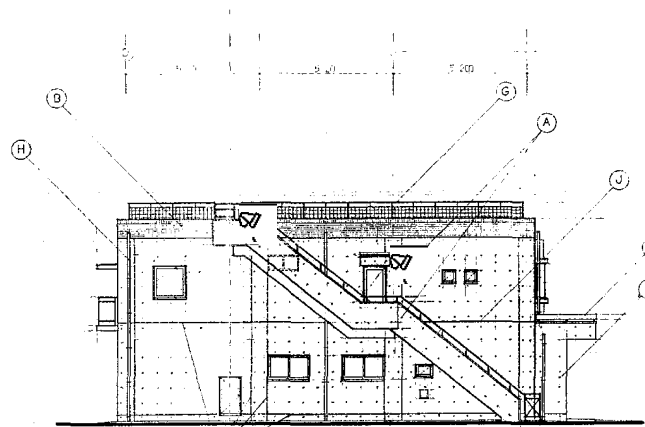

北立面図

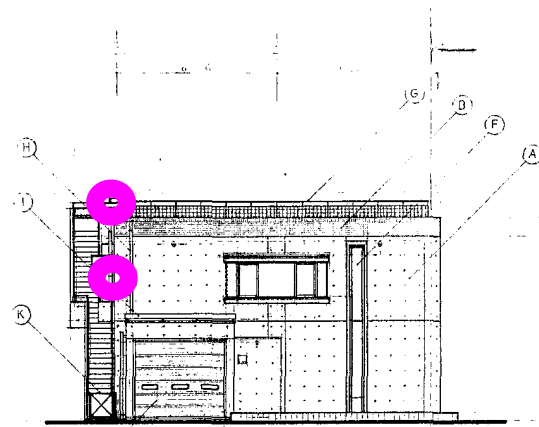


西立面図

(A)	打放し(建築合板型枠) 防透処理
(B)	鉛蓄電池付LED照度(不調光機能)
(C)	アルミ加工アルミ(黒色)フライト
(D)	アルミ付ガラス(茶色)
(E)	アルミ付ガラス(透明)
(F)	サテライト型LED照明
(G)	屋上屋根(アルミ製)防風防雨
(H)	タテ型LED照明
(J)	遮断機(型ガラス)
(K)	打放し(建築合板型枠) 防透処理

緑H25新設 青H27交換 赤H28交換 黄H29交換 紫H30交換 茶R2交換 黒R3交換 濃い紫R4交換

工事名 平成28年度 福田南交流センターガラス飛散防止フィルム設置工事	備考 設計月日 DATE DRAW CHECK			縮尺 1/200	図名 立面図(西棟)	図No. 12

竜洋東小学校

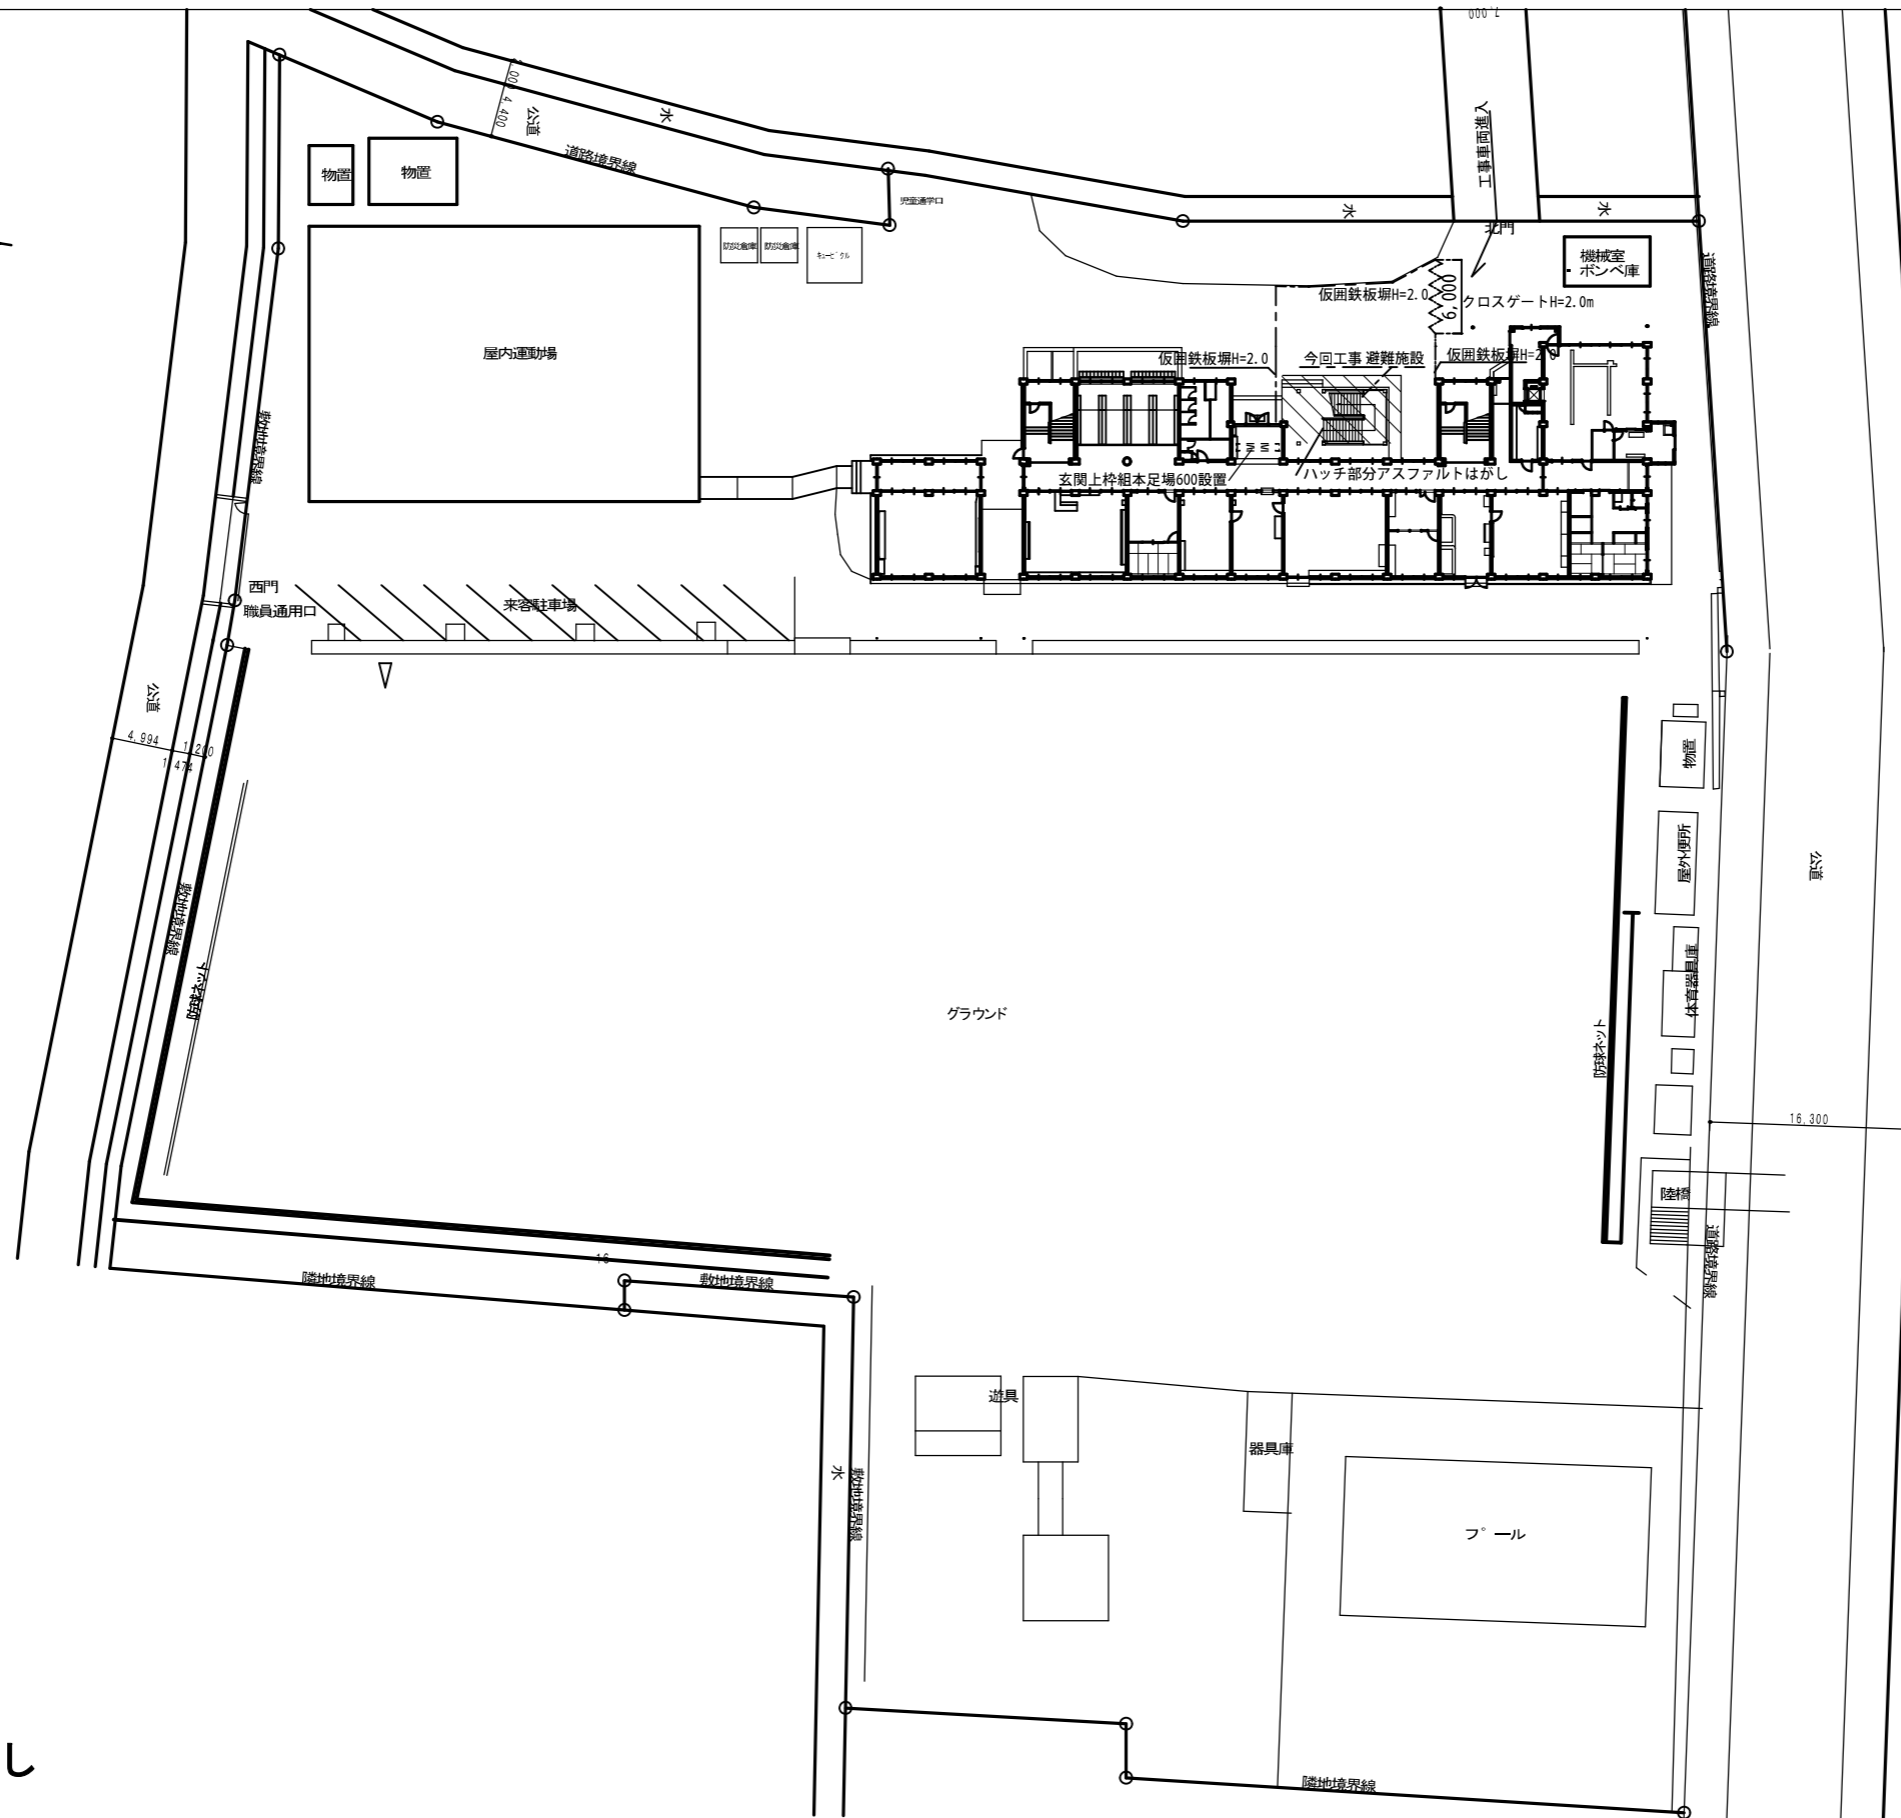

2階	1
3階	1
3.5階	1
屋上入口	1
屋上	2

令和元年交換なし

訂正	月	日
	.	.
	.	.
	.	.



(有)ヤマダ設計
1級建築士事務所

静岡県磐田市国府台2-8
事務所登録静岡県第4440号
TEL 0538-32-4492

管理建築士
第103425号
山田史郎


設計年月日
製図

工事名称 平成24年度 竜洋東小学校屋上避難施設整備工事
図面名称 配置図兼仮設図


縮尺 1:600

図面番号 A-06

竜洋東小学校

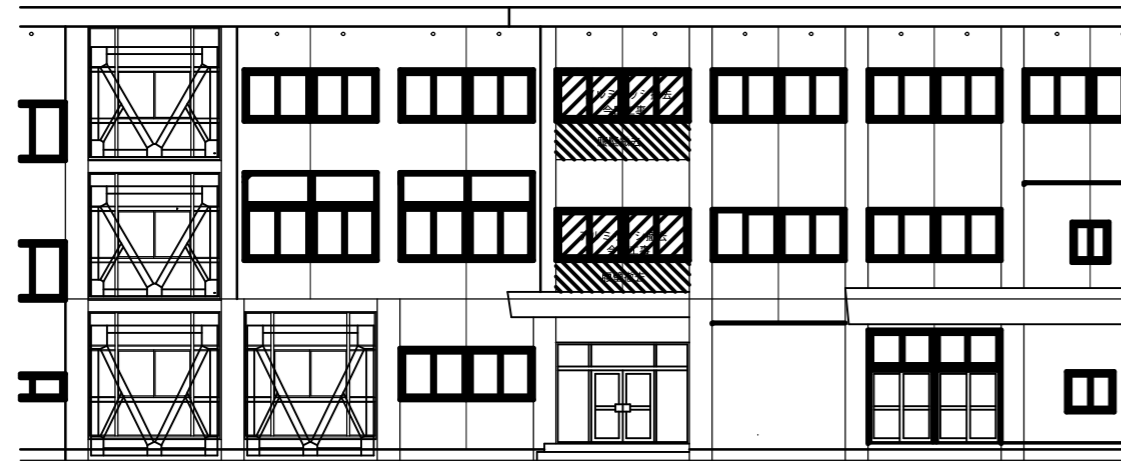


工事前北面立面図 S=1/200

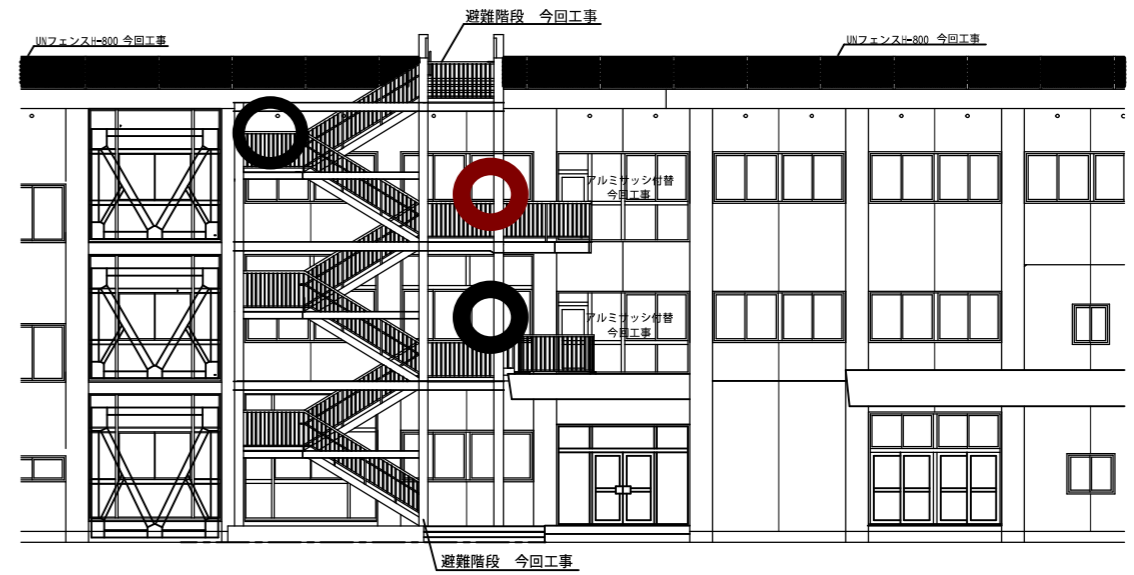


工事後北面立面図 S=1/200

緑H25新設 青H27交換 赤H28交換 黄H29交換 茶R2交換 黒R3交換 濃い紫R4交換


訂正	月	日	 (有)ヤマダ設計 1級建築士事務所	静岡県磐田市国府台2-8 事務所登録静岡県第4440号 TEL 0538-32-4492	管理建築士 第103425号 山田史郎	設計年月日	工事名称 平成24年度 竜洋東小学校屋上避難施設整備工事	図面番号 A-12
						製図		

竜洋東小学校

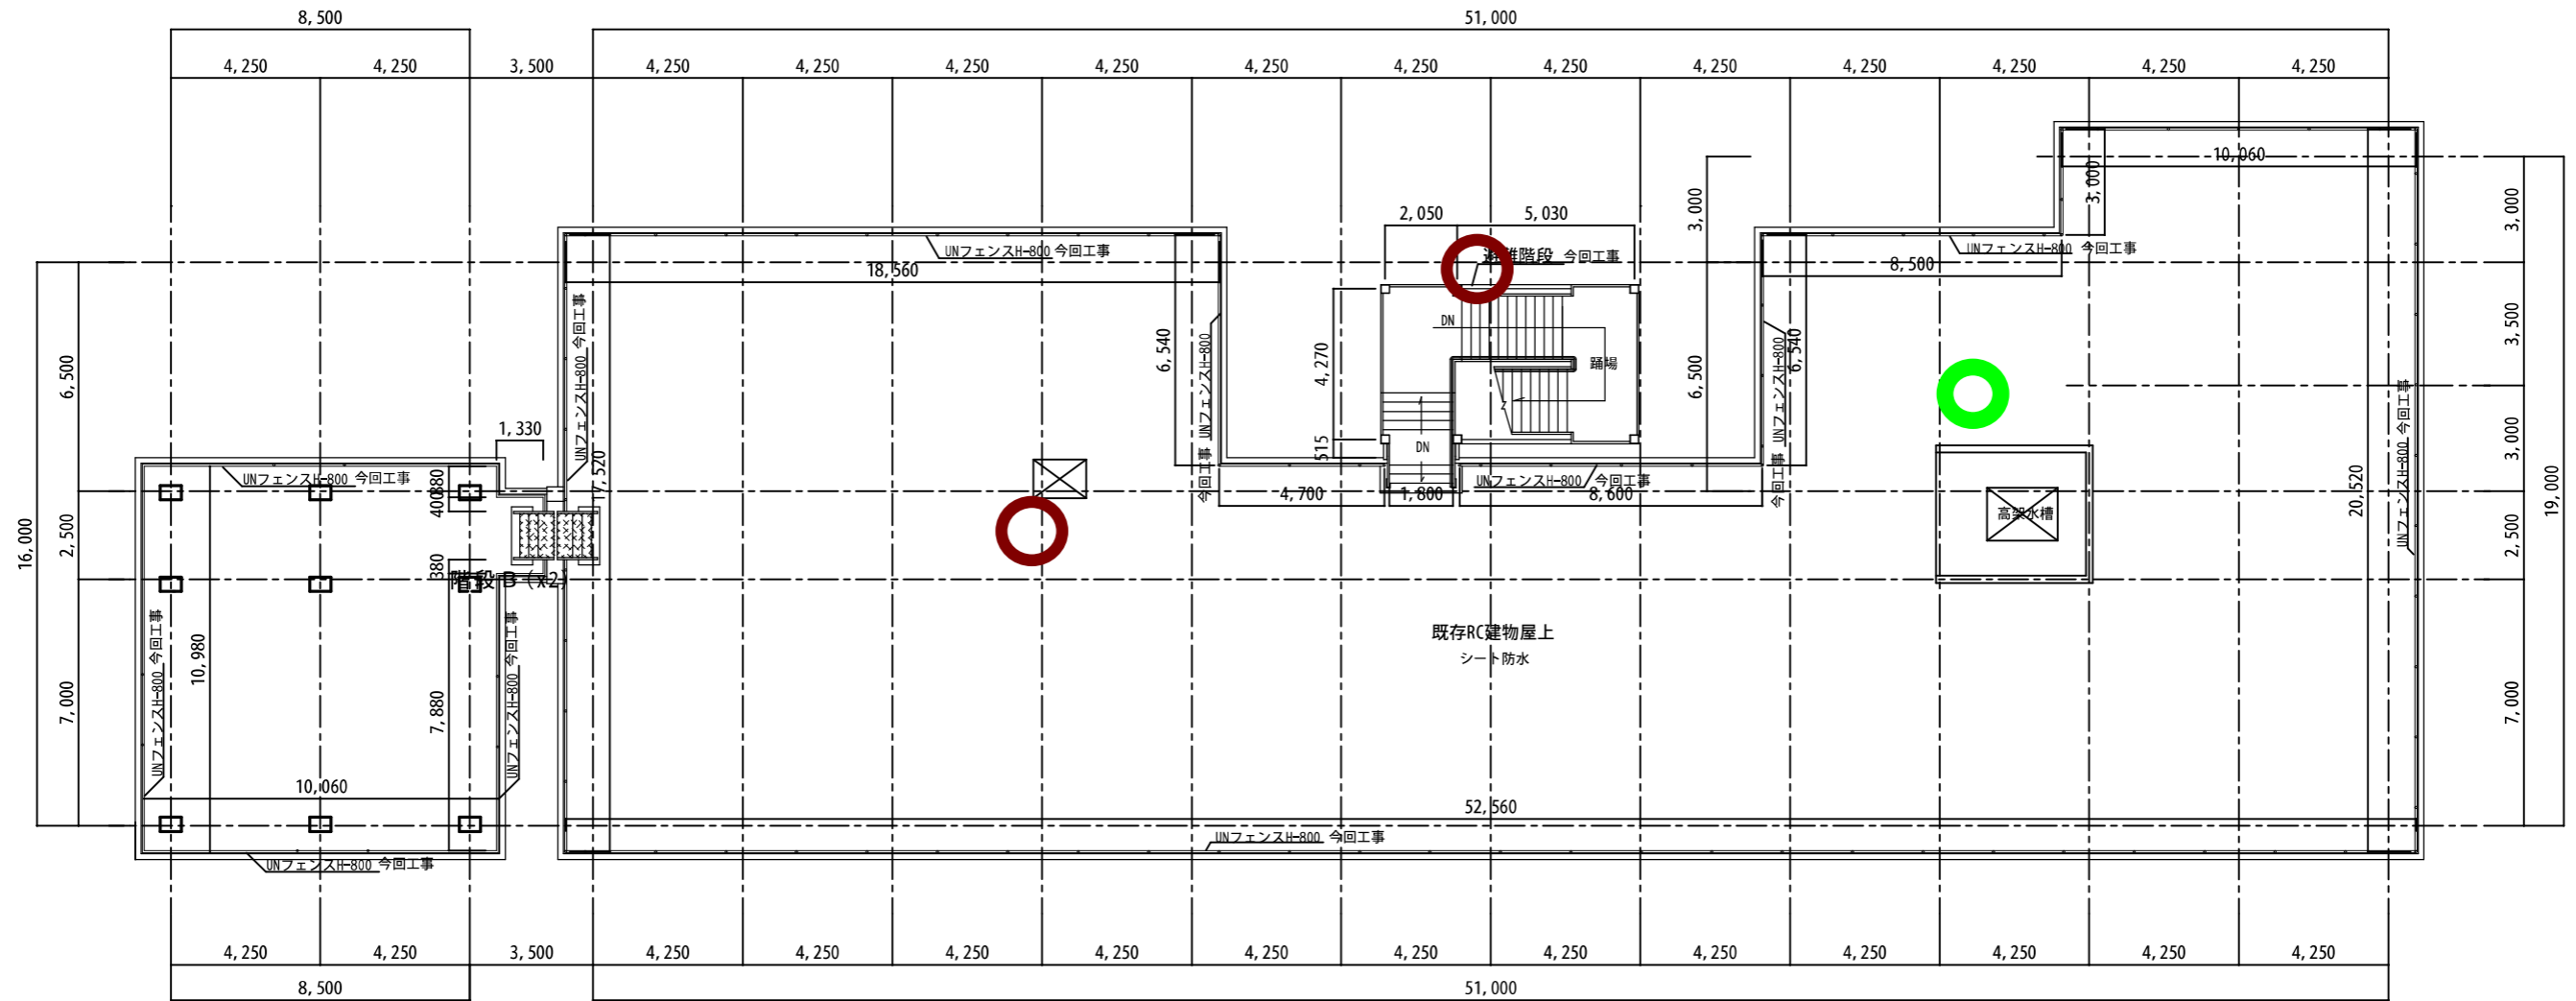



屋上平面図 S=1/200

階段 B 平面詳細図 1:50
数量 2

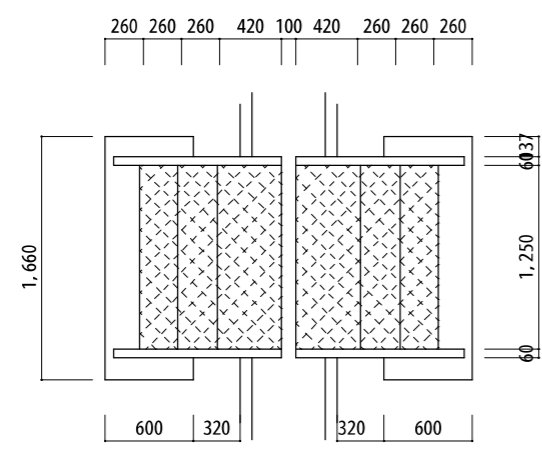



階段 B 断面詳細図 1:50
数量 2

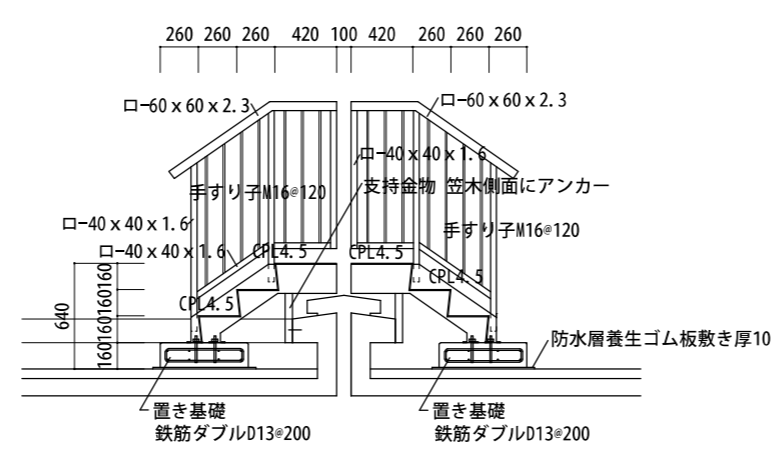

訂正	月	日	 (有)ヤマダ設計 1級建築士事務所	静岡県磐田市国府台2-8 事務所登録静岡県第4440号 TEL 0538-32-4492	管理建築士 第103425号 山田史郎	設計年月日 製図	工事名称	平成24年度 竜洋東小学校屋上避難施設整備工事	図面番号 A-17
							図面名称	転落防止柵 R階平面図	

緑H25新設 青H27交換 赤H28交換 黄H29交換 茶R2交換 黒R3交換 濃い紫R4交換


豊浜小学校 南棟

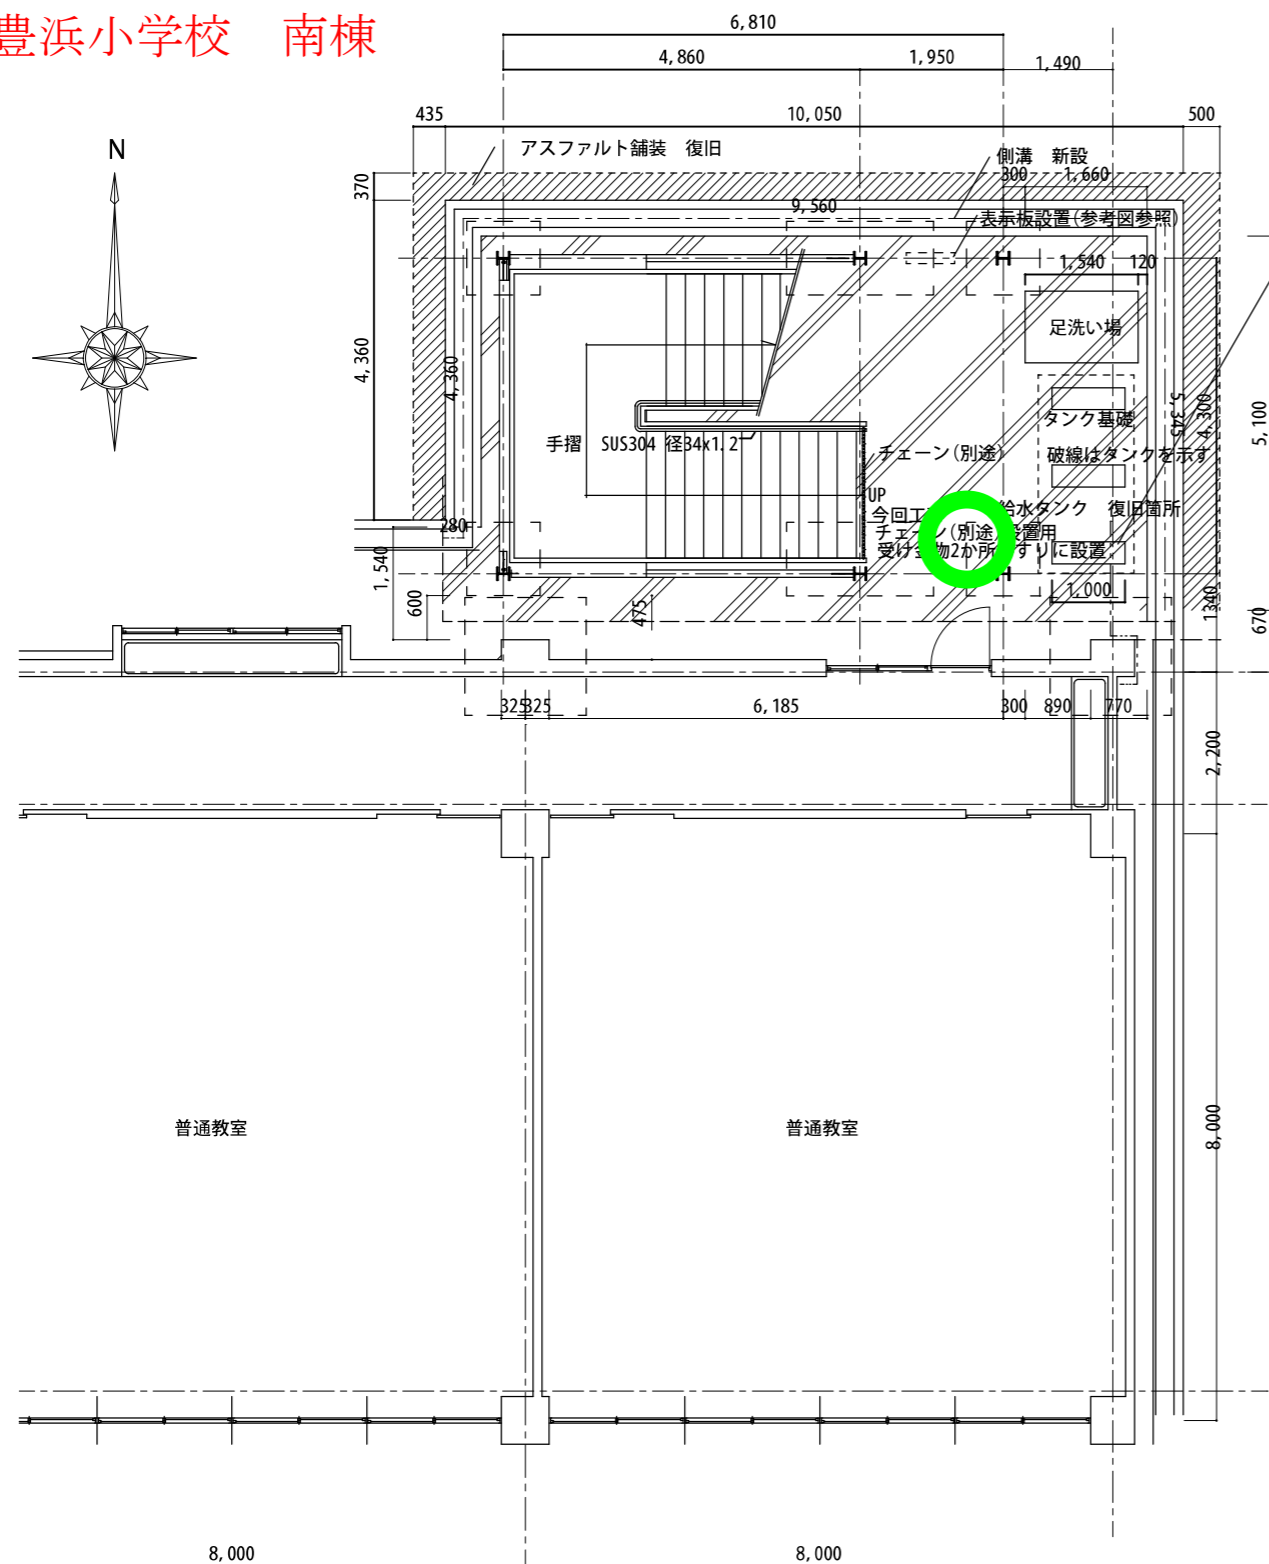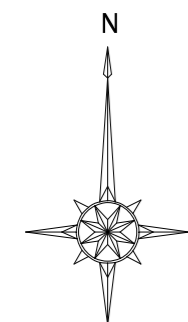

1階改修後平面図 1:100


給水管SGP-VB20A 1.00m 架空
配管接続保温なし 251か所
フレキ管等既存品使用

側溝断面図 (普通自動車用断面図)

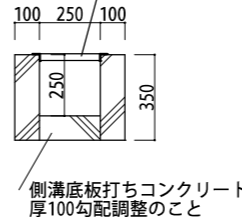

スチールグレーチングあご付き中荷重
アスファルト舗装(密粒度)厚50
砕石 厚150 (40~0)
(バイブレーター転圧)

側溝断面図 1:30

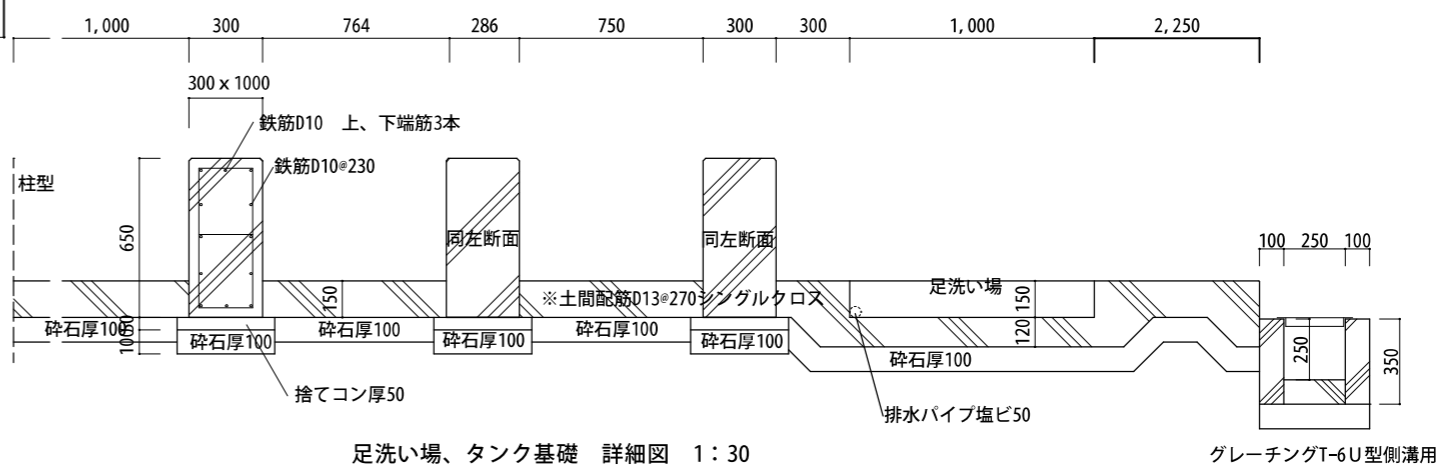



足洗い場、タンク基礎 詳細図 1:30

グレーチングT-6U型側溝用


緑H25新設 青H27交換 赤H28交換 黄H29交換 R1交換 茶R2交換 黒R3交換 濃い紫R4交換

訂正	月			(有)ヤマダ設計 1級建築士事務所	静岡県磐田市国府台2-8 事務所登録静岡県第4440号 TEL 0538-32-4492	管理建築士 第103425号 山田史郎	設計年月日 製図	工事名称	平成24年度 豊浜小学校屋上避難施設整備工事	図面番号 A-20
	日							図面名称	南棟 1階改修後平面図 外構詳細図	


豊浜小学校 南棟

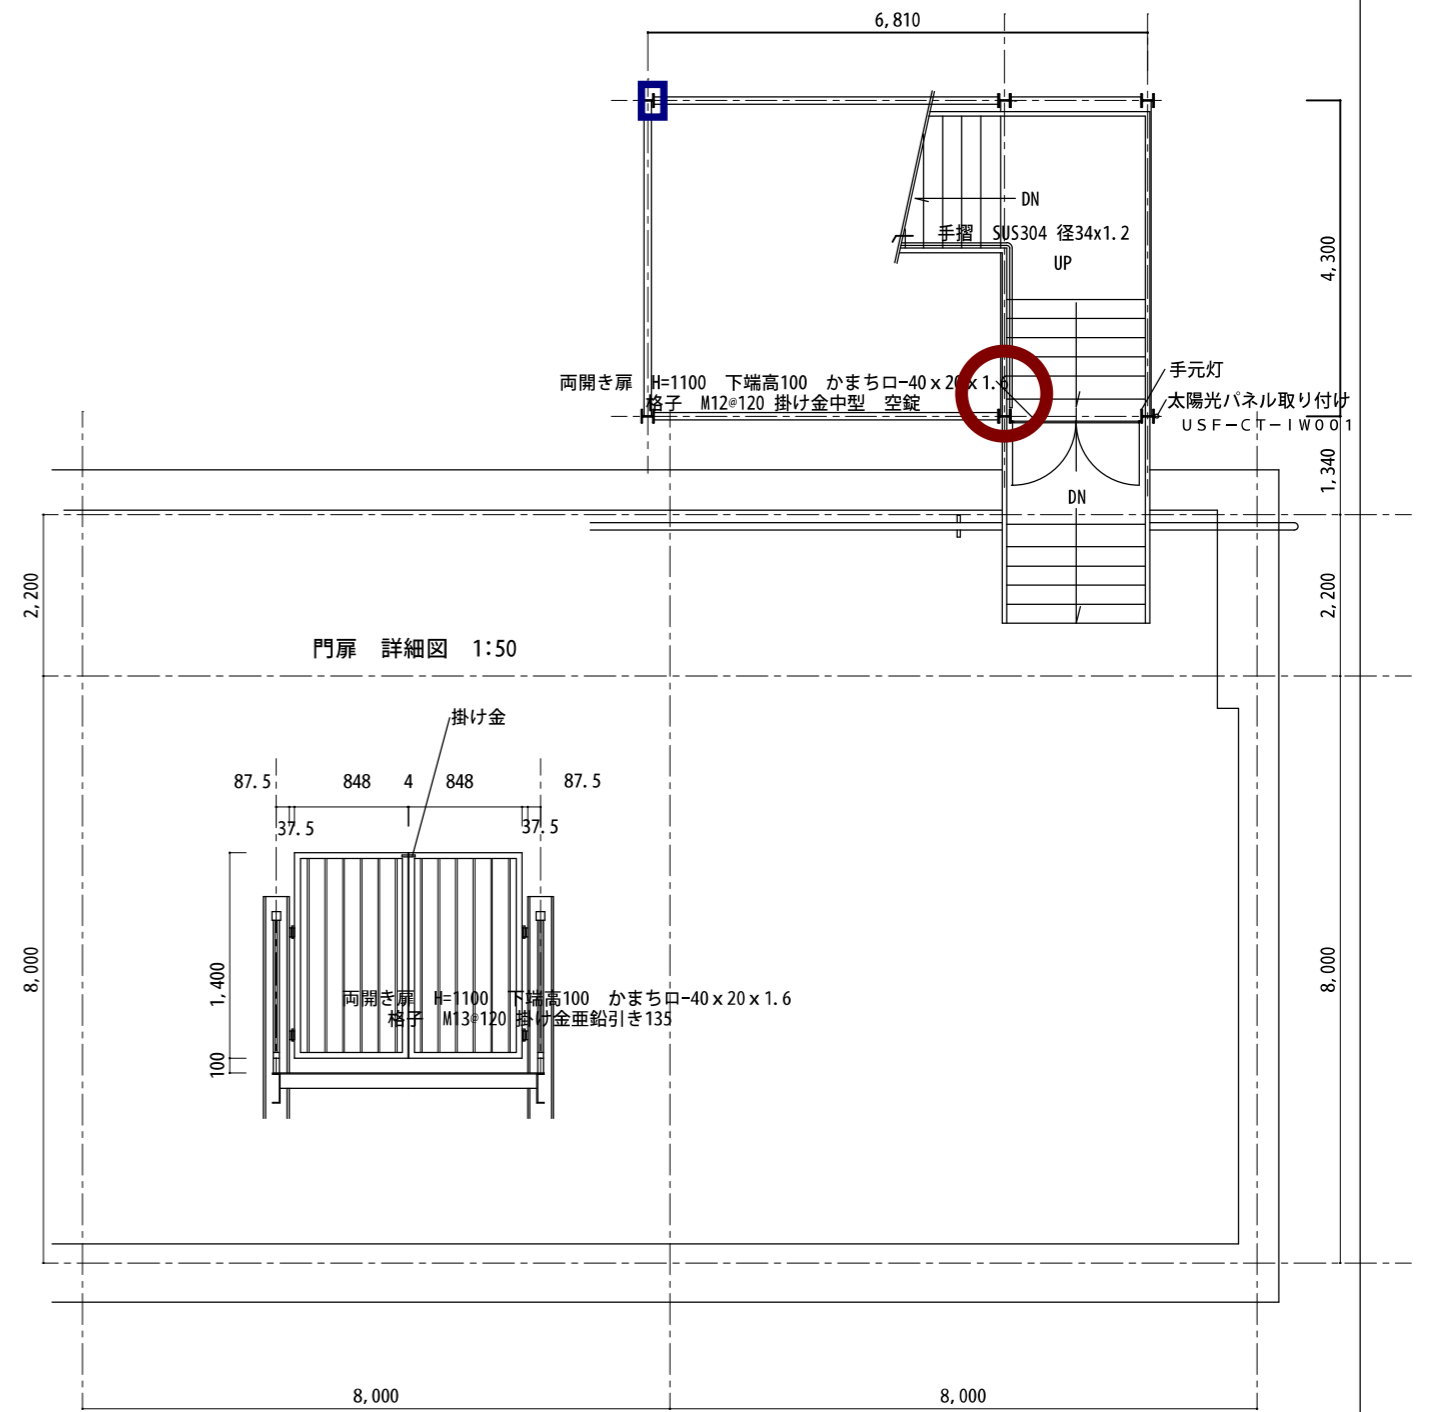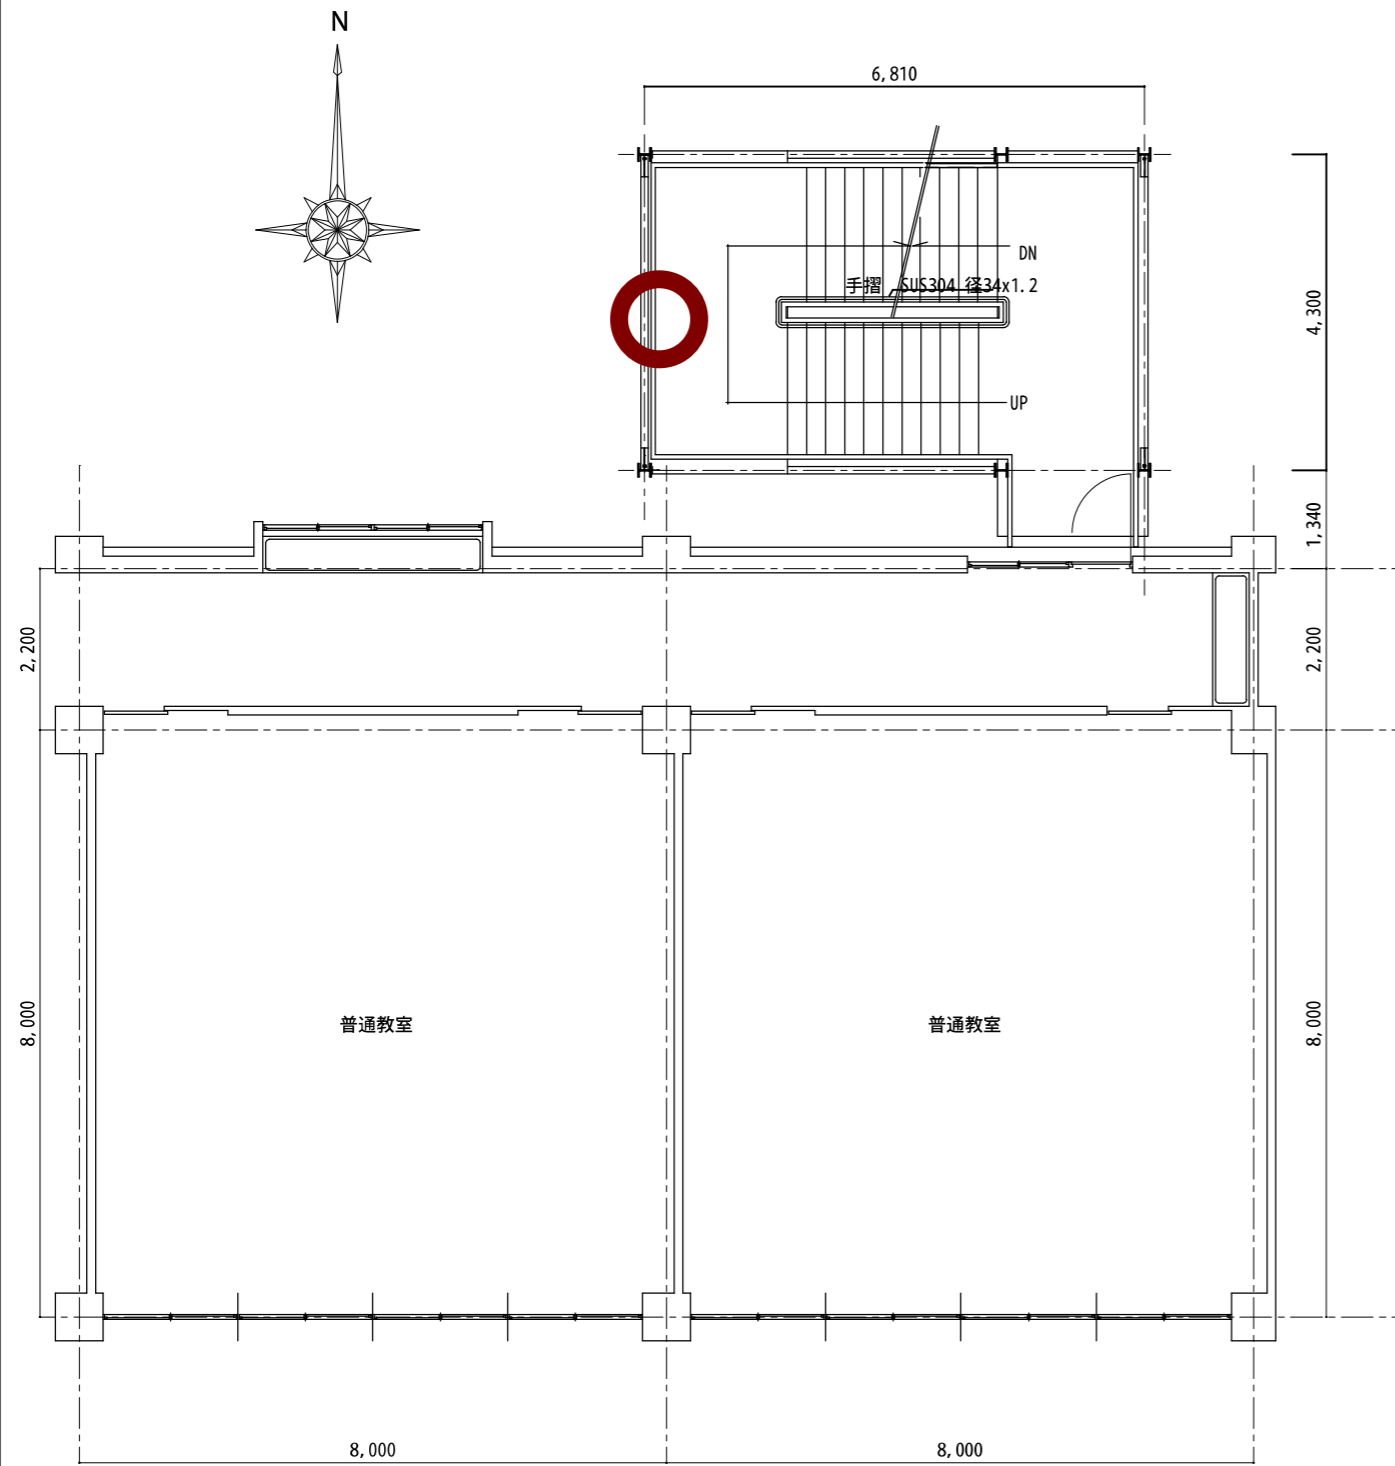


R1交換 茶R2交換

訂正	月		 (有)ヤマダ設計 1級建築士事務所	静岡県磐田市国府台2-8 事務所登録静岡県第4440号 TEL 0538-32-4492	管理建築士 第103425号 山田史郎	設計年月日	工事名称 平成24年度 豊浜小学校屋上避難施設整備工事	図面番号 A-21
	日					製図		

豊浜小学校 南棟

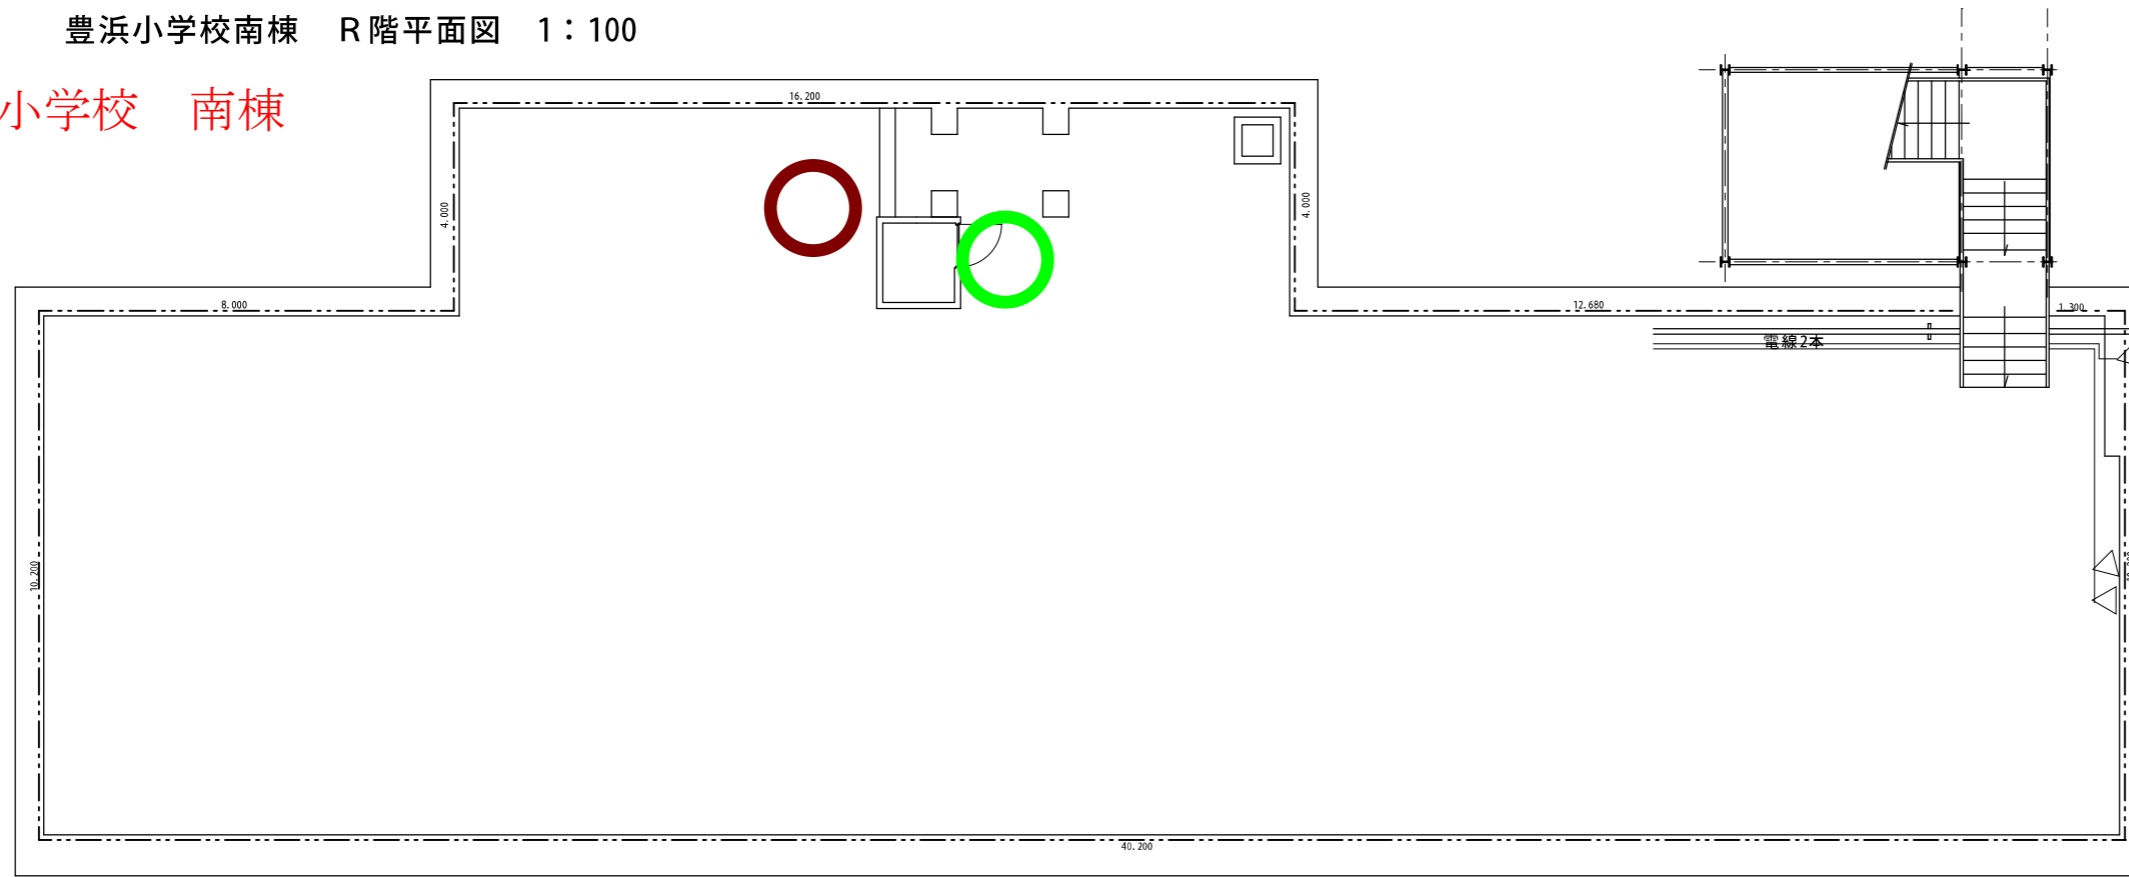


<タイプAコーナー部>
[]内はタイプBを示す。

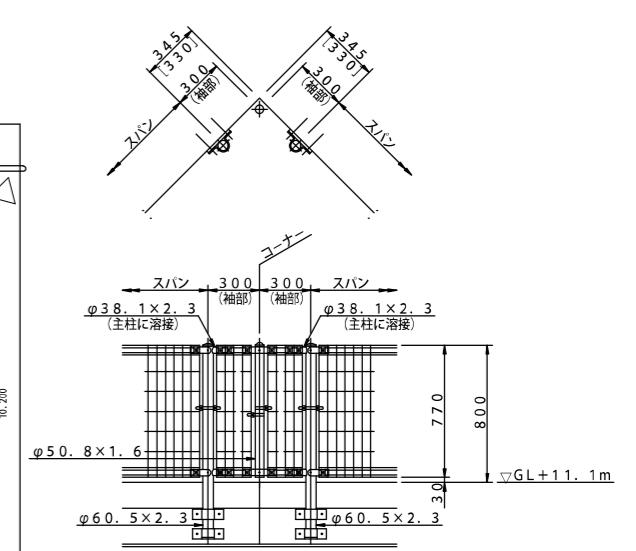


スピーカー3基

タイプB支柱取付図 S=1/6


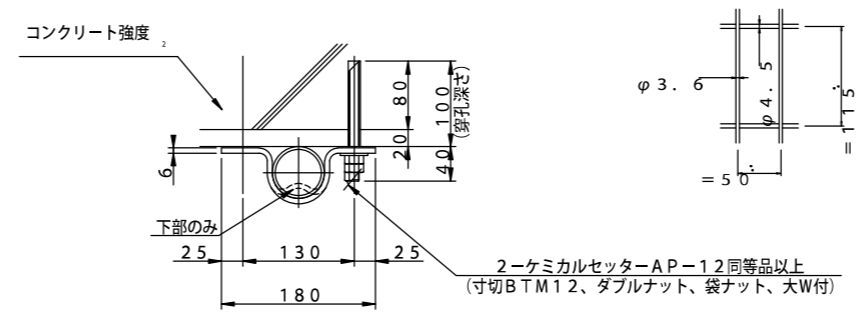


ワイヤメッシュ図

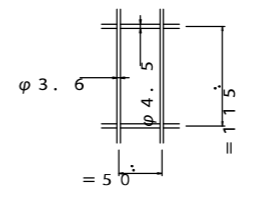

UN-H800-50 (側壁取付式) 同等品 S=1/30

【建築基準法・同施行令(平成12年6月)に基づく風圧力に依る。
基準風速32m/sec 地表面粗度区分Ⅲ GL+11.1m】

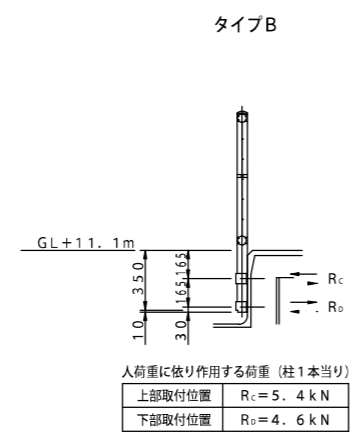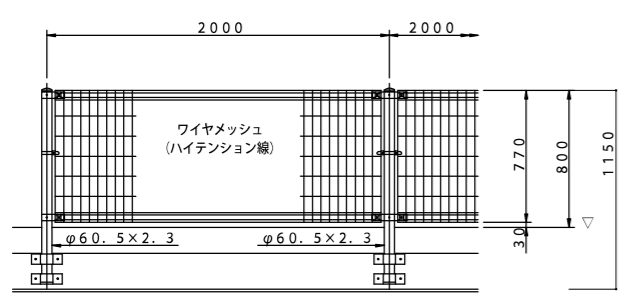

設計条件
設計荷重

- 風荷重・・・建築基準法・同施行令(平成12年6月)に基づく風圧力に依る。
基準風速・・・32m/sec
地表面粗度区分Ⅲ
 - 人荷重・・・防護柵の設置基準・同解説のP種の水平荷重に依る。
水平荷重390N/m
作用高さはフェンス天端の位置
- 注) 風・人荷重は夫々検討とし、荷重の組合せは行わない。


備考

1. 外装は溶融亜鉛めっきとする。
2. ベースプレートのアンカーボルト用穴径寸法は本図で施工上支障ないか事前に確認のこと。
3. 躯体の諸寸法及び勾配角度は本図で相違ないか事前に確認のこと。
4. 袖部のワイヤメッシュは現地カット(カット面が危険でなく見苦しくならない様)し、補修塗りを施すこと。
5. 下部構造物には表中の荷重が作用するので現場の状況を十分に確認の上施工すること。


注意

1. 本構造で建物の防水対策上支障がないか現場の状況を十分に確認の上施工すること。


緑H25新設 青H27交換 赤H28交換 黄H29交換 R1交換 茶R2交換 黒R3交換 濃い紫R4交換

訂正	月 日		 (有)ヤマダ設計 1級建築士事務所	静岡県磐田市国府台2-8 事務所登録静岡県第4440号 TEL.0538-32-4492	管理建築士 第103425号 山田史郎	設計年月日 製図	工事名称 平成24年度 豊浜小学校屋上避難施設整備工事	図面番号 A-25
							図面名称 南棟 転落防止柵 平面図・詳細図	縮尺

豊浜小学校 北棟

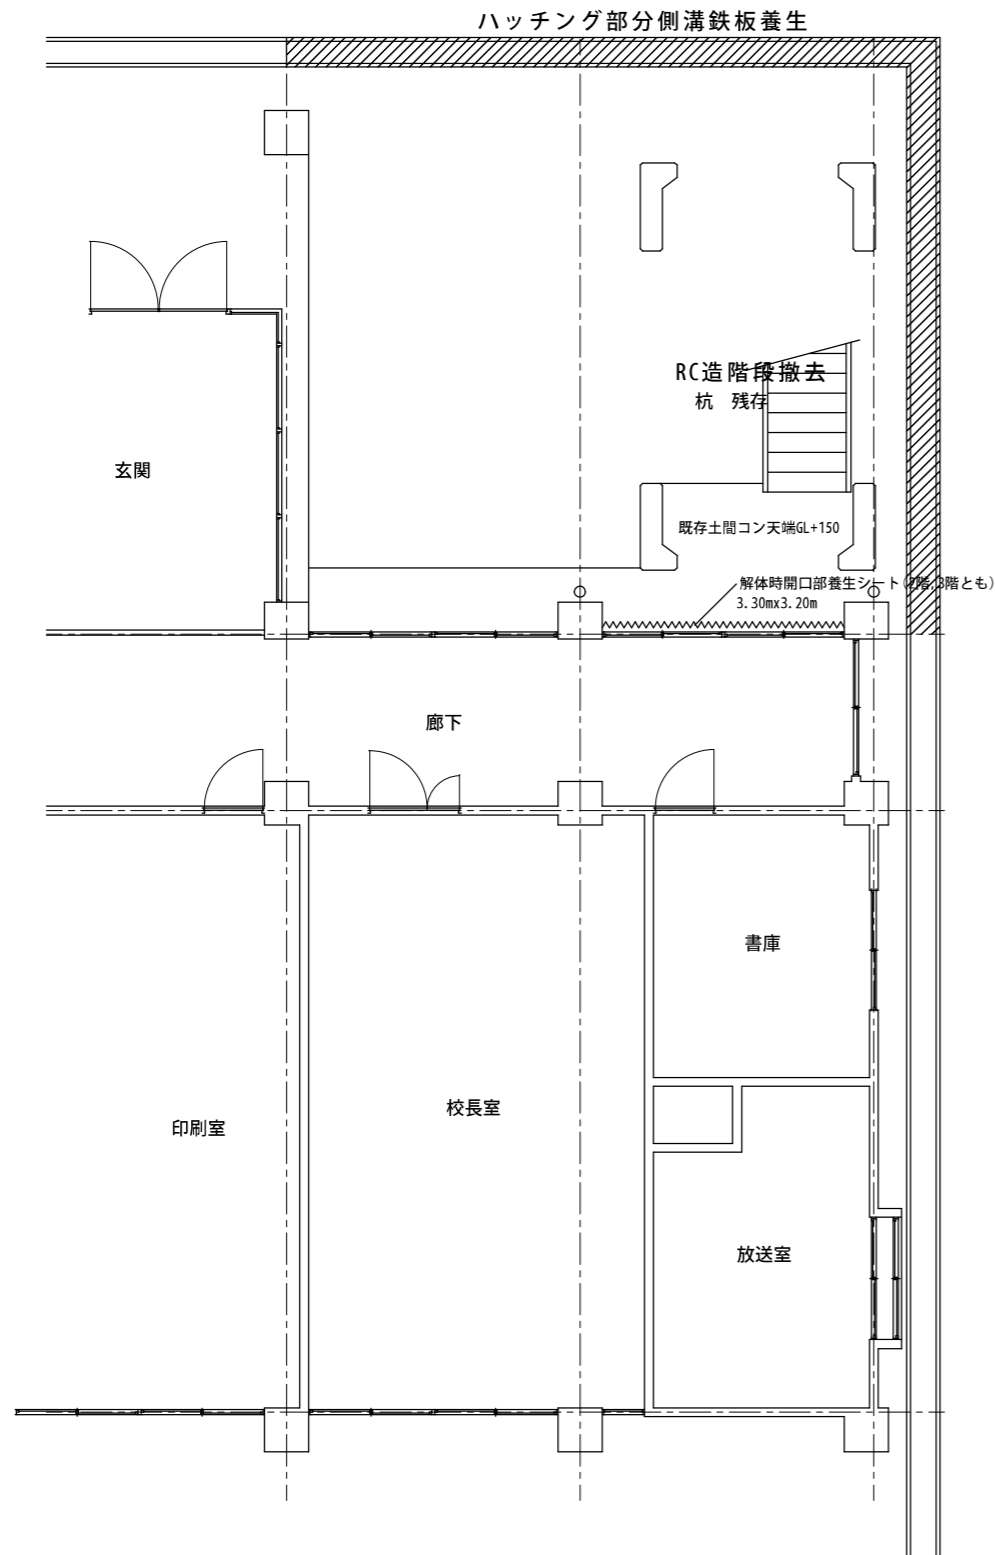


1階 現況平面図 1:100

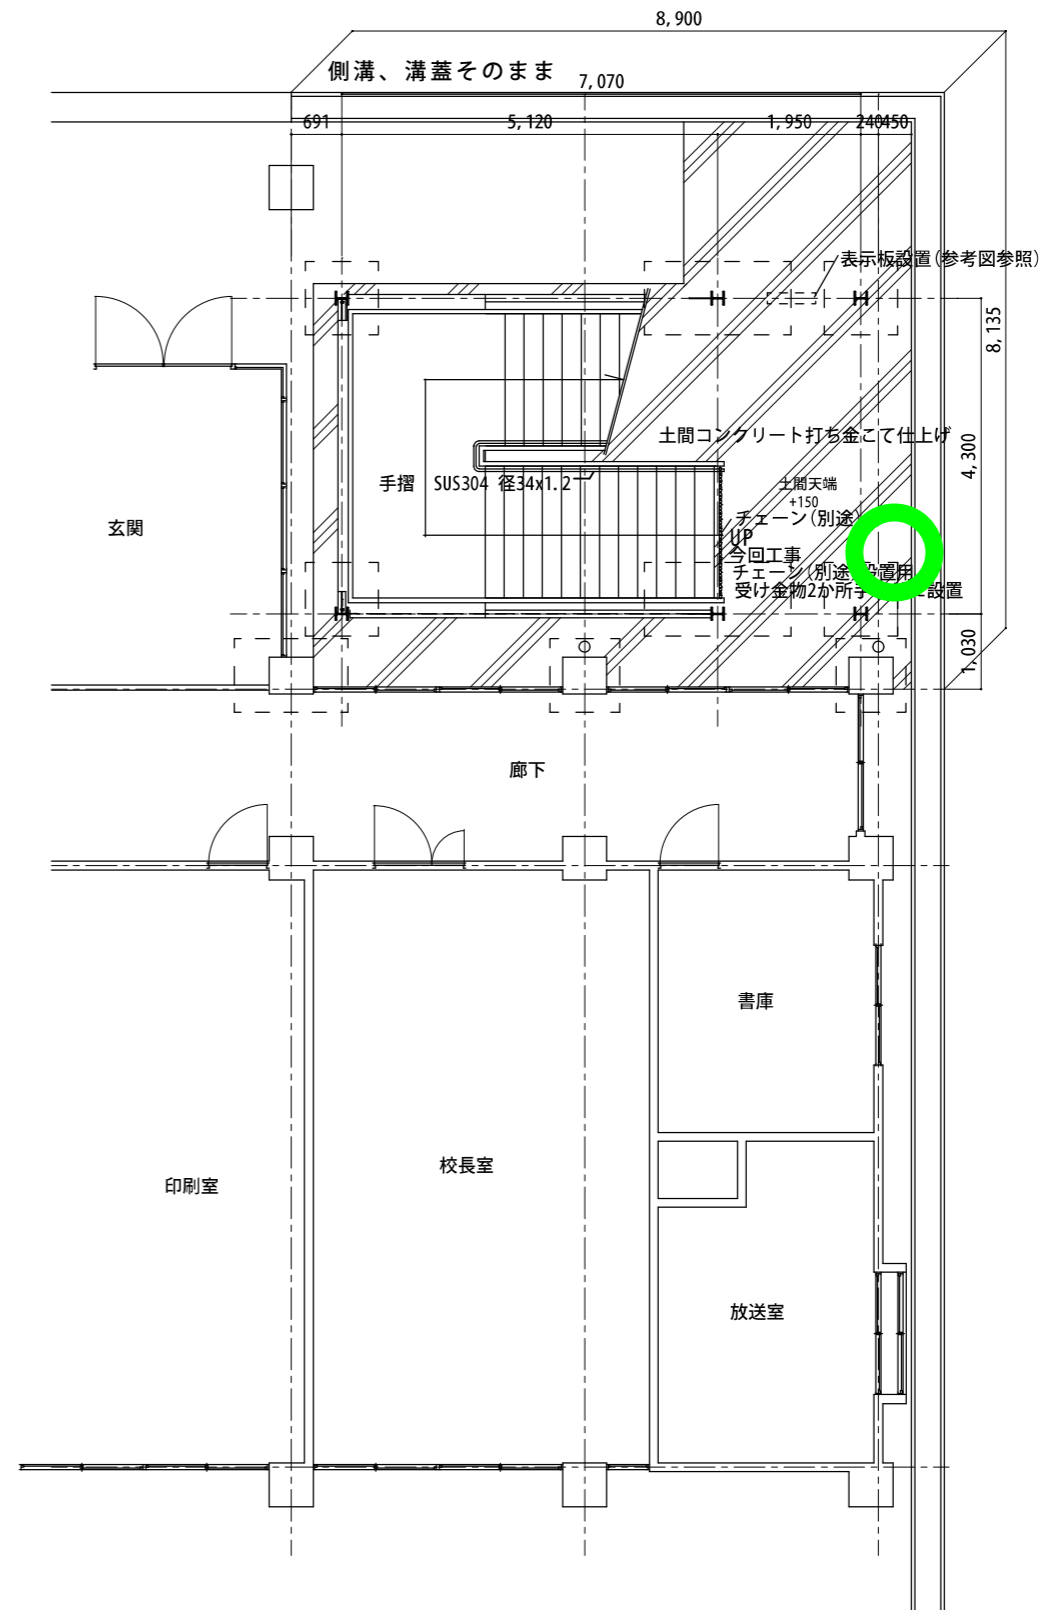


1階 整備工事後平面図 1:100


緑H25新設 青H27交換 赤H28交換 黄H29交換 黒R3交換 濃い紫R4交換

訂正	月		 (有)ヤマダ設計 1級建築士事務所	静岡県磐田市国府台2-8 事務所登録静岡県第4440号 TEL 0538-32-4492	管理建築士 第103425号 山田史郎	設計年月日 製図	工事名称 平成24年度 豊浜小学校屋上避難施設整備工事	図面番号 北棟 1階 現況、整備工事後平面図	縮尺 1:100	図面番号 A-07
	日						図面名称 北棟 1階 現況、整備工事後平面図			

豊浜小学校 北棟

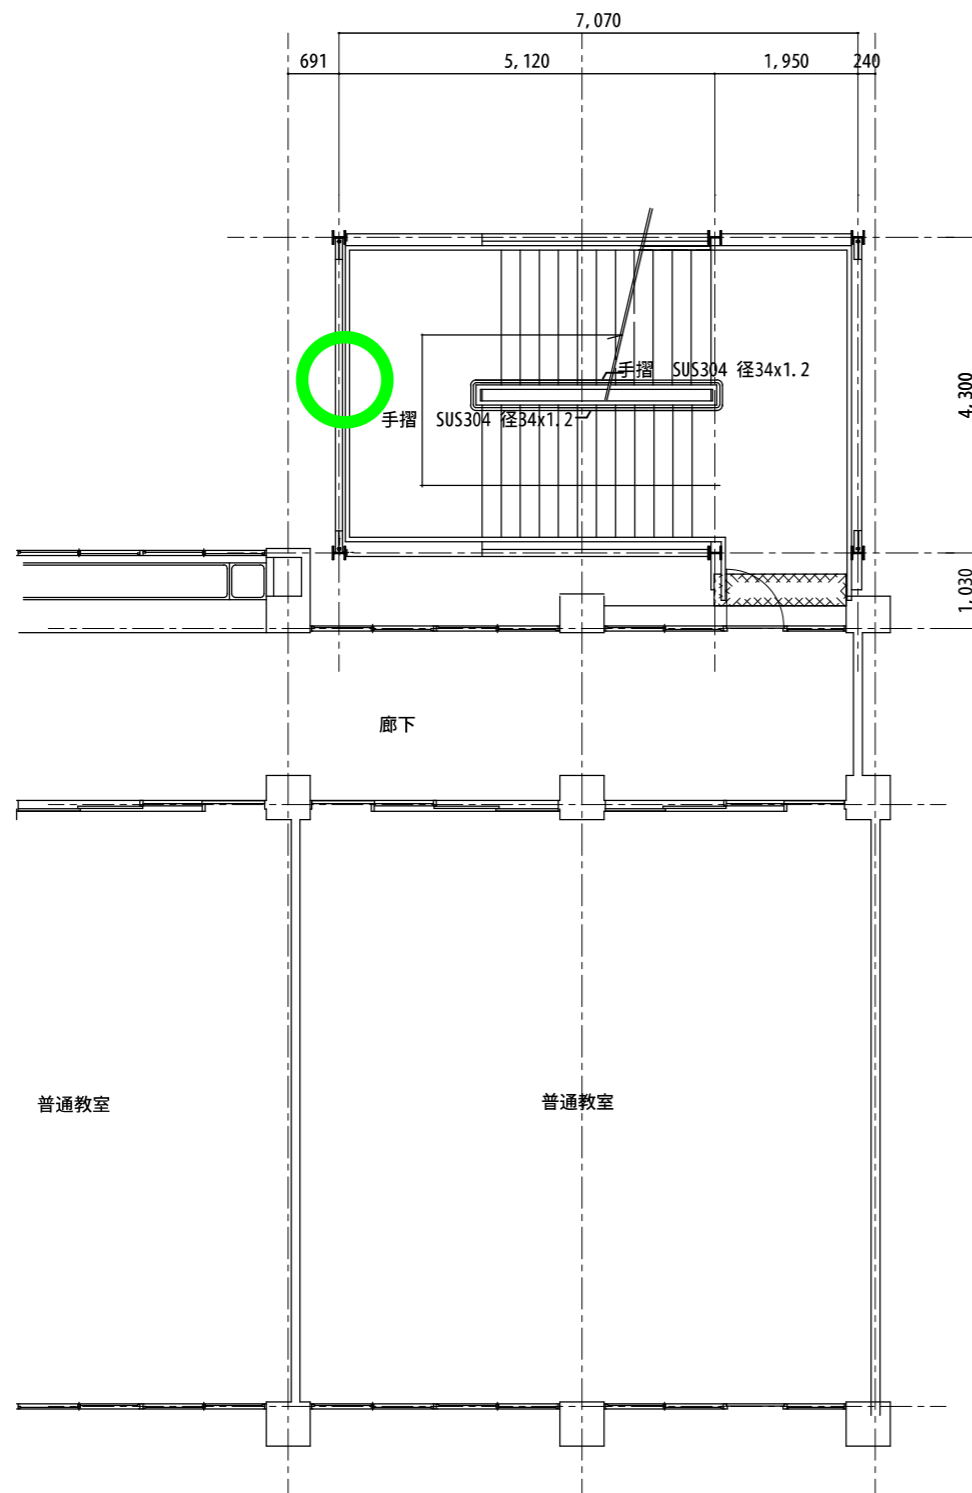


2、3階 整備工事後平面図 1:100



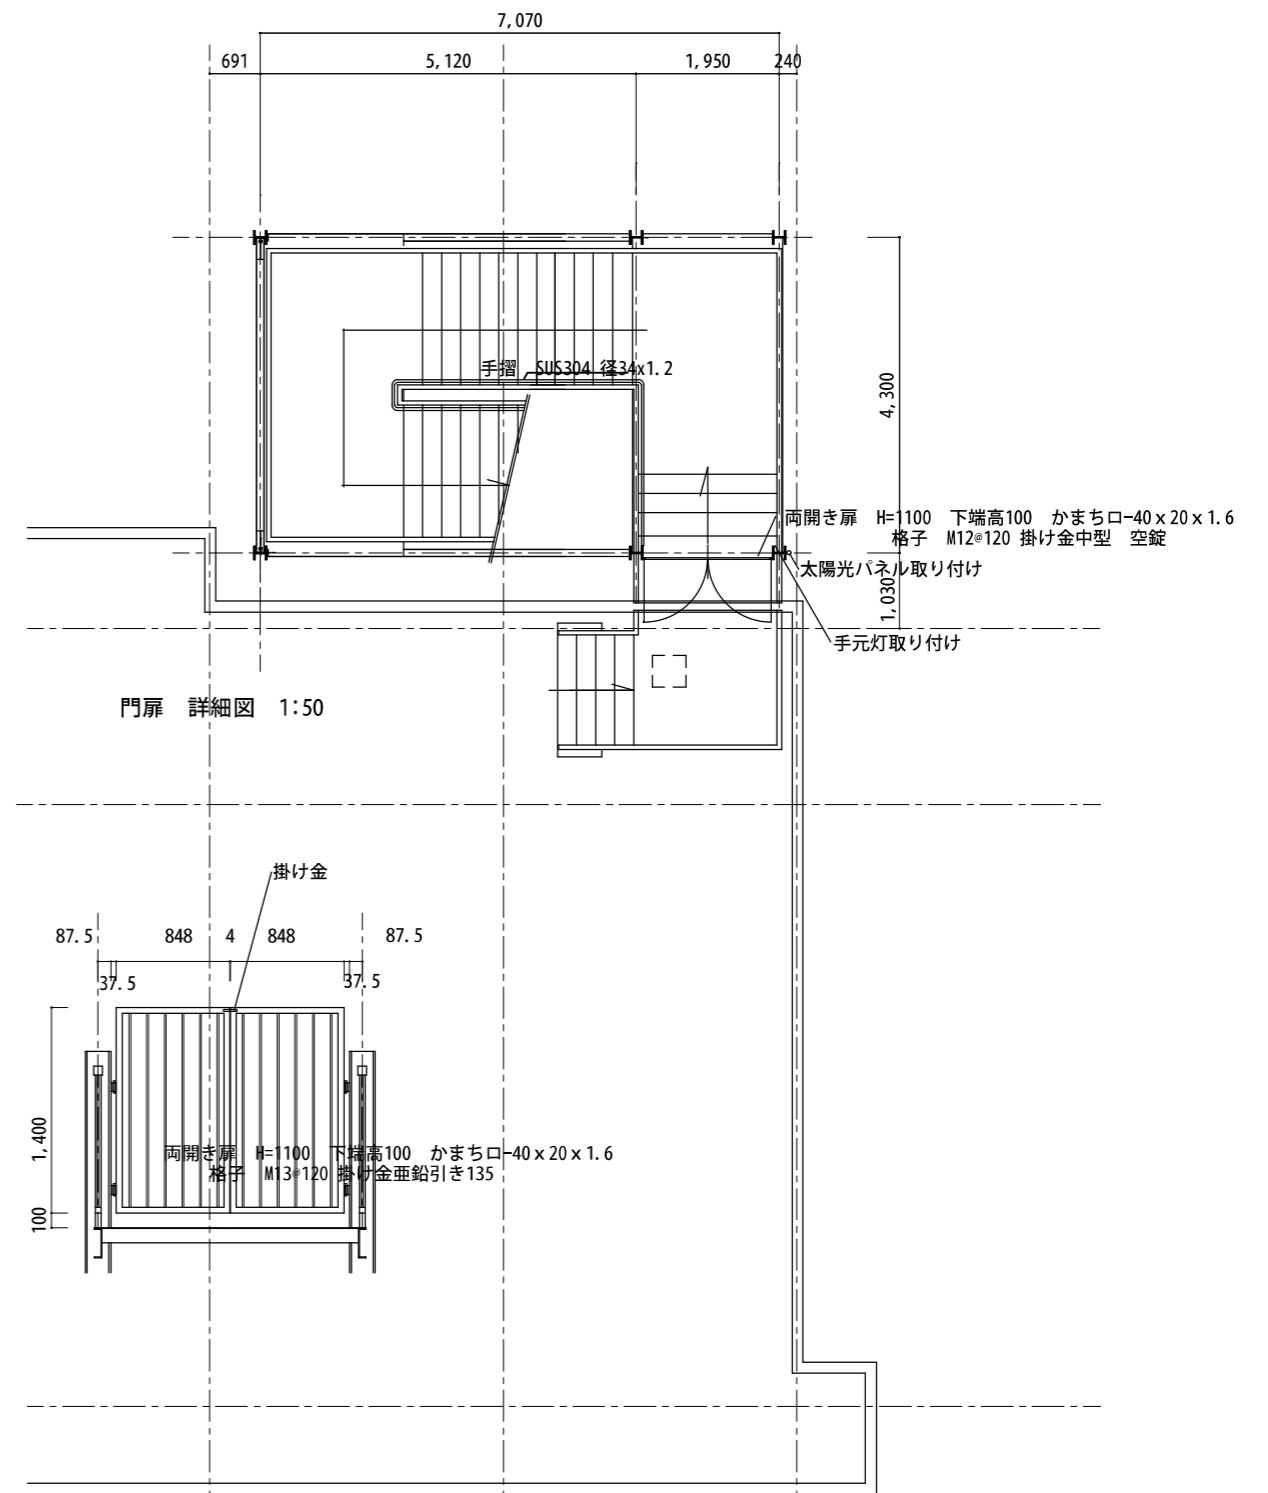


R階 整備工事後平面図 1:100


緑H25新設 青H27交換 赤H28交換 黄H29交換 黒R3交換 濃い紫R4交換

訂正	月		 (有)ヤマダ設計 1級建築士事務所	静岡県磐田市国府台2-8 事務所登録静岡県第4440号 TEL 0538-32-4492	管理建築士 第103425号 山田史郎	設計年月日	工事名称 平成24年度 豊浜小学校屋上避難施設整備工事	図面番号 A-08
	日					製図		

豊浜小学校 北棟

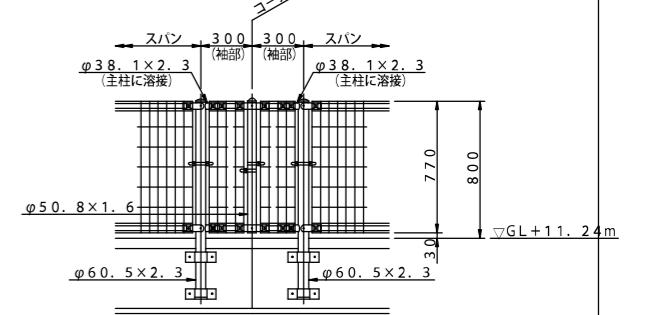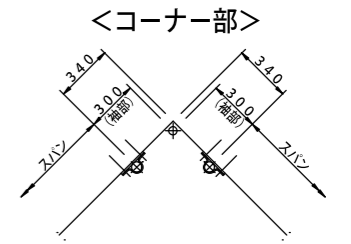
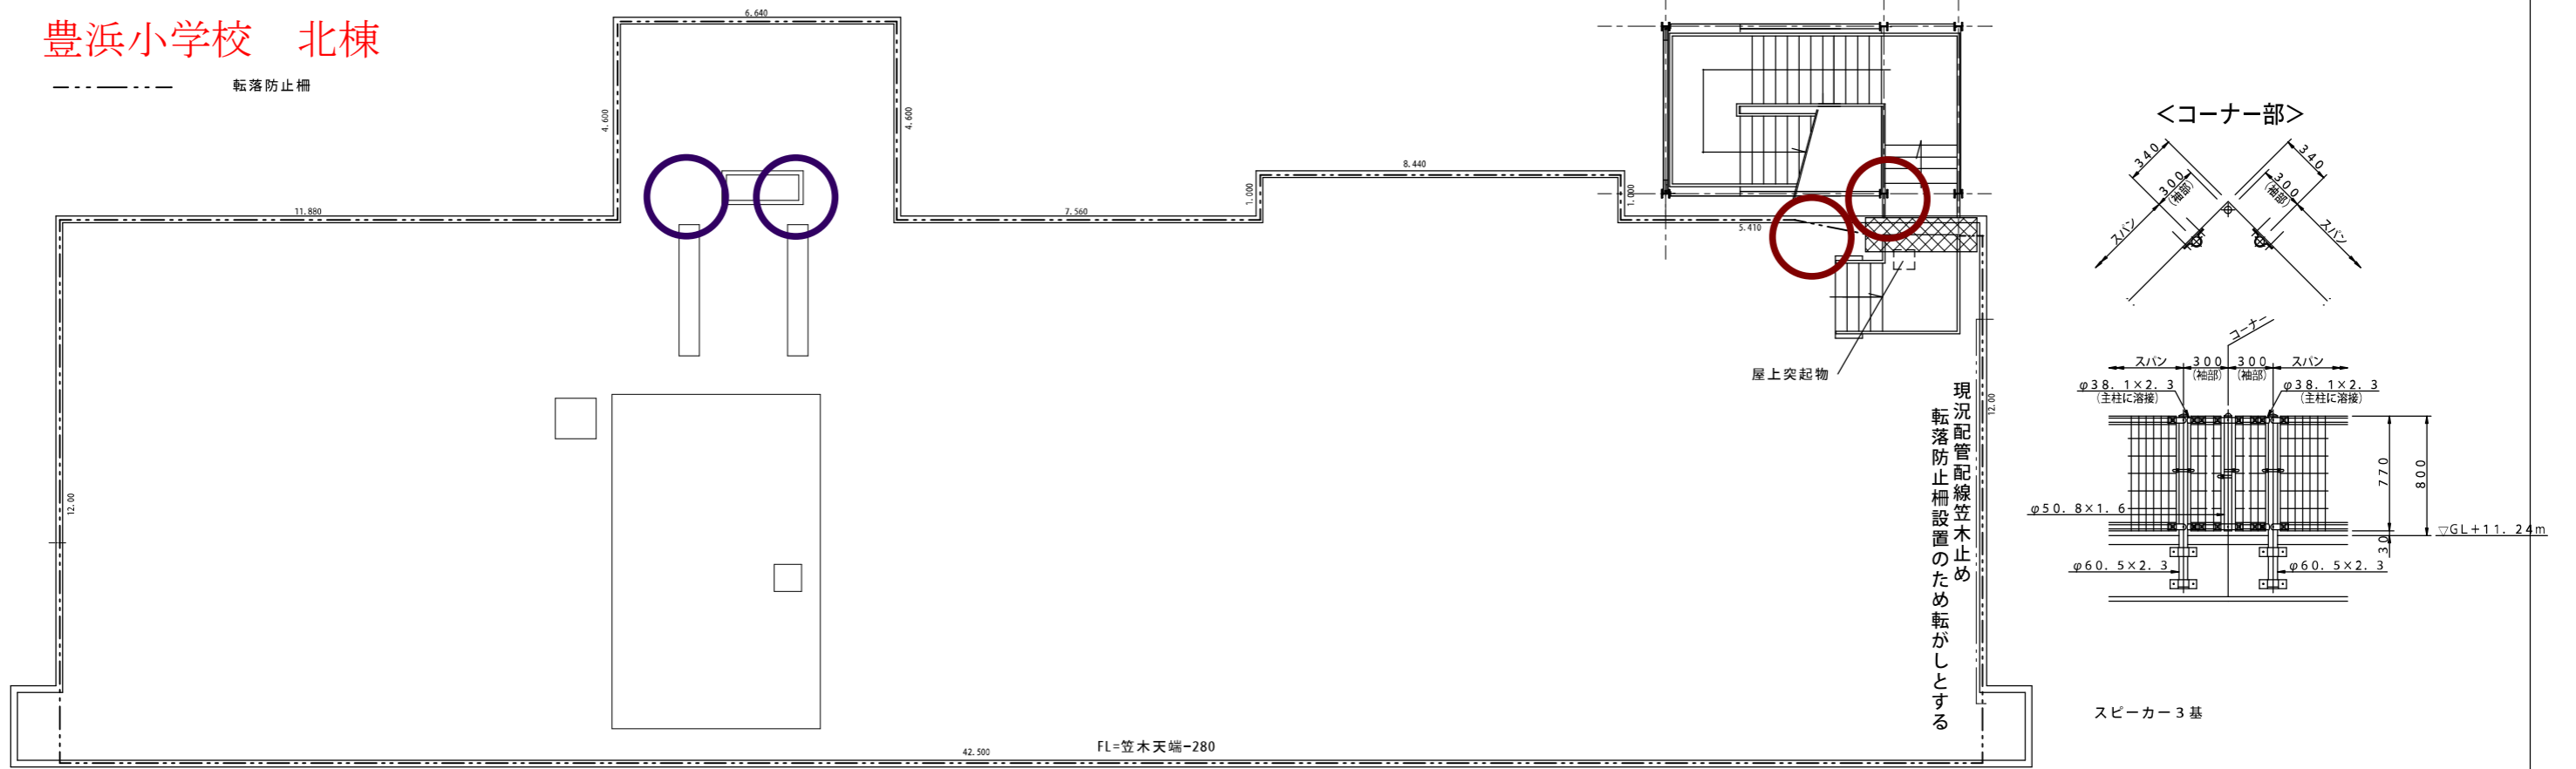


主柱取付図 S=1/6

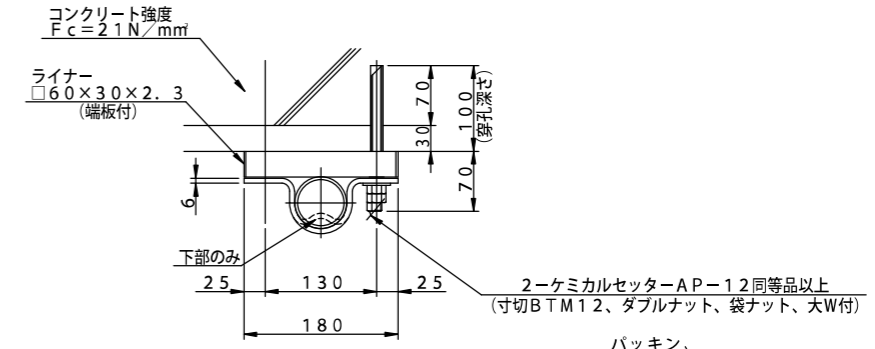

UN-H800-50 (側壁取付式) 同等品 S=1/30

[建築基準法・同施行令 (平成12年6月) に基づく風圧力に依る。
基準風速32m/sec 地表面粗度区分Ⅲ GL+11.24m]

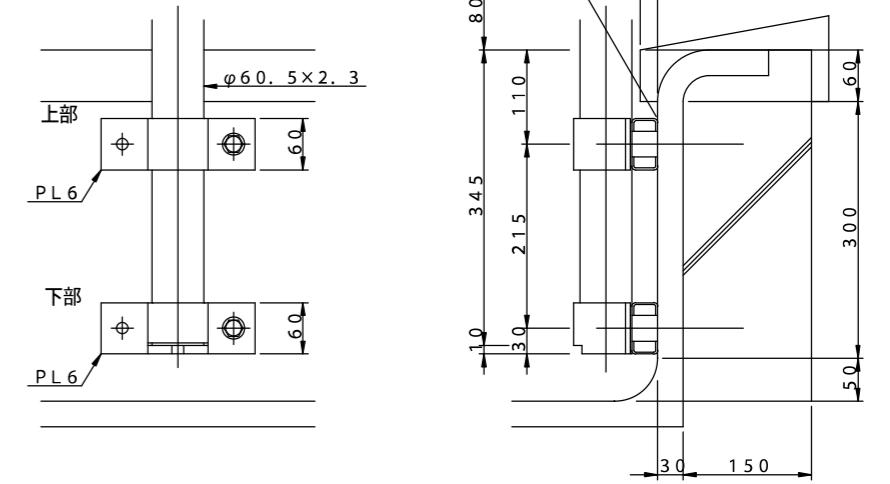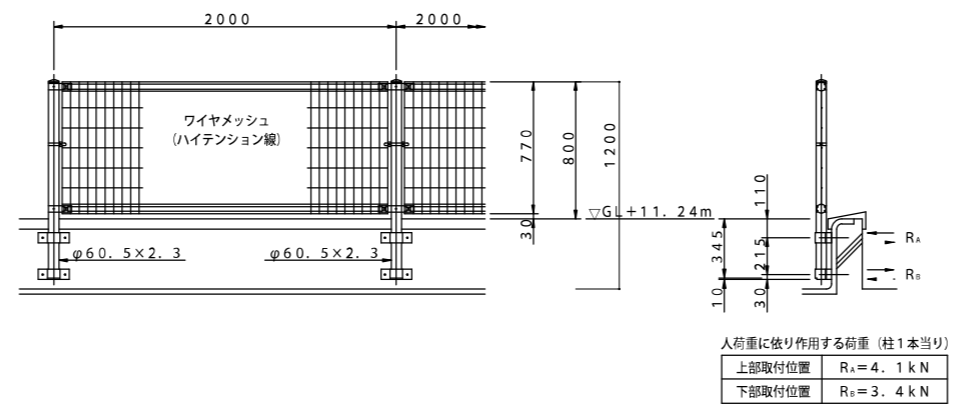

設計条件
設計荷重

- 風荷重・・・建築基準法・同施行令 (平成12年6月) に基づく風圧力に依る。
[基準風速・・・32m/sec
地表面粗度区分Ⅲ]
- 人荷重・・・防護柵の設置基準・同解説のP種の水平荷重に依る。
[水平荷重390N/m
作用高さはフェンス天端の位置]

注) 風・人荷重は夫々検討とし、荷重の組合せは行わない。

備考


1. 外装は溶融亜鉛めっきとする。
2. ベースプレートのアンカーボルト用穴径寸法は本図で施工上支障ないか事前に確認のこと。
3. 躯体の諸寸法及び勾配角度は本図で相違ないか事前に確認のこと。
4. 袖部のワイヤメッシュは現地カット (カット面が危険でなく見苦しくならない様) し、補修塗りを施すこと。
5. 下部構造物には表中の荷重が作用するので現場の状況を十分に確認の上施工すること。

注意


1. 本構造で建物の防水対策上支障がないか現場の状況を十分に確認の上施工すること。

茶R2交換

出力71%


訂正	月 日	 <p>(有)ヤマダ設計 1級建築士事務所</p>	静岡県磐田市国府台2-8 事務所登録静岡県第4440号 TEL 0538-32-4492	管理建築士 第103425号 山田史郎	設計年月日	工事名称 平成24年度 豊浜小学校屋上避難施設整備工事	図面番号 A-12
					製図	図面名称 北棟 R階転落防止柵平面図、詳細図	縮尺

福田中学校



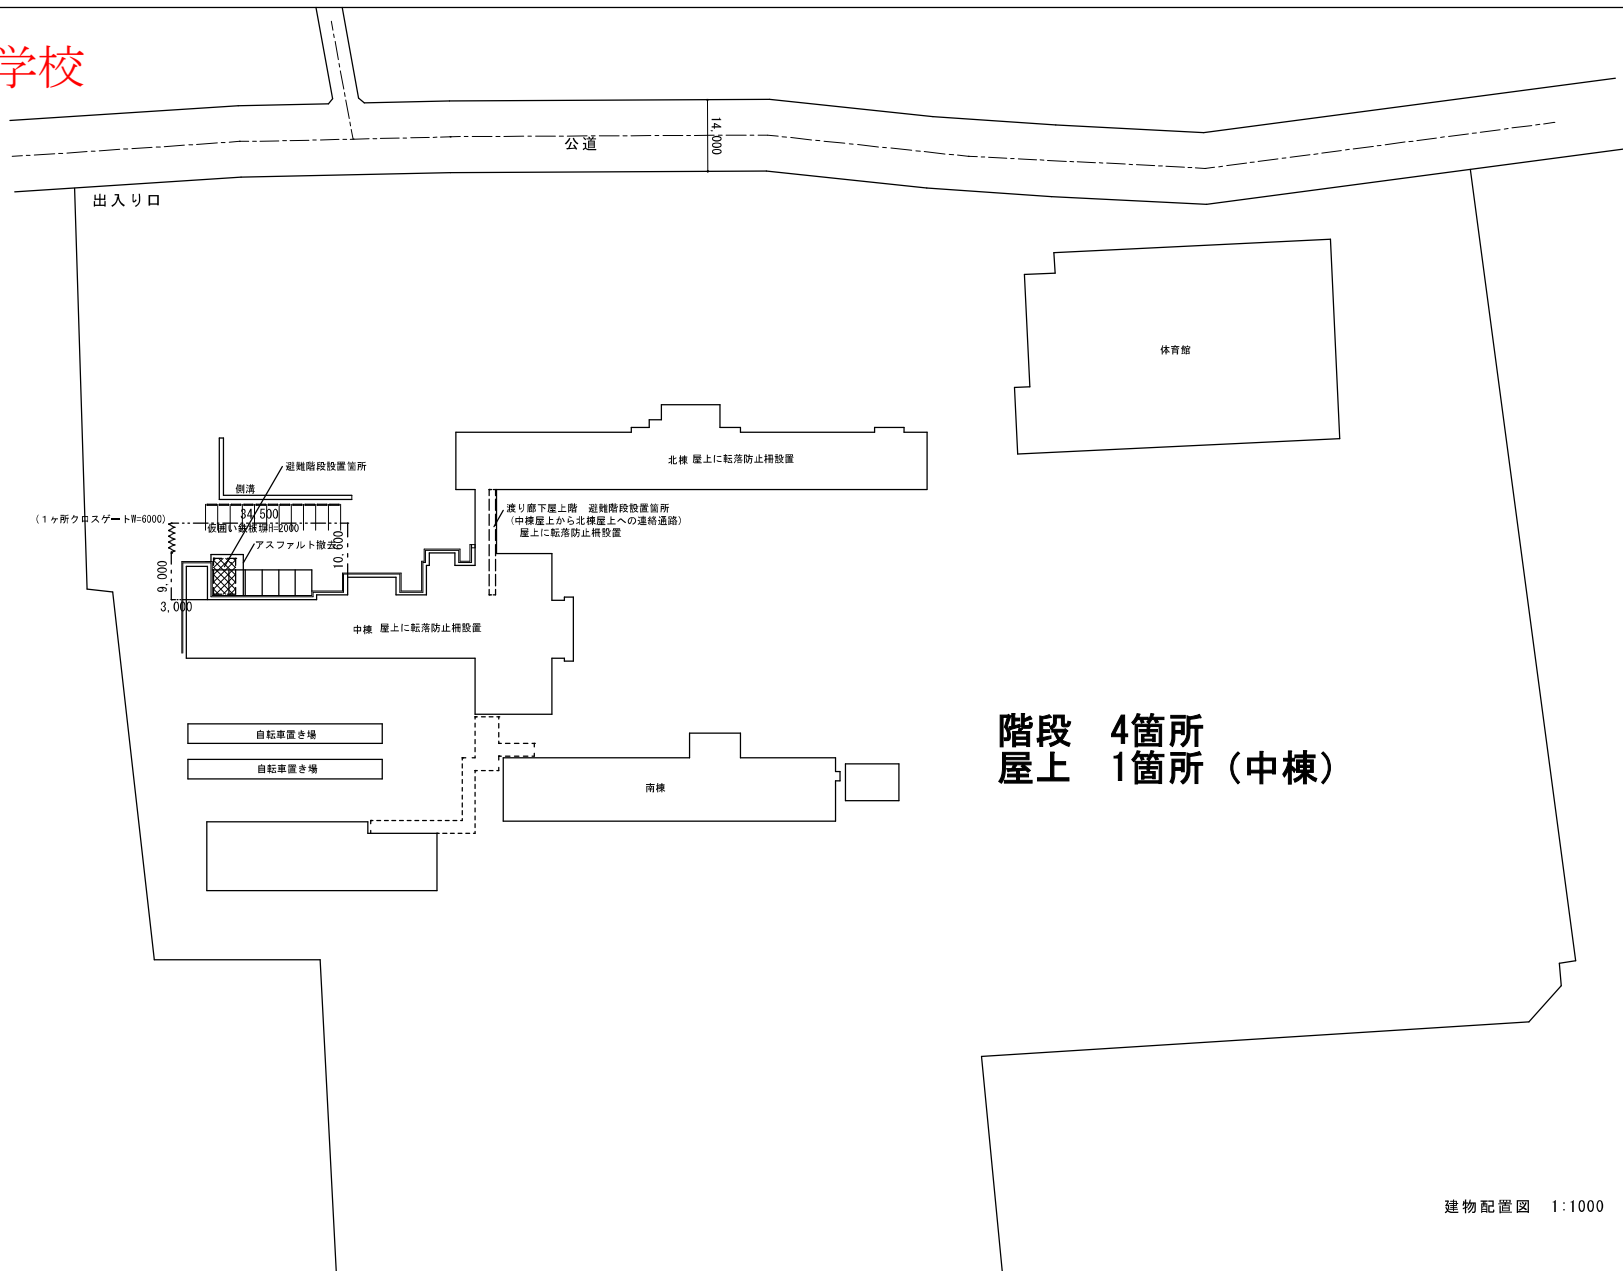


**階段 4箇所
屋上 1箇所 (中棟)**

建物配置図 1:1000

訂正	月	日	 (有)ヤマダ設計 1級建築士事務所	静岡県磐田市国府台2-3 事務所登録静岡県第4440号 TEL 0538-32-4492	管理建築士 第103425号 山田史郎	設計年月日	工事名称	平成24年度 福田中学校屋上避難施設整備工事	図面番号 A-06
	.	.				製図	図面名称		
.	.	.					配置図 仮設計画図	1:1000	

福田中学校

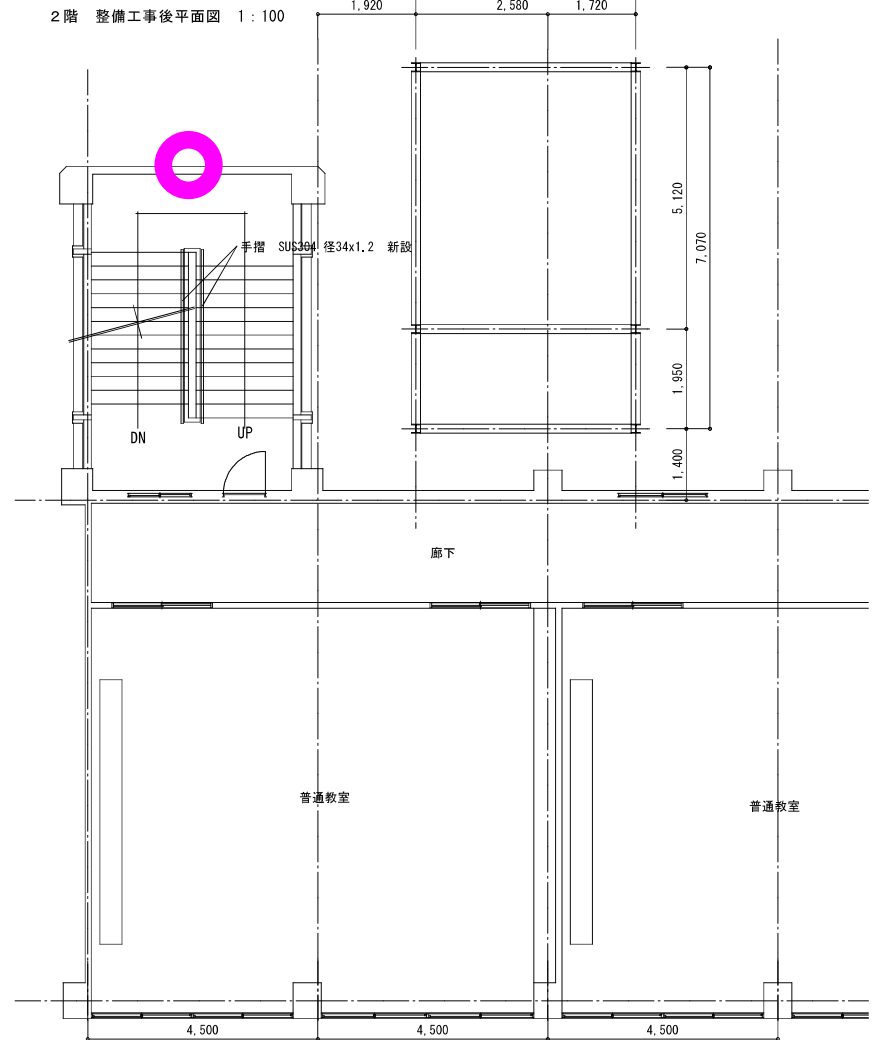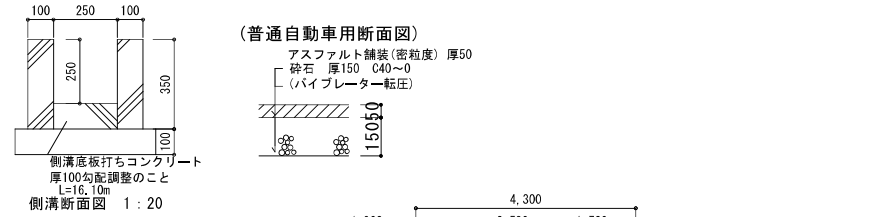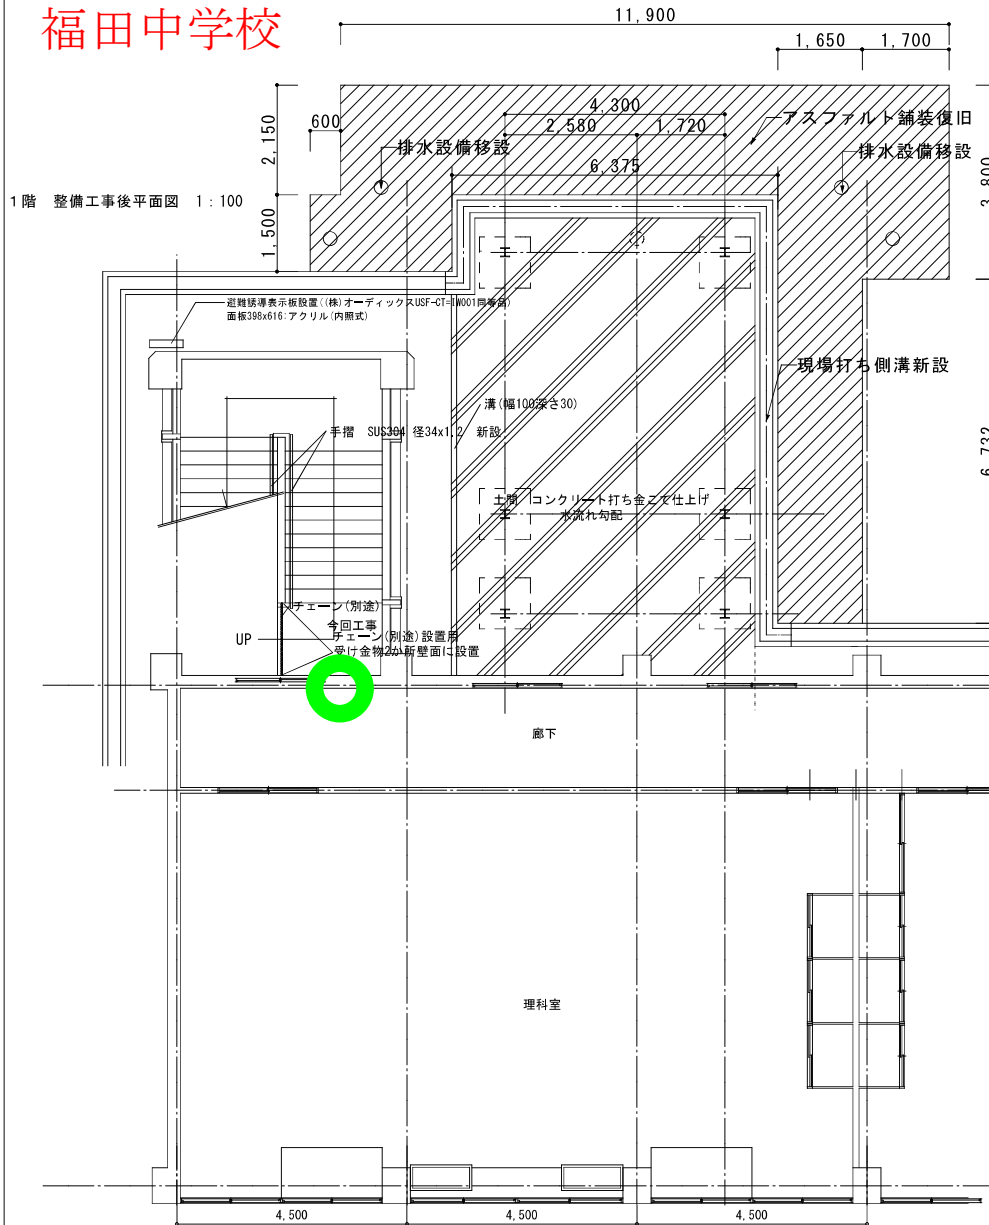


訂正	月	日	 (有)ヤマダ設計 1級建築士事務所	静岡県静岡市国府台2-3 事務所登録静岡県第4440号 TEL 0538-32-4492	管理建築士 第103425号 山田史郎	設計年月日	工事名称	平成24年度 福田中学校屋上避難施設整備工事	図面番号 A-08
						製図	図面名称		
							1階2階 整備工事後平面図	1:100	

緑H25新設
青H27交換
赤H28交換
黄H29交換
紫H30交換
黒R3交換
濃い紫R4交換

福田中学校

階段A 詳細図 1:50

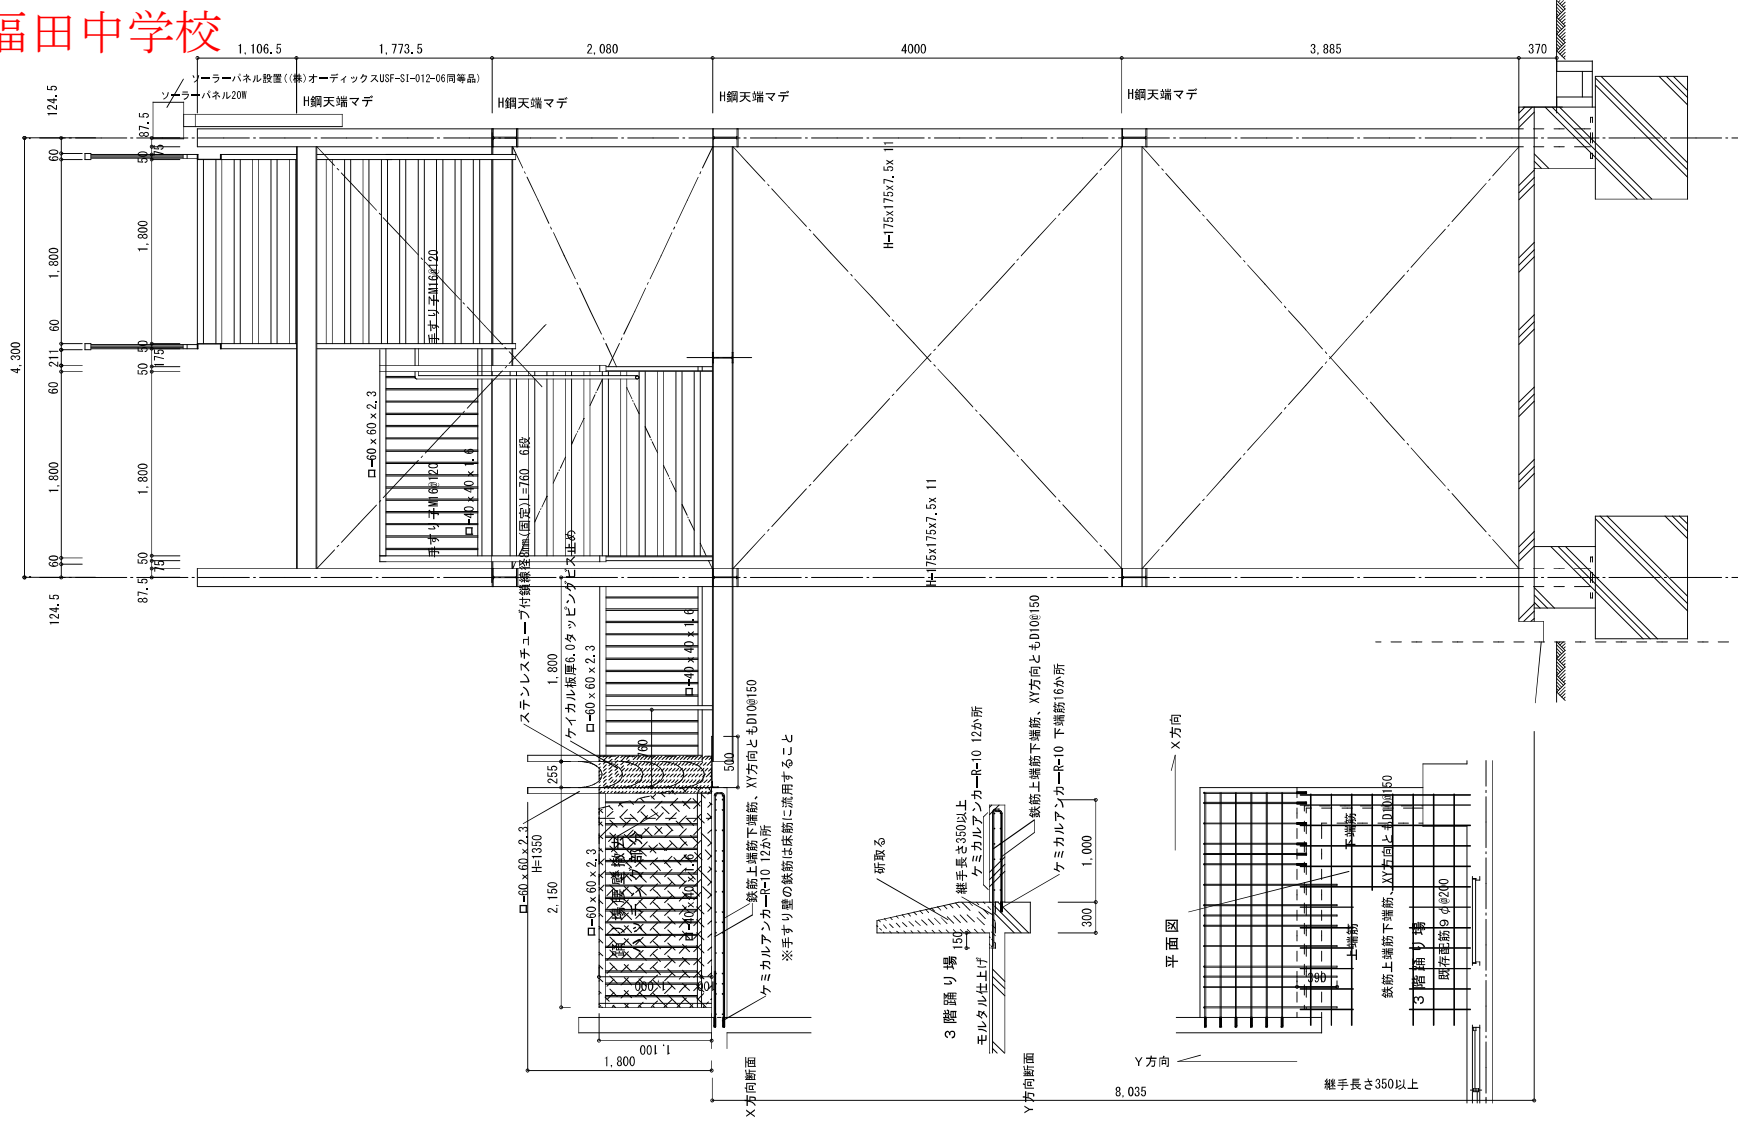

訂正	月	日



(有)ヤマダ設計
1級建築士事務所

静岡県静岡市国府台2-3
事務所登録静岡県第4440号
TEL 0538-32-4492


管理建築士
第103425号
山田史郎

設計年月日	
製図	


工事名称	平成24年度 福田中学校屋上遊離施設整備工事
図面名称	遊離階段詳細図 1
縮尺	1:50

図面番号	A-10
------	------

福田中学校

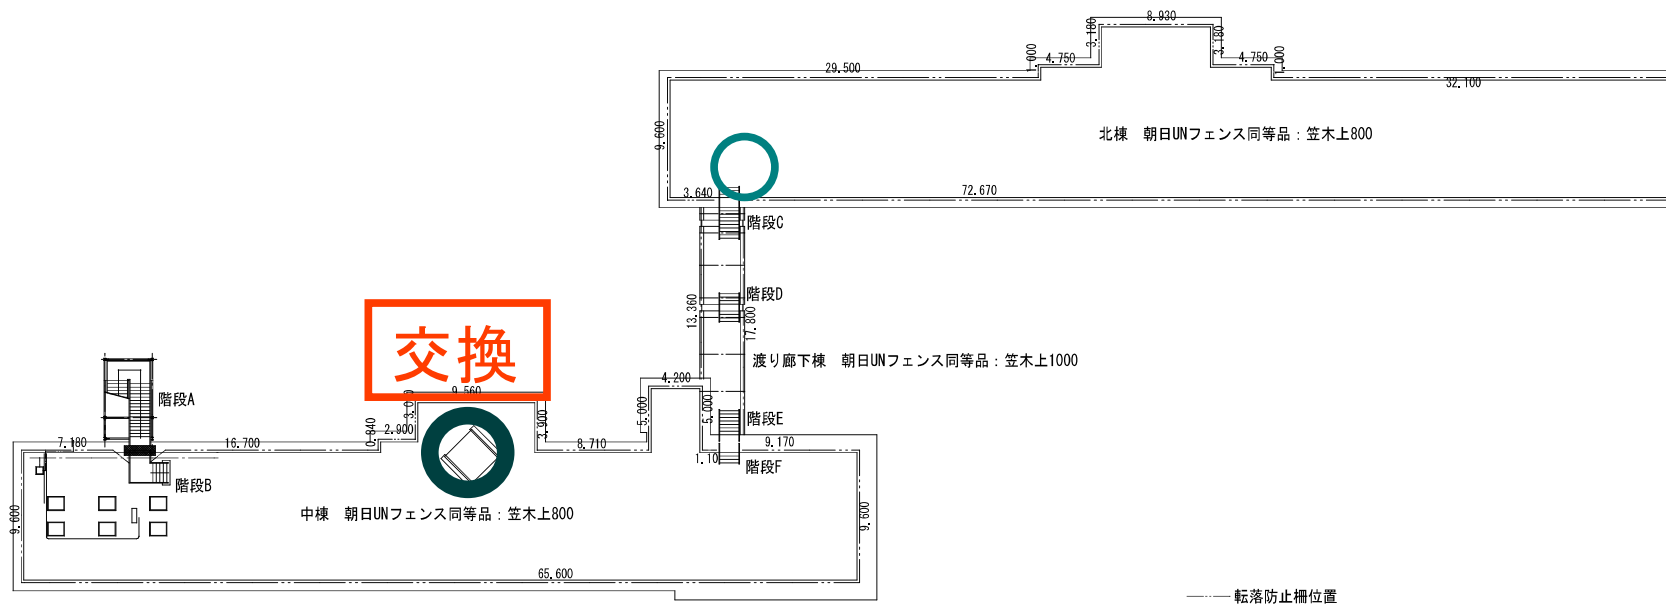

R1交換 茶R2交換 黒R3交換 濃い紫R4交換 濃緑R6交換

訂正	月	日	 (有)ヤマダ設計 1級建築士事務所	静岡県磐田市国府台2-3 事務所登録静岡県第4440号 TEL 0538-32-4492	管理建築士 第103425号 山田史郎	設計年月日	工事名称平成24年度	図面番号 A-15
						福田中学校屋上避難施設整備工事		
		製図				図面名称 転落防止柵 R階平面図	縮尺 1:400	